


LEGENDA

- Acessos
- Tributários
- Curso d'água principal
- Articulação do projeto as-built

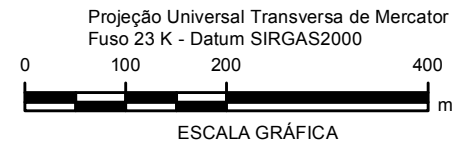

PROJETO:			
PROJETO DE RECUPERAÇÃO AMBIENTAL DE RIOS PRINCIPAIS			
TÍTULO:			
LOCALIZAÇÃO DO PROJETO "AS BUILT" DA ÁREA NÃO PRIORITÁRIA 20			
		Nº PROJETO: 159-515-2282	
		ESCALA: 1:7.500	
		G006984-G-100034	
GIS	NTFE	novembro/2017	
REV	IA	00	