


ESTE DESENHO É DE PROPRIEDADE DA FUNDAÇÃO RENOVA. É NÃO PODERÁ SER COPIADO, REPRODUZIDO, ALTERADO, DISTRIBUÍDO, VENDIDO, ALUGADO, EMPRÉSTADO, Cedido, ou qualquer outra forma de utilização sem a autorização prévia da Fundação RENOVA.


ESPESSURAS DE LINHAS DA FUNDAÇÃO RENOVA
1 - PRELIMINAR
2 - P/ APROVAÇÃO
3 - P/ COTAÇÃO
4 - P/ CONSTRUÇÃO
5 - CONF. CONSTRUÍDO
6 - CONF. COMPRADO
7 - CANCELADO
8 - CANCELADO


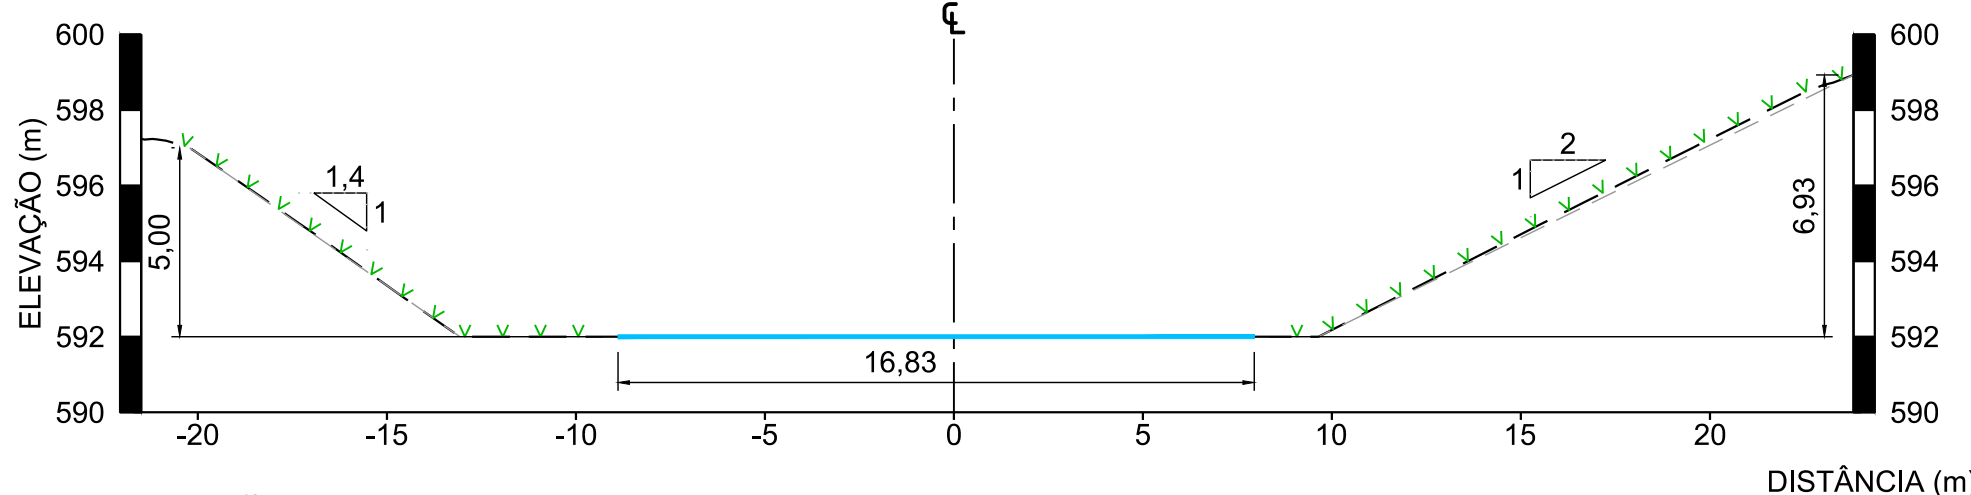


SEÇÃO EST. 30+0,0
ESCALA 1:200

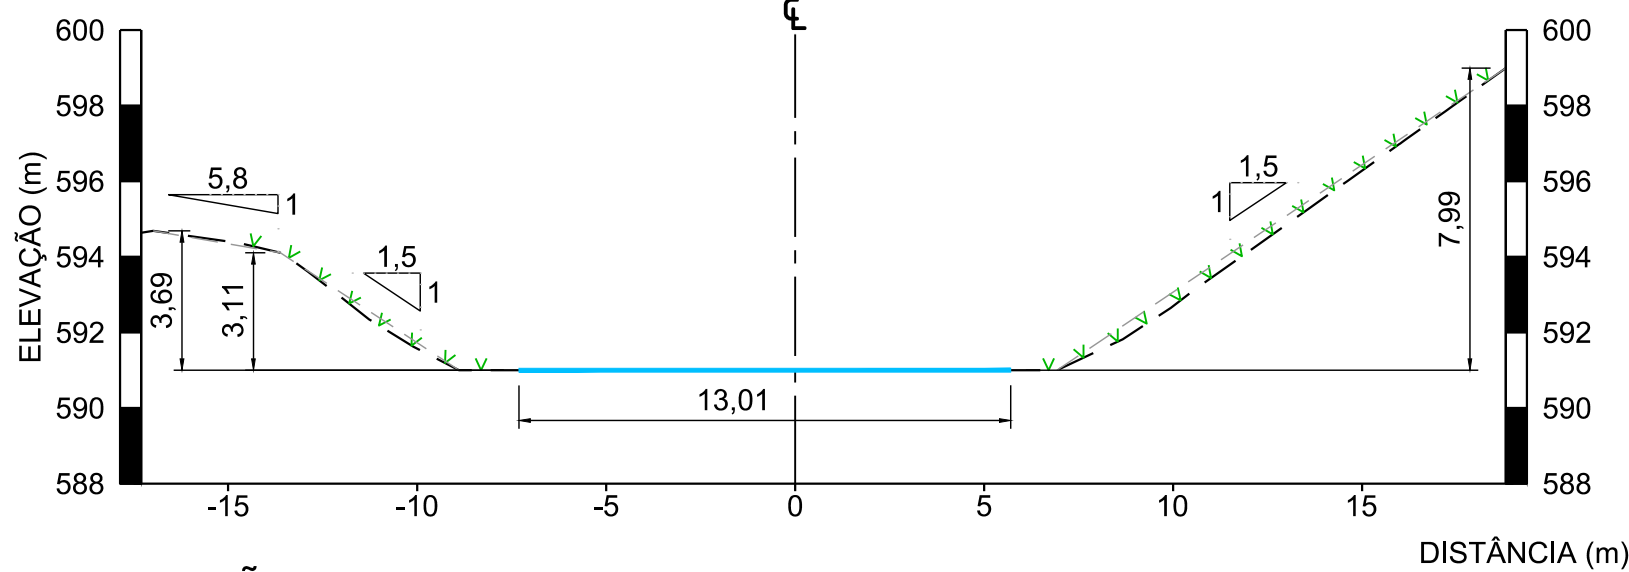


SEÇÃO EST. 35+0,0
ESCALA 1:200

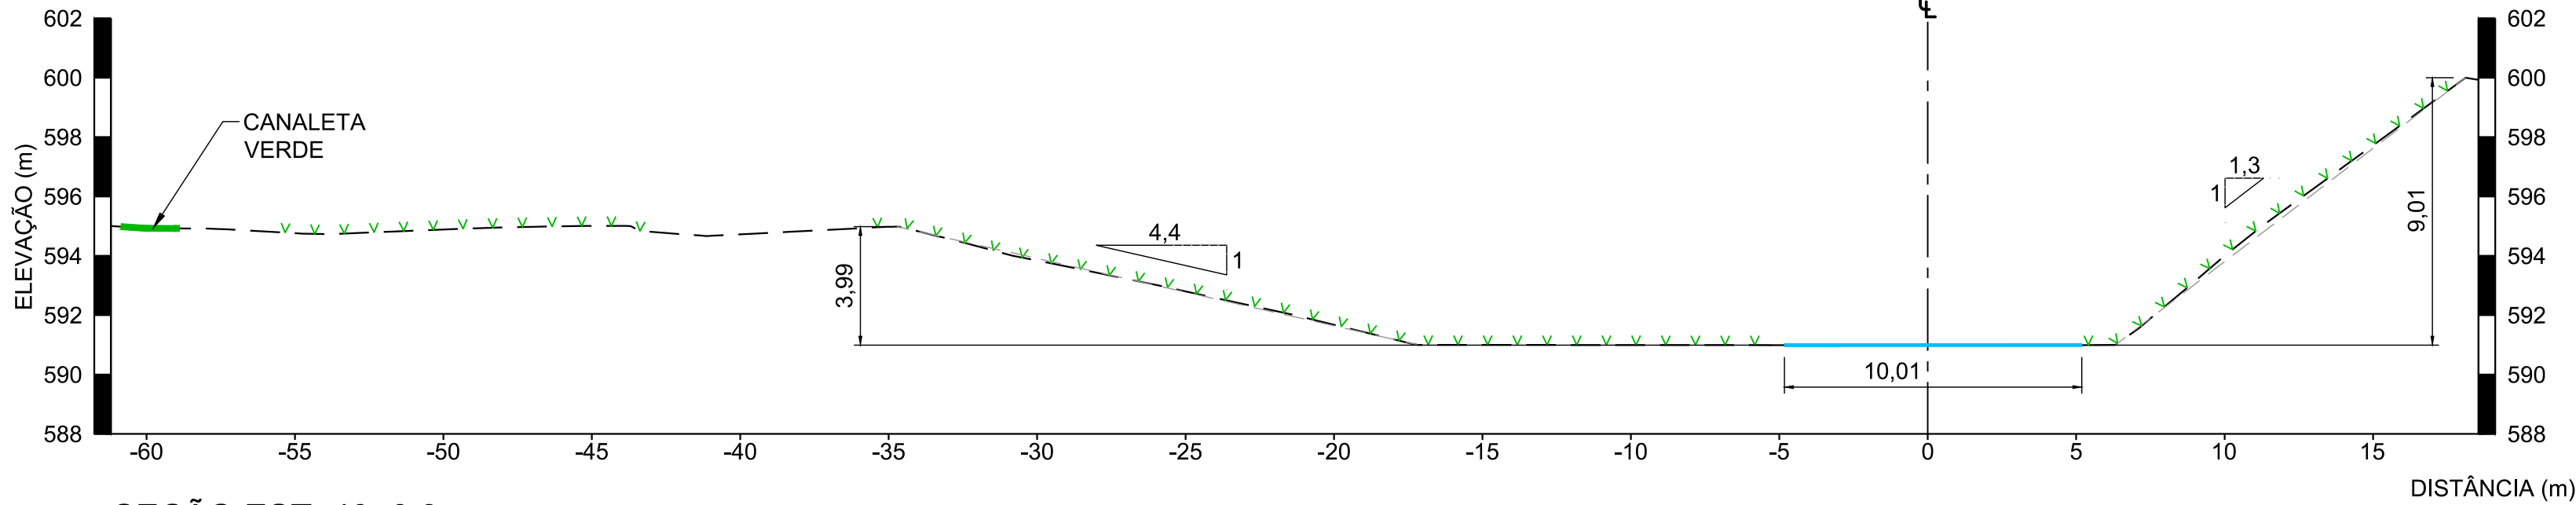


SEÇÃO EST. 40+0,0
ESCALA 1:200

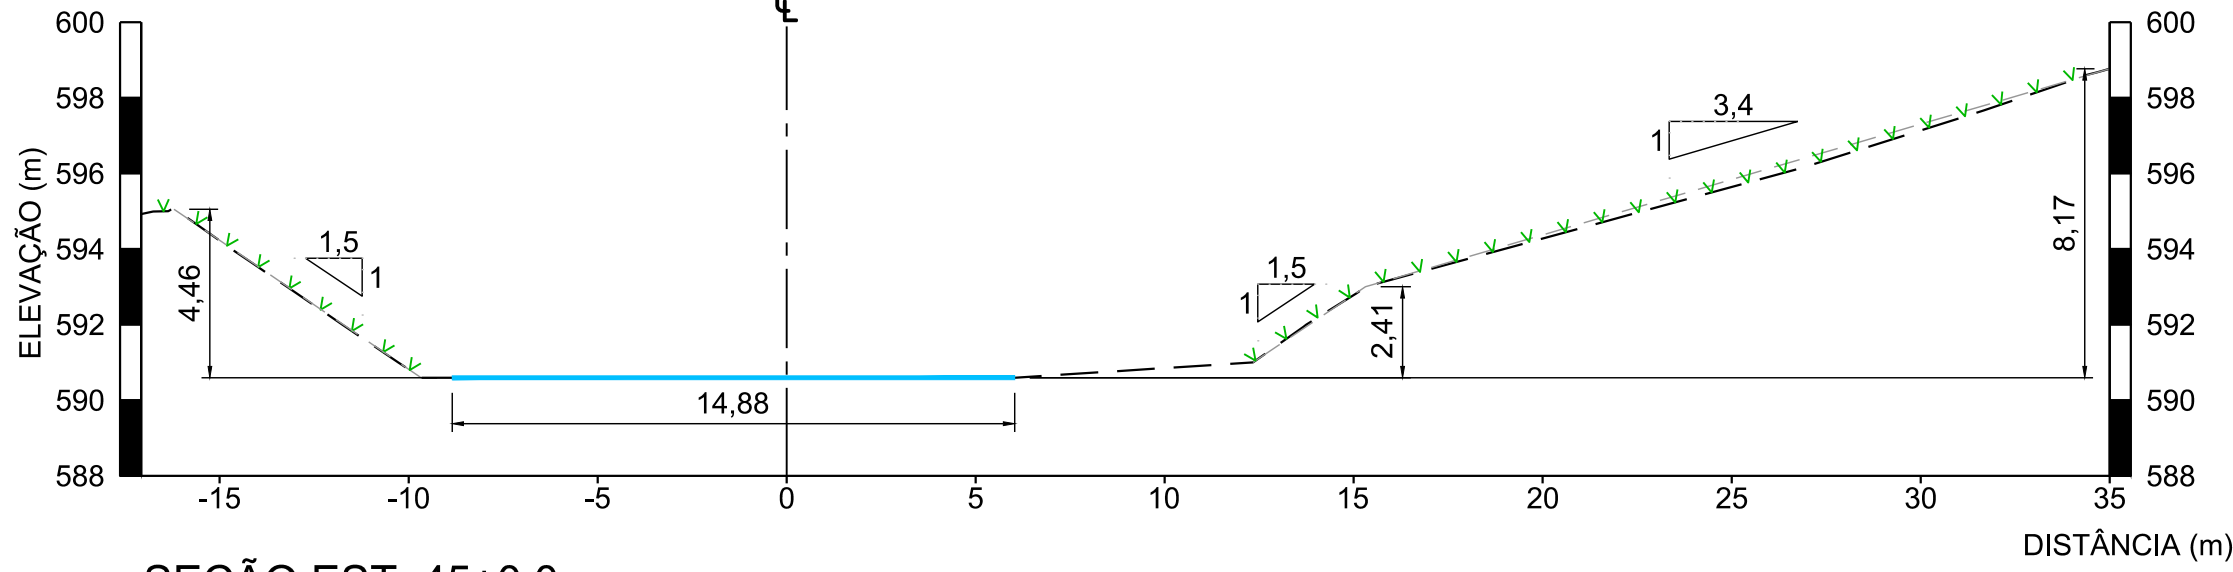

SEÇÃO EST. 45+0,0
ESCALA 1:200

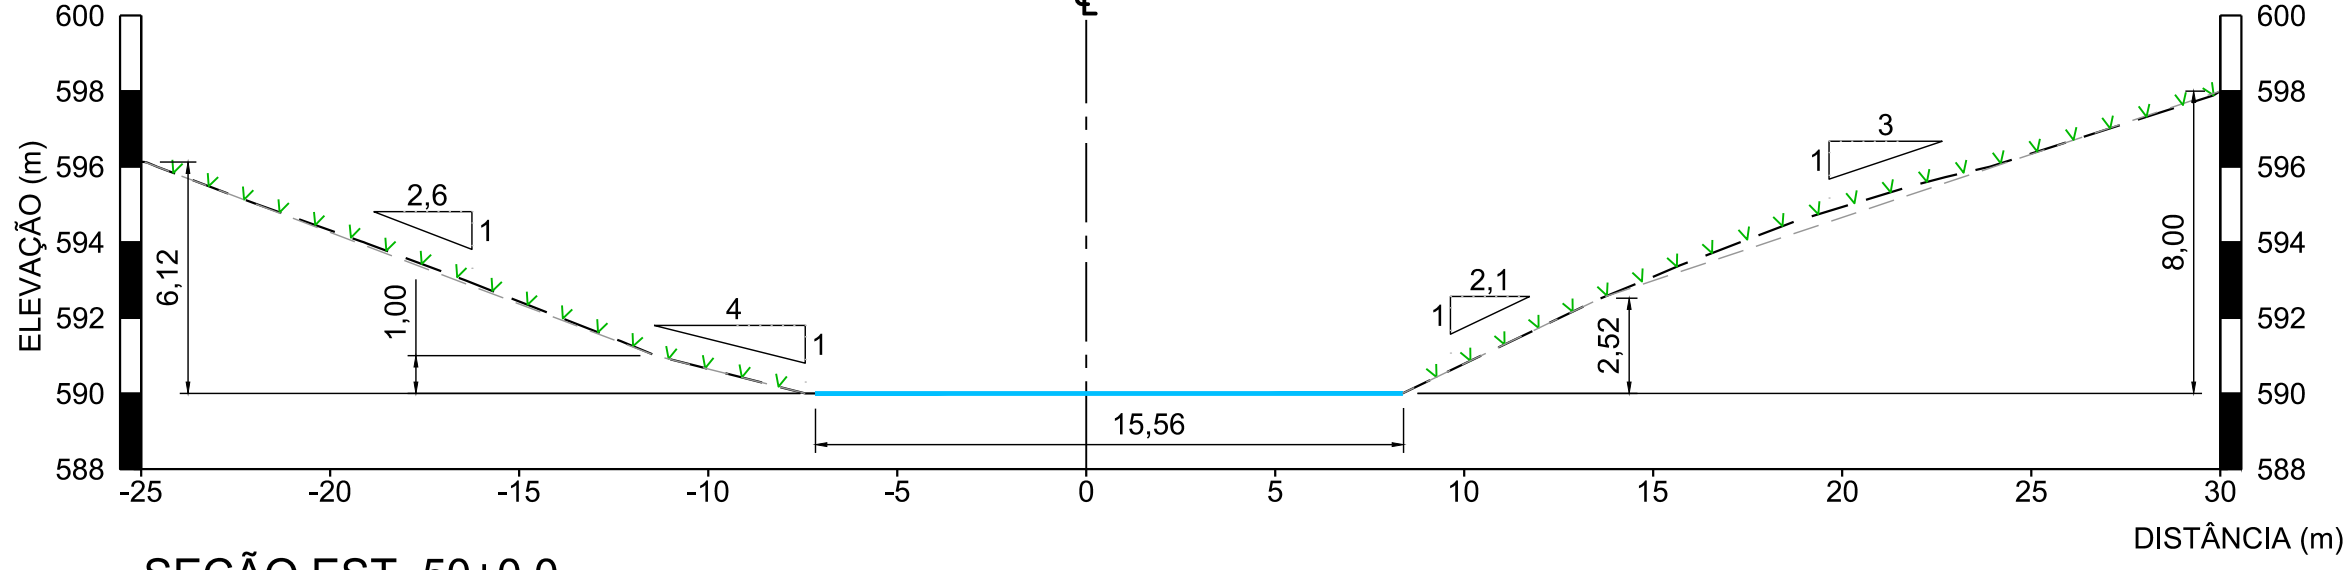


SEÇÃO EST. 50+0,0
ESCALA 1:200

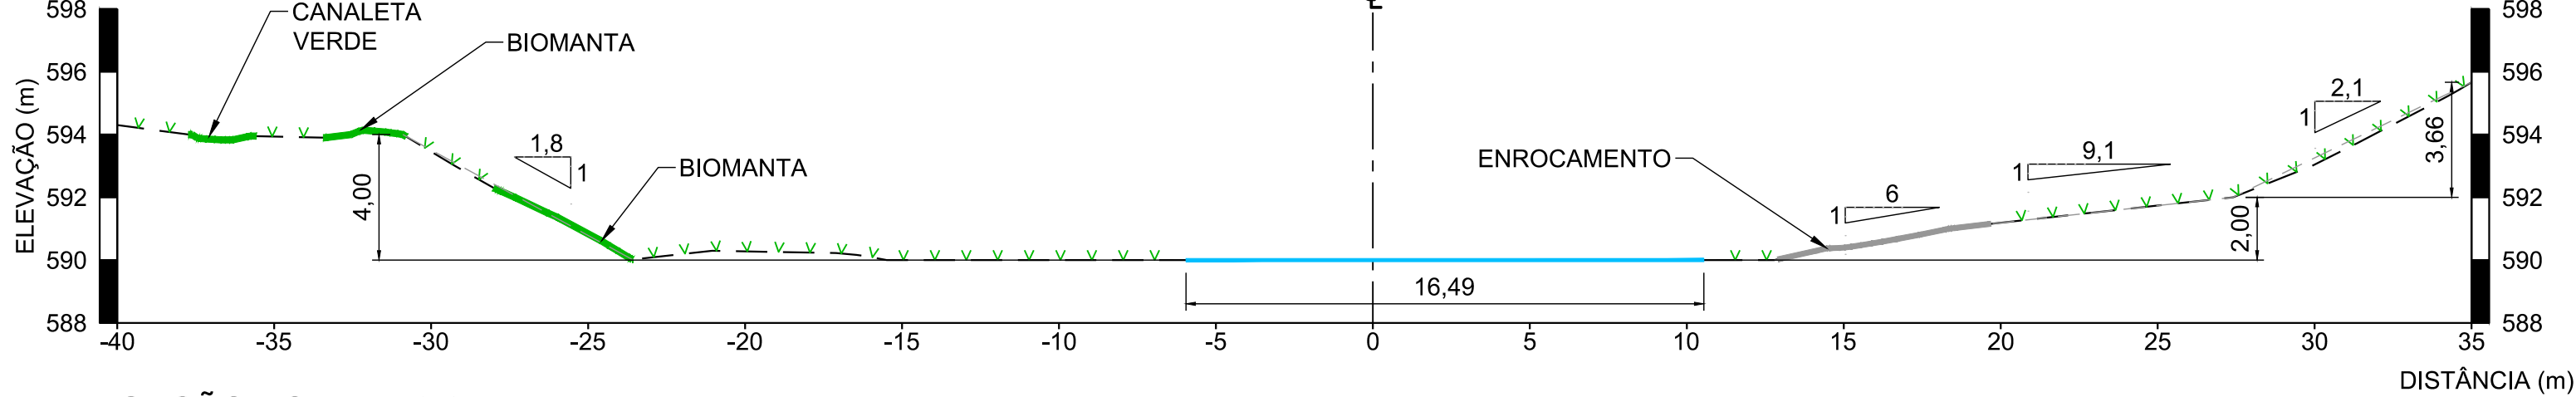


SEÇÃO EST. 55+0,0
ESCALA 1:200



SEÇÃO EST. 60+0,0
ESCALA 1:200

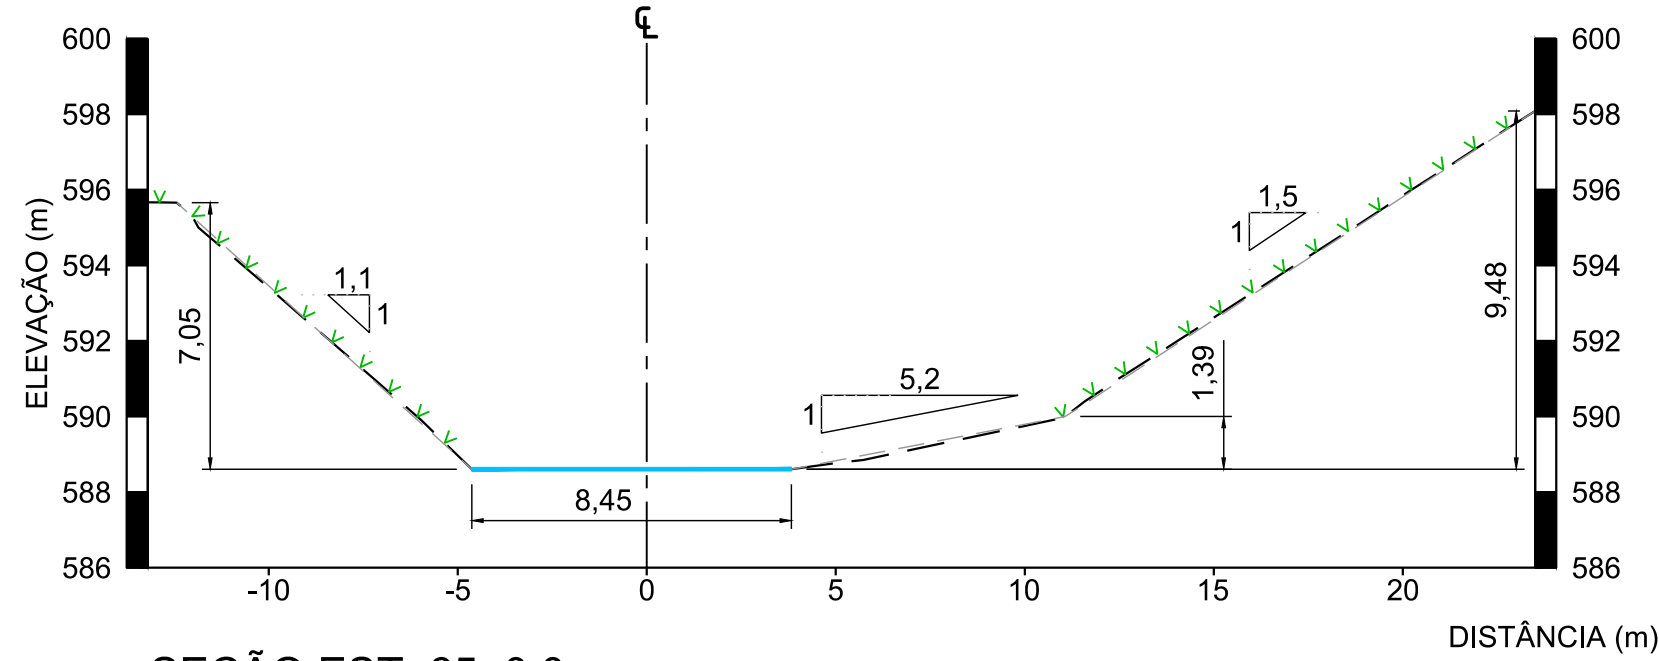


SEÇÃO EST. 65+0,0
ESCALA 1:200

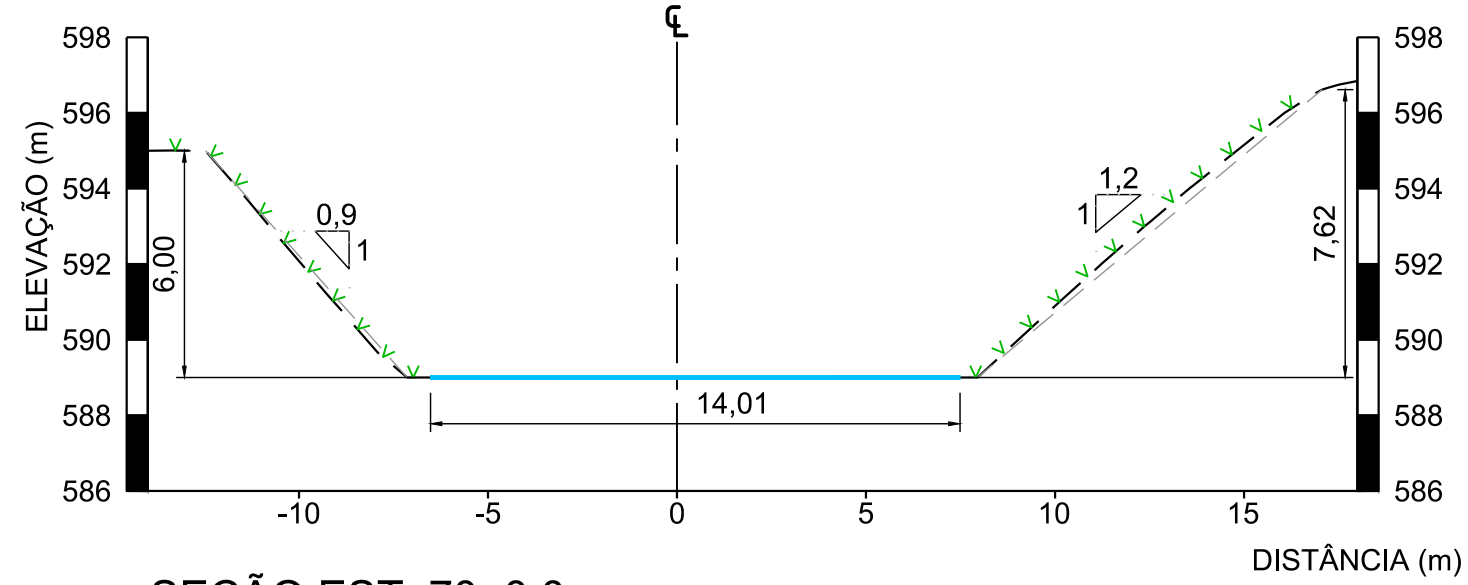

SEÇÃO EST. 70+0,0
ESCALA 1:200

LEGENDA:

- TERRENO NATURAL
- BIOMANTA
- REVEGETAÇÃO
- NÍVEL D'ÁGUA
- ENROCAMENTO

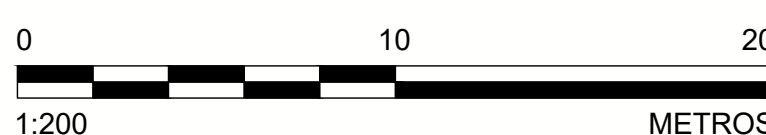

NOTAS

- DIMENSÕES E ELEVÇÕES EM METRO, EXCETO ONDE INDICADA;
- A(S) ESCALA(S) INDICADA(S) NESTE DESENHO REFERE(M)-SE AO FORMATO "A1";
- PARA LOCALIZAÇÃO DAS SEÇÕES, VER DESENHOS DE PLANTA DO "AS BUILT" DA ÁREA NÃO PRIORITÁRIA 20.

DESENHOS DE REFERÊNCIA

- LEVANTAMENTO PLANIALTIMÉTRICO CADASTRAL REALIZADO PELA H3M SOLUÇÕES AMBIENTAIS E GIS EM 20/10/2017 - N000680-K-100131_Rev00 - ARQUIVO EM dwg DISPONIBILIZADO PELA FUNDAÇÃO RENOVA;
- ÁREA NÃO PRIORITÁRIA 20 - "AS BUILT" - PLANTAS: G006900-C-101115, G006900-C-101116 E G006900-C-101128.

DESENHO No.

D1-E40-717_159-515-2282_00-B

T.E. - TIPOS DE EMISSÃO

A - PRELIMINAR	C - P/ CONHECIMENTO	E - P/ CONSTRUÇÃO	G - CONF. CONSTRUÍDO	L - APROVADO
B - P/ APROVAÇÃO	D - P/ COTAÇÃO	F - CONF. COMPRADO	H - CANCELADO	

EMISSÃO

DES. CV	06/11/17
PROJ. RA	06/11/17
VERIF. WD	06/11/17
APROV. AH	06/11/17

FUNDAÇÃO RENOVA

TÍTULO FUNDAÇÃO RENOVA - GERAL

MARIANA

PROJETO DE RECUPERAÇÃO AMBIENTAL DE RIOS PRINCIPAIS

ÁREA NÃO PRIORITÁRIA 20 - "AS BUILT"

SEÇÕES TRANSVERSAIS - FOLHA 2/3

ESCALA

1:200

No. FUNDAÇÃO RENOVA

G006900-C-101130

REVISÃO

0

REVISÃO	DATA	DESCRIÇÃO	T.E.	DATA	DES.	VERIF.	APROV.	LIBER.
0		P/ APROVAÇÃO - EMISSÃO INICIAL	B	06/11/17	CV	MD	AH	AH
Nº		DESCRIÇÃO	T.E.	DATA	DES.	VERIF.	APROV.	LIBER.