


- LEGENDA**
- Acessos
 - Tributários
 - Curso d'água principal
 - Articulação do projeto as-built



PROJETO:			
PROJETO DE RECUPERAÇÃO AMBIENTAL DE RIOS PRINCIPAIS			
TÍTULO:			
LOCALIZAÇÃO DO PROJETO "AS BUILT" DA ÁREA NÃO PRIORITÁRIA 21			
Nº PROJETO: 159-515-2282		ESCALA: 1:8.000	
GIS	MTA	dezembro/2017	G006984-G-100048
REV	MD	00	

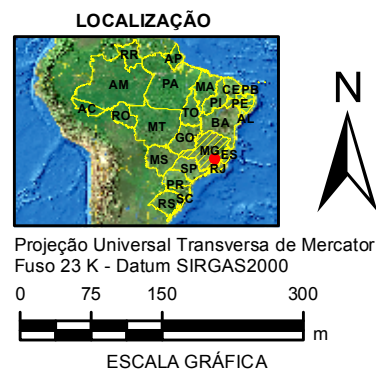