
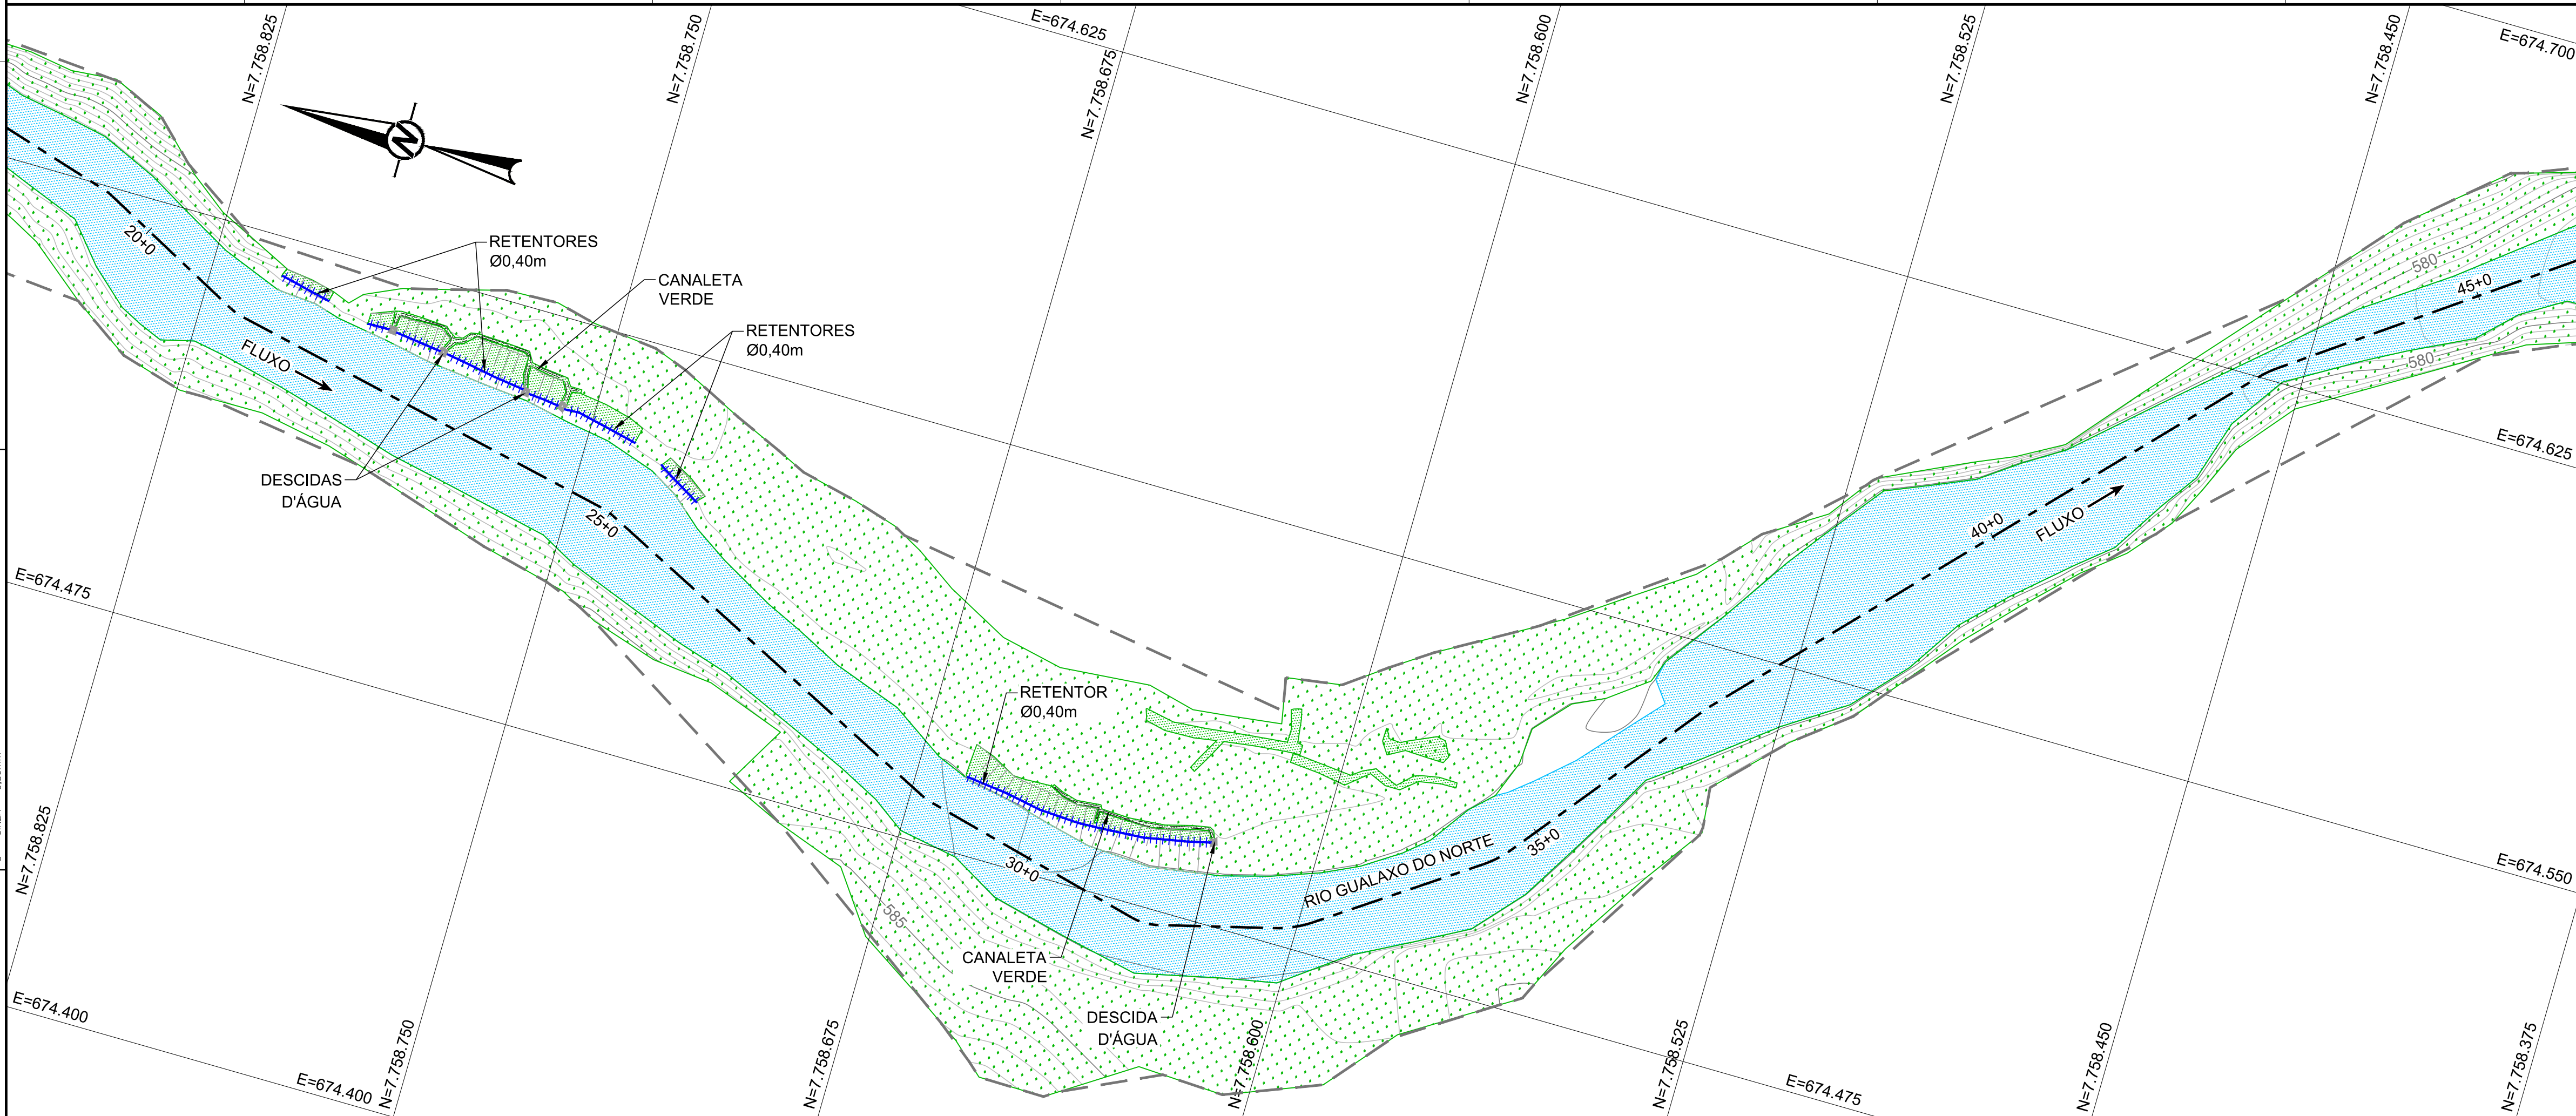


ESTE DESENHO É DE PROPRIEDADE DA FUNDAÇÃO RENOVA. E NÃO PODERÁ SER COPIADO, REPRODUZIDO OU DISTRIBUÍDO SEM SUA AUTORIZAÇÃO.


ESPESSURAS DE LINHAS DA FUNDAÇÃO RENOVA

1	—	VERDE	0,25mm
2	—	AMARELO	0,25mm
3	—	VERDE	0,25mm
4	—	VERDE	0,25mm
5	—	VERDE	0,25mm
6	—	VERDE	0,25mm
7	—	VERDE	0,25mm
8	—	VERDE	0,25mm

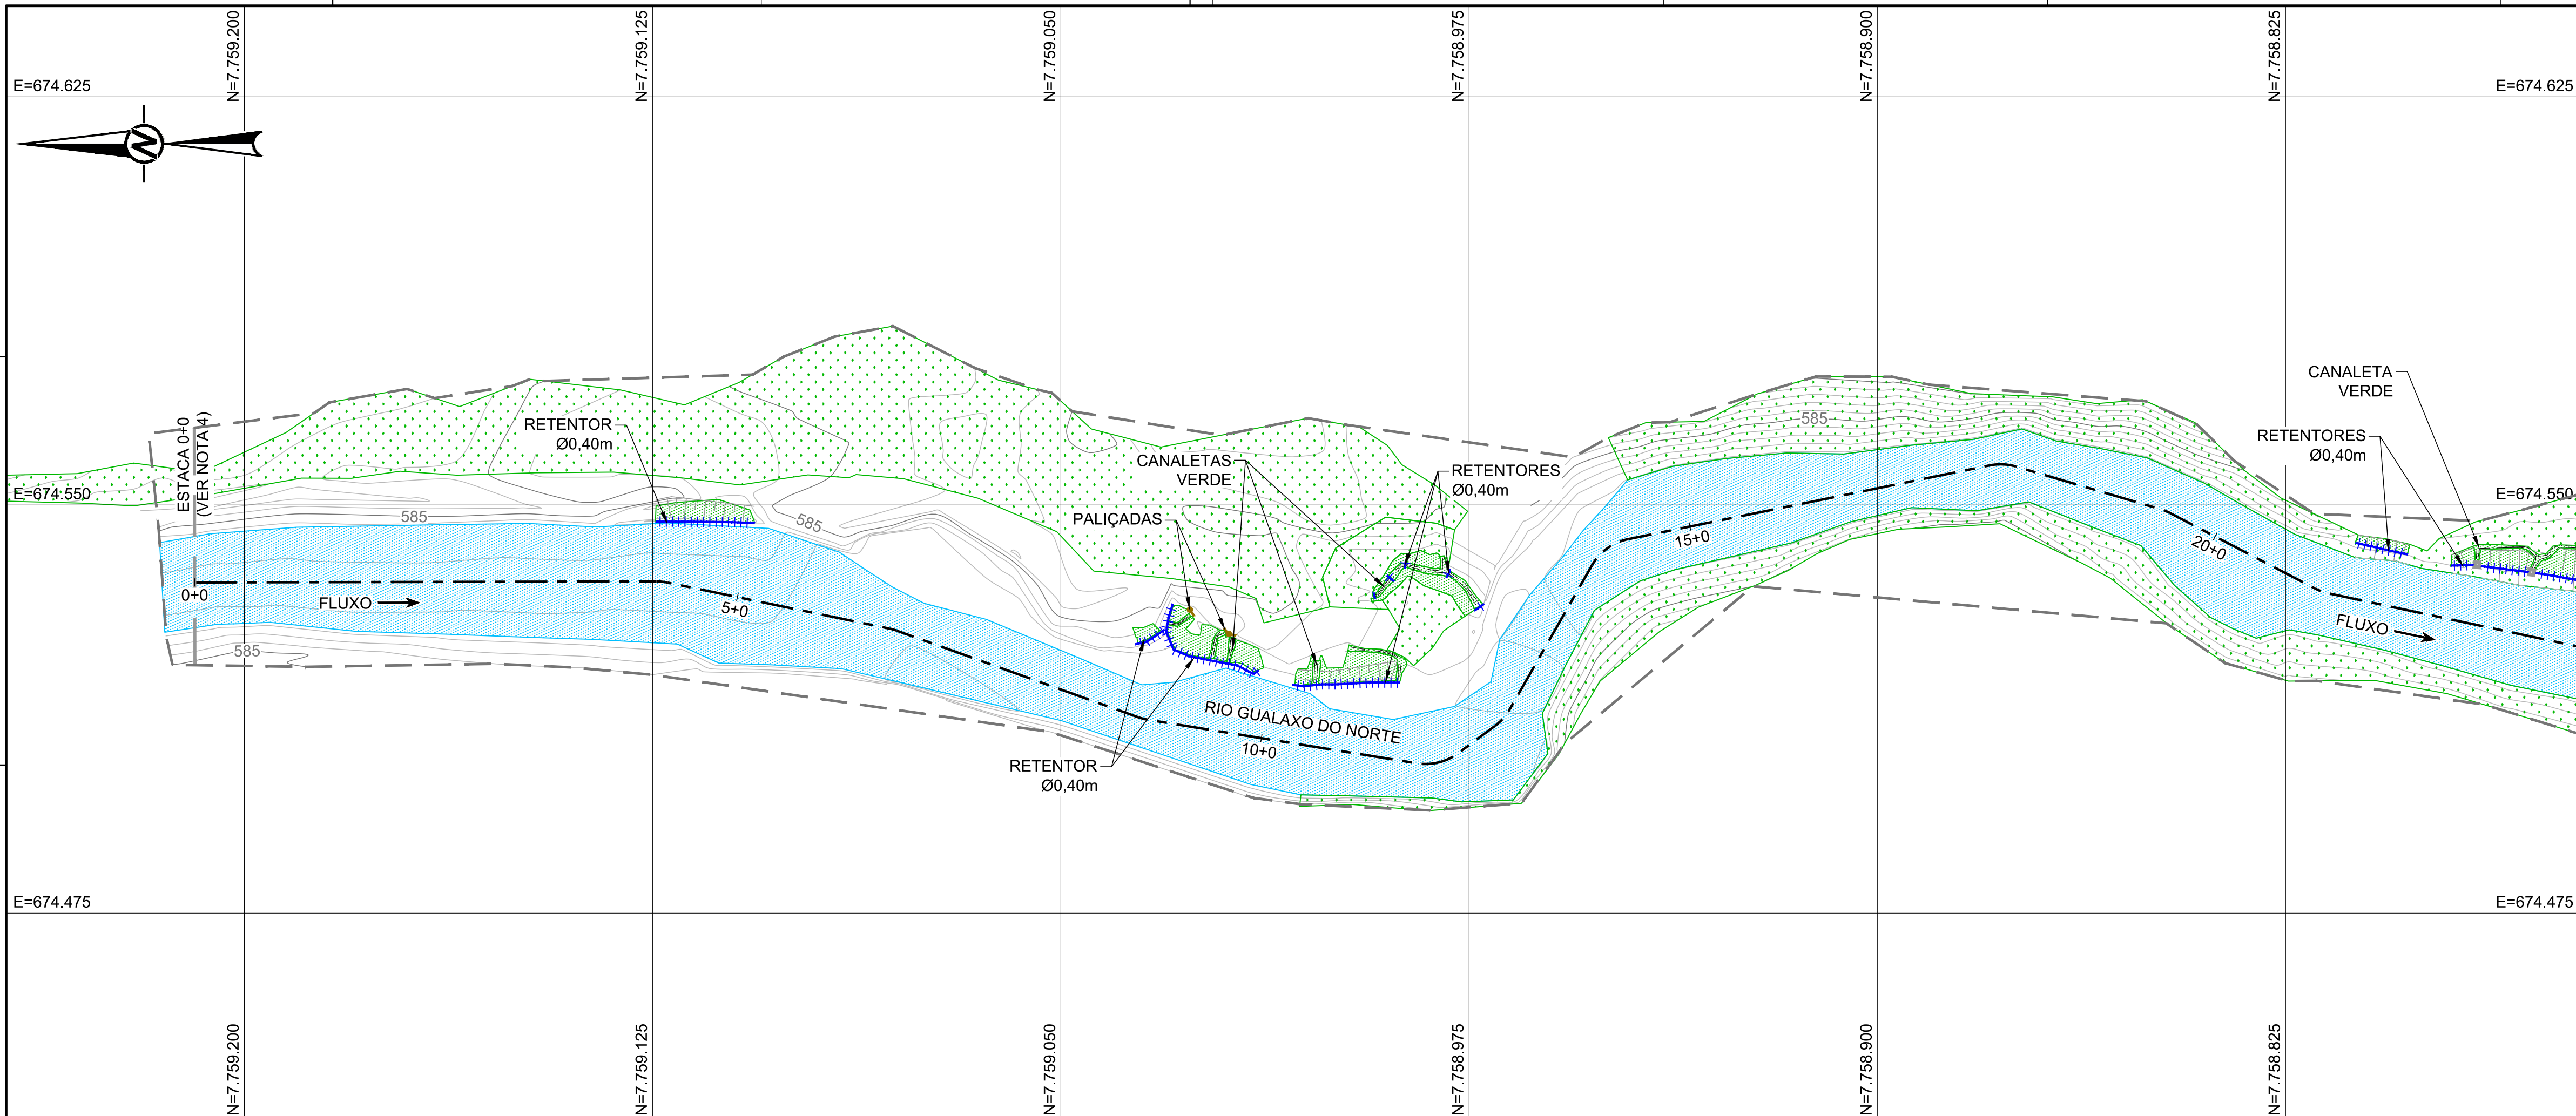

LEGENDA:

- CURVAS DE NÍVEL
- LIMITE DO LEVANTAMENTO
- CRISTA
- PÉ
- PALIÇADA
- RETENTOR DE SEDIMENTOS SIMPLES
- EIXO EXECUTADO
- CANALETA VERDE
- ÁREA REVEGETADA
- NÍVEL D'ÁGUA
- BIOMANTA
- ENROCAMENTO

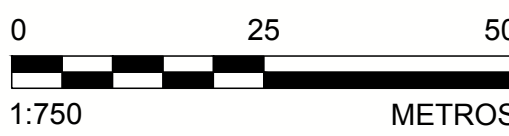

- NOTAS**
- DIMENSÕES E ELEVAÇÕES EM METRO, EXCETO ONDE INDICADA;
 - A(S) ESCALA(S) INDICADA(S) NESTE DESENHO REFERE(M)-SE AO FORMATO "A1";
 - SISTEMA DE COORDENADAS UTILIZADO: SIRGAS 2000 UTM ZONA 23S;
 - A ESTACA 0+0 CORRESPONDE À ESTACA E.G.A21-0+0 DO PROJETO DA ÁREA NÃO PRIORITÁRIA 21;
 - PARA SEÇÕES VER DESENHOS DE SEÇÕES TRANSVERSAIS.

- DESENHOS DE REFERÊNCIA**
- LEVANTAMENTO PLANIALTIMÉTRICO CADASTRAL REALIZADO PELA H3M SOLUÇÕES AMBIENTAIS E GIS EM 24/11/2017 - N010180-K-100003_Rev00.dwg - ARQUIVO EM dwg DISPONIBILIZADO PELA FUNDAÇÃO RENOVA;
 - SEÇÕES TRANSVERSAIS - G006900-C-101184 À G006900-C-101188;
 - LOCALIZAÇÃO "AS BUILT" ÁREA NÃO PRIORITÁRIA 21 - G006984-G-100048.

		DESENHO No. D1-E40-719_159-515-2282_00-B	
T.E. - TIPOS DE EMISSÃO			
A - PRELIMINAR	C - P/ CONHECIMENTO	E - P/ CONSTRUÇÃO	G - CONF. CONSTRUÍDO
B - P/APROVAÇÃO	D - P/ COTAÇÃO	F - CONF. COMPRADO	H - CANCELADO
EMISSÃO		FUNDAÇÃO RENOVA	
DES. AC 13/12/17	TÍTULO FUNDAÇÃO RENOVA - GERAL		
PROJ. RA 13/12/17	MARIANA		
VERIF. WD 13/12/17	PROJETO DE RECUPERAÇÃO AMBIENTAL DE RIOS PRINCIPAIS		
ÁREA NÃO PRIORITÁRIA 21 - "AS BUILT"			
PLANTAS - FOLHA 1/4			
ESCALA 1:750	No. FUNDAÇÃO RENOVA G006900-C-101180		REVISÃO 0

PLANTAS
ESCALA 1:750

0	P/ APROVAÇÃO - EMISSÃO INICIAL	B	13/12/17	AC	MD	AH	AH
Nº	DESCRIÇÃO	T.E.	DATA	DES.	VERIF.	APROV.	LIBER.