
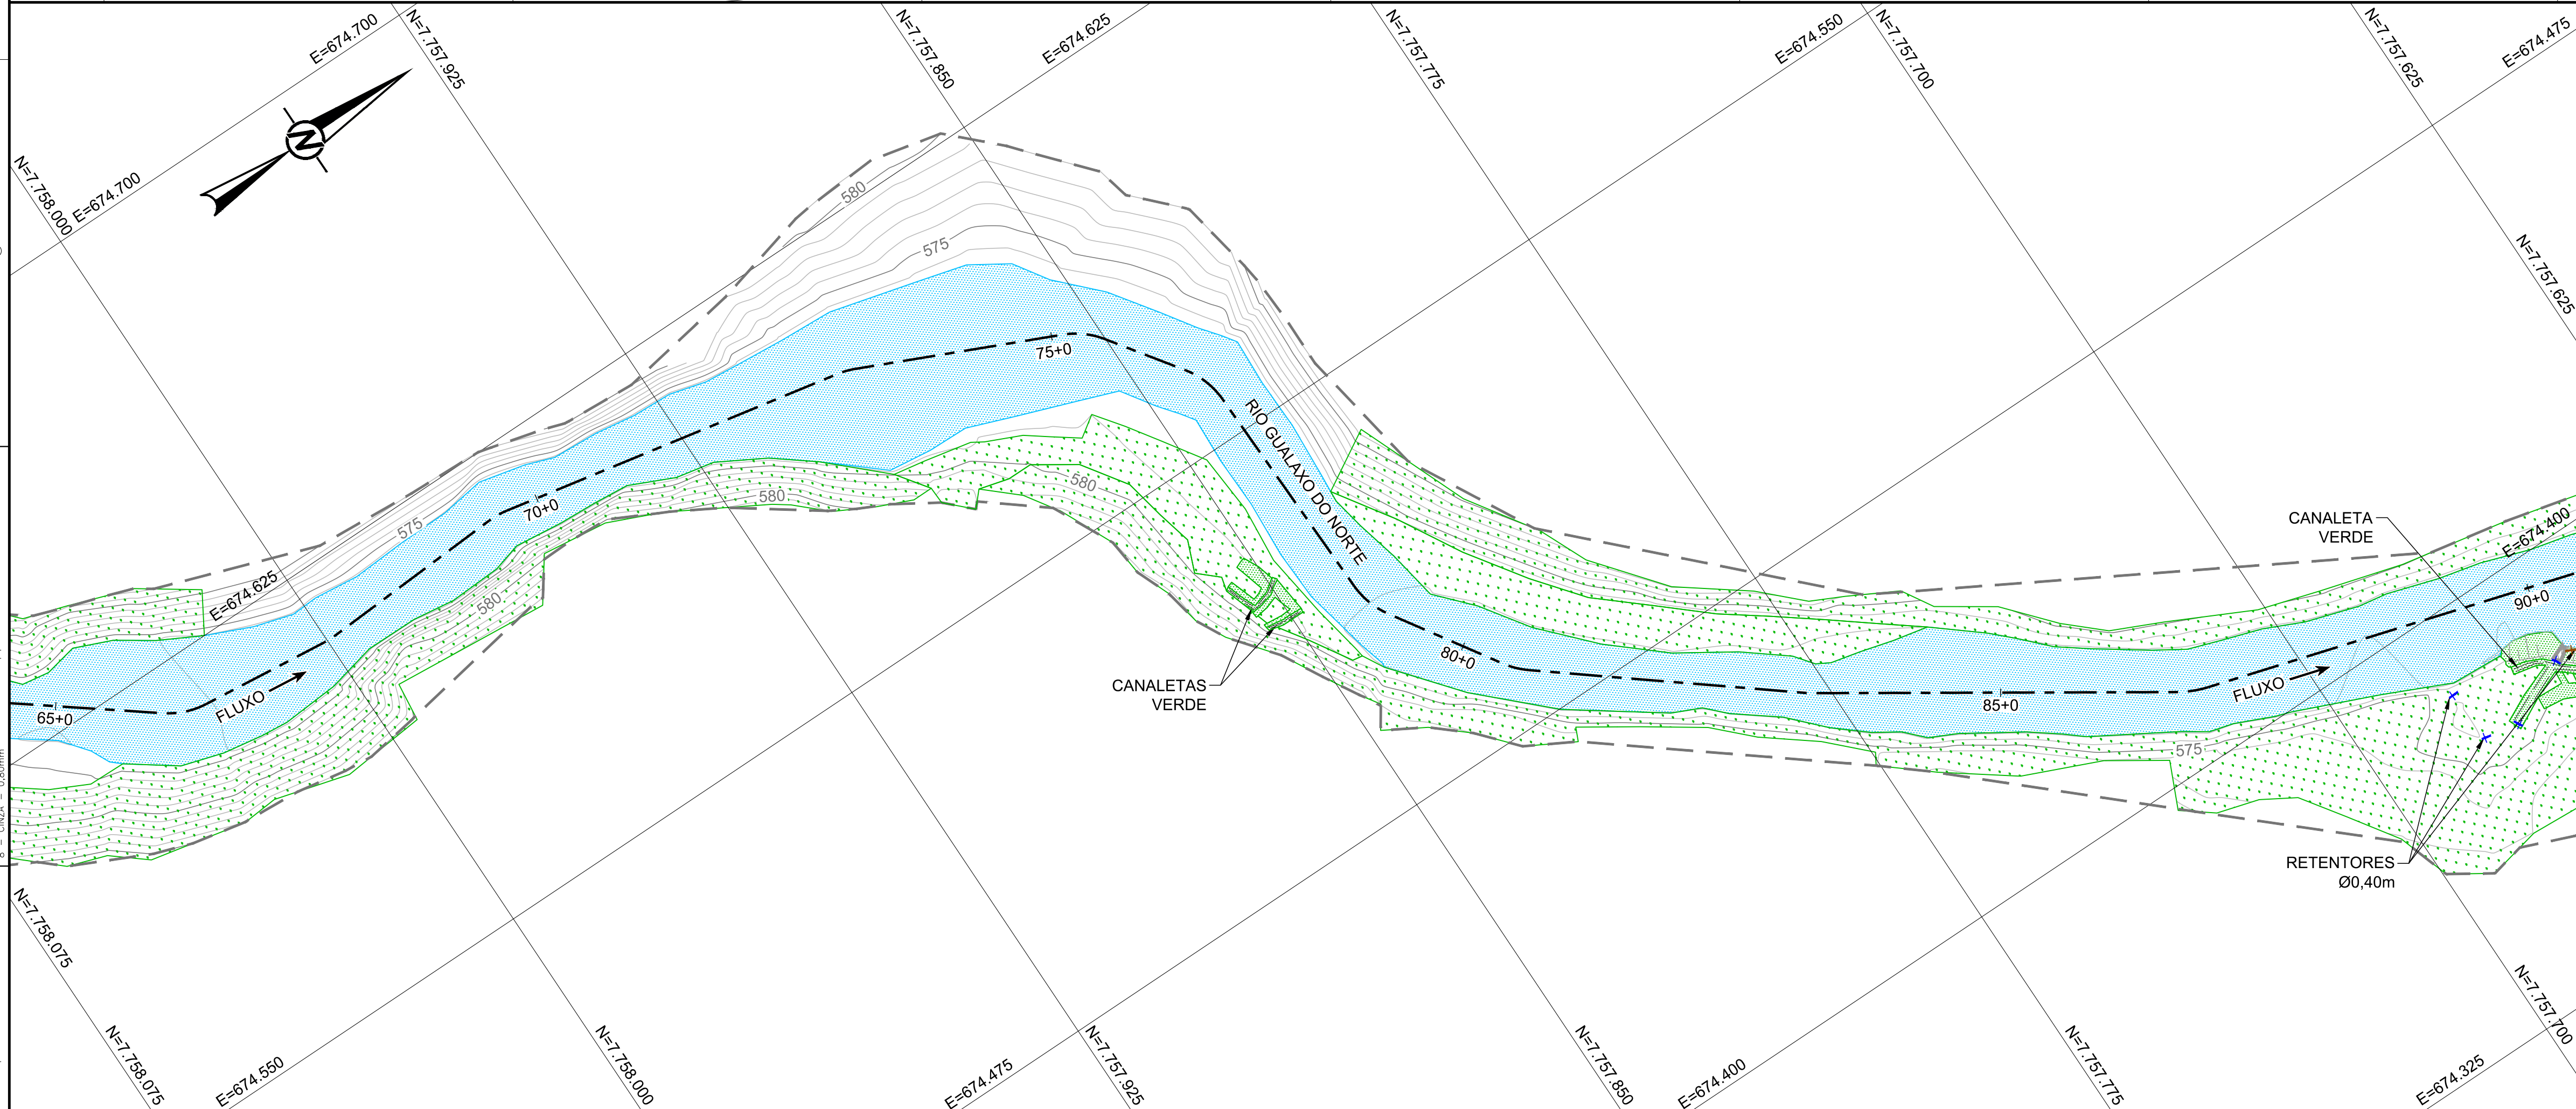


ESTE DESENHO É DE PROPRIEDADE DA FUNDAÇÃO RENOVA. E NÃO PODERÁ SER COPIADO, REPRODUZIDO, ALTERADO, DISTRIBUÍDO, VENDIDO, ALUGADO, EMPRÉSTADO, TRANSFERIDO, Cedido, ou qualquer outra forma de utilização sem a autorização da Fundação Renova.


ESPESSURAS DE LINHAS DA FUNDAÇÃO RENOVA


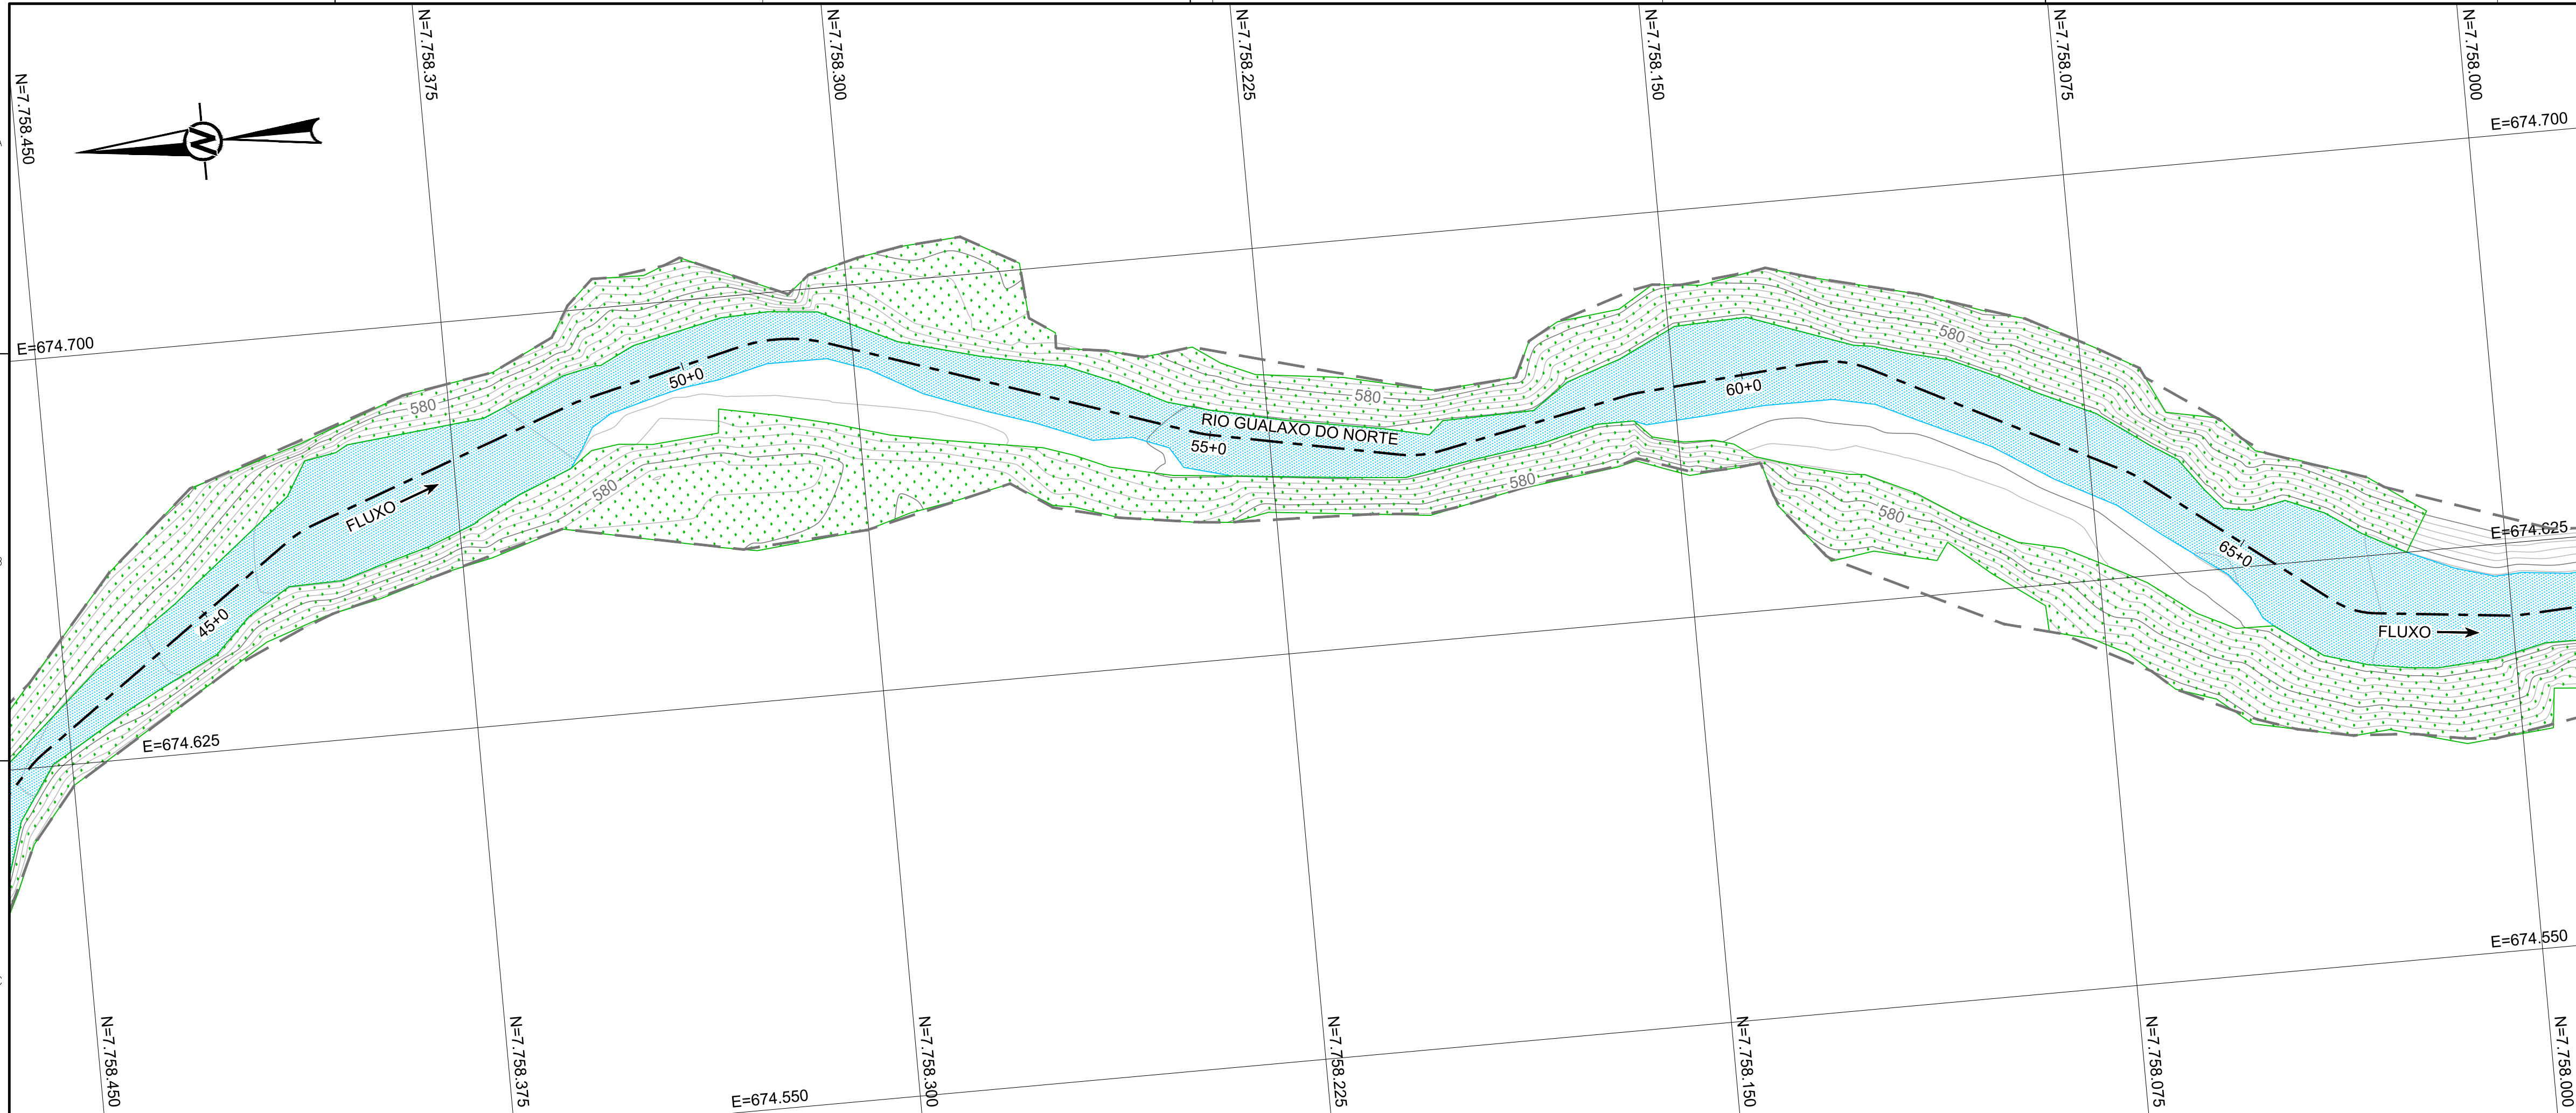

LEGENDA:

- CURVAS DE NÍVEL
- LIMITE DO LEVANTAMENTO
- CRISTA
- PÉ
- RETENTOR DE SEDIMENTOS SIMPLES
- RETENTOR DE SEDIMENTOS DUPLO
- EIXO EXECUTADO
- CANALETA VERDE
- ÁREA REVEGETADA
- NÍVEL D'ÁGUA
- BIOMANTA
- ENROCAMENTO

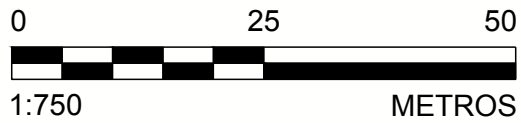

NOTAS

- DIMENSÕES E ELEVAÇÕES EM METRO, EXCETO ONDE INDICADA;
- A(S) ESCALA(S) INDICADA(S) NESTE DESENHO REFERE(M)-SE AO FORMATO "A1";
- SISTEMA DE COORDENADAS UTILIZADO: SIRGAS 2000 UTM ZONA 23S;
- PARA SEÇÕES VER DESENHOS DE SEÇÕES TRANSVERSAIS.

DESENHOS DE REFERÊNCIA

- LEVANTAMENTO PLANIALTIMÉTRICO CADASTRAL REALIZADO PELA H3M SOLUÇÕES AMBIENTAIS E GIS EM 24/11/2017 - N010180-K-100003_Rev00.dwg - ARQUIVO EM dwg DISPONIBILIZADO PELA FUNDAÇÃO RENOVA;
- SEÇÕES TRANSVERSAIS - G006900-C-101184 À G006900-C-101188;
- LOCALIZAÇÃO "AS BUILT" ÁREA NÃO PRIORITÁRIA 21 - G006984-G-100048.



DESENHO No.
D1-E40-720_159-515-2282_00-B

T.E. - TIPOS DE EMISSÃO

- | | | | | |
|-----------------|---------------------|--------------------|----------------------|--------------|
| A - PRELIMINAR | C - P/ CONHECIMENTO | E - P/ CONSTRUÇÃO | G - CONF. CONSTRUÍDO | L - APROVADO |
| B - P/APROVAÇÃO | D - P/ COTAÇÃO | F - CONF. COMPRADO | H - CANCELADO | |

EMISSÃO

DES. AC 13/12/17

PROJ. RA 13/12/17

VERIF. WD 13/12/17

APROV. AH 13/12/17

FUNDAÇÃO RENOVA

TÍTULO FUNDAÇÃO RENOVA - GERAL
MARIANA
PROJETO DE RECUPERAÇÃO AMBIENTAL DE RIOS PRINCIPAIS
ÁREA NÃO PRIORITÁRIA 21 - "AS BUILT"
PLANTAS - FOLHA 2/4

ESCALA 1:750
No. FUNDAÇÃO RENOVA G006900-C-101181
REVISÃO 0

PLANTAS
ESCALA 1:750

Nº	DESCRIÇÃO	T.E.	DATA	DES.	VERIF.	APROV.	LIBER.
0	P/ APROVAÇÃO - EMISSÃO INICIAL	B	13/12/17	AC	MD	AH	AH