


ESTE DESENHO É DE PROPRIEDADE DA FUNDAÇÃO RENOVA. NÃO PODEMOS SER COPIADO, REPRODUZIDO, ALTERADO, VENDIDO, ALUGADO, Cedido, ou qualquer outra forma de exploração sem a autorização da Fundação RENOVA.

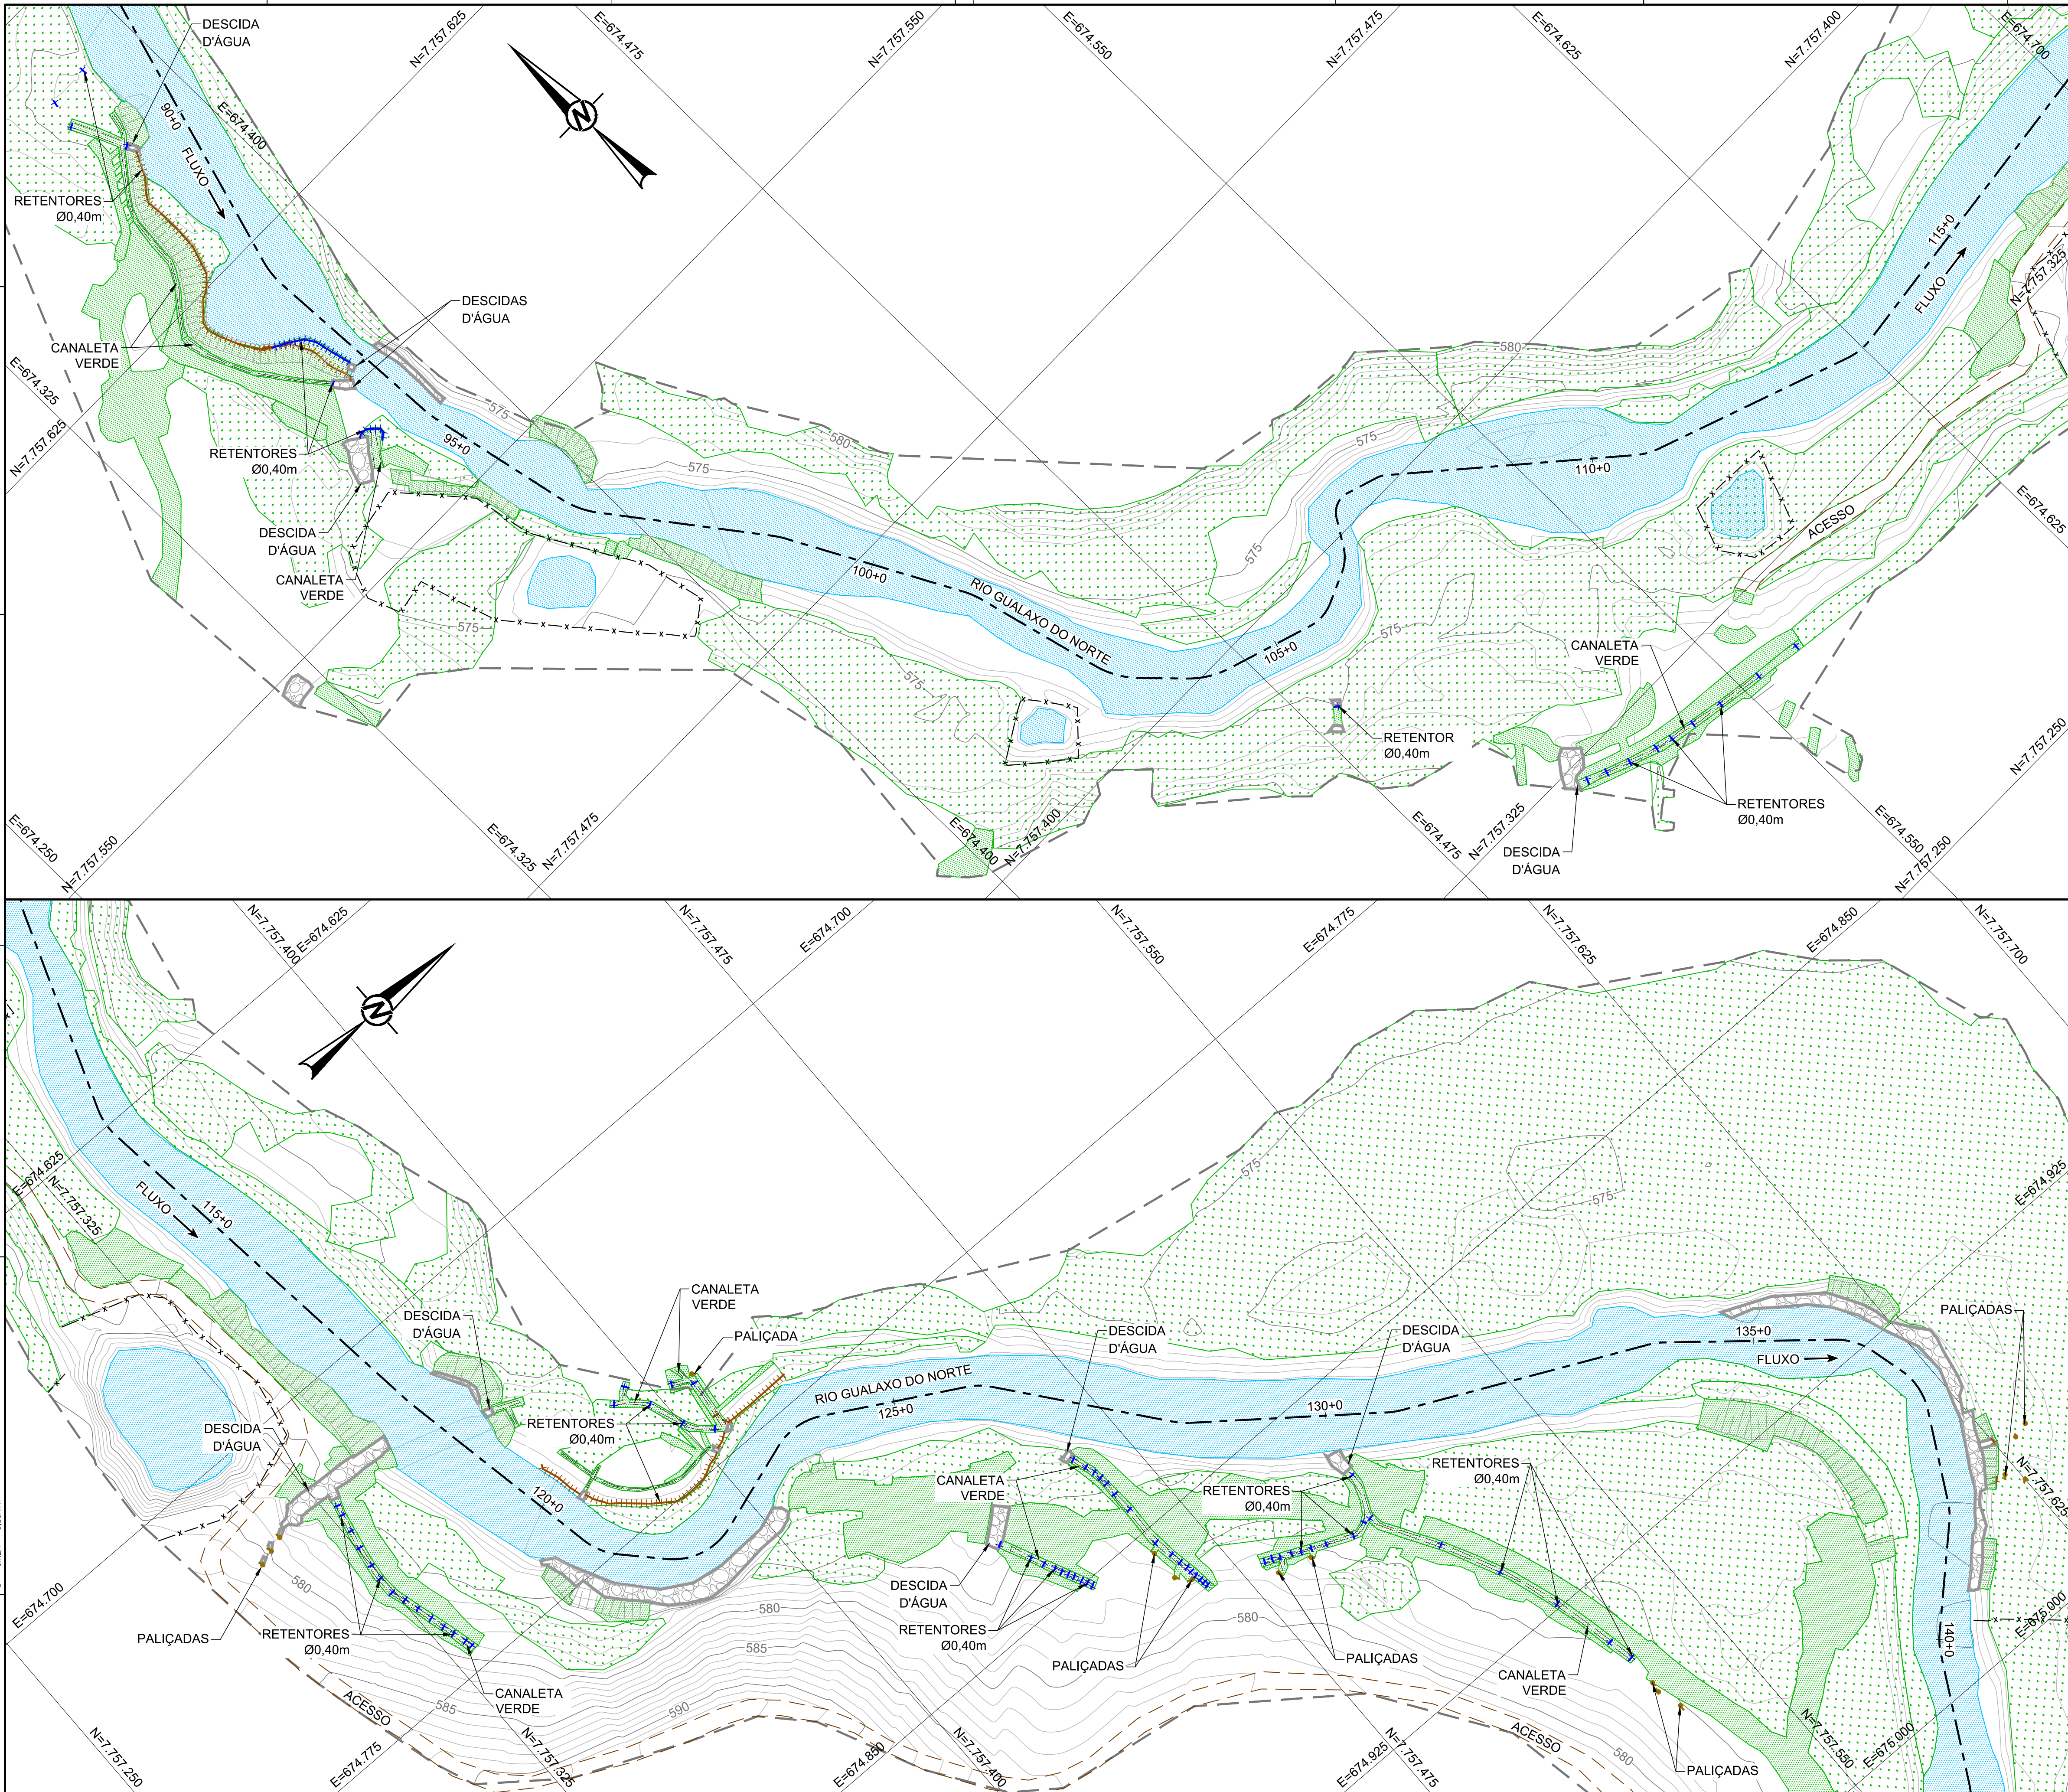

LEGENDA:

CURVAS DE NÍVEL

LIMITE DO LEVANTAMENTO

CRISTA

PÉ

CERCA

PALIÇADA

RETENTOR DE SEDIMENTOS SIMPLES

RETENTOR DE SEDIMENTOS DUPLO

ACESSO EXISTENTE

EIXO EXECUTADO


CANALETA VERDE

ÁREA REVEGETADA

NÍVEL D'ÁGUA

BIOMANTA

ENROCAMENTO

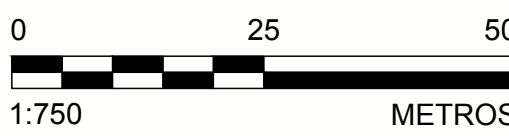

- NOTAS
1.

DIMENSÕES E ELEVAÇÕES EM METRO, EXCETO ONDE INDICADA;
2.

A(S) ESCALA(S) INDICADA(S) NESTE DESENHO REFERE(M)-SE AO FORMATO "A1";
3.

SISTEMA DE COORDENADAS UTILIZADO: SIRGAS 2000 UTM ZONA 23S;
4.

PARA SEÇÕES VER DESENHOS DE SEÇÕES TRANSVERSAIS.

- DESENHOS DE REFERÊNCIA
1.

LEVANTAMENTO PLANIALTIMÉTRICO CADASTRAL REALIZADO PELA H3M SOLUÇÕES AMBIENTAIS E GIS EM 24/11/2017 - N010180-K-100003_Rev00.dwg - ARQUIVO EM dwg DISPONIBILIZADO PELA FUNDAÇÃO RENOVA;
2.

SEÇÕES TRANSVERSAIS - G006900-C-101184 À G006900-C-101188;
3.

LOCALIZAÇÃO "AS BUILT" ÁREA NÃO PRIORITÁRIA 21 - G006984-G-100048.

DESENHO No.
D1-E40-721_159-515-2282_00-B

TIPO DE EMISSÃO

A - PRELIMINAR

C - P/ CONHECIMENTO

E - P/ CONSTRUÇÃO

G - CONF. CONSTRUÍDO

L - APROVADO

B - P/ APROVAÇÃO

D - P/ COTAÇÃO

F - CONF. COMPRADO

H - CANCELADO

EMISSÃO

DES. AC

13/12/17

PROJ. RA

13/12/17

VERIF. WD

13/12/17

APROV. AH

13/12/17

TÍTULO

FUNDAÇÃO RENOVA - GERAL

MARIANA

PROJETO DE RECUPERAÇÃO AMBIENTAL DE RIOS PRINCIPAIS

ÁREA NÃO PRIORITÁRIA 21 - "AS BUILT"

PLANTAS - FOLHA 3/4

ESCALA

1:750

No. FUNDAÇÃO RENOVA

G006900-C-101182

REVISÃO

0

PLANTAS
ESCALA 1:750

Nº	P/ APROVAÇÃO - EMISSÃO INICIAL	T.E.	DATA	DES.	VERIF.	APROV.	LIBER.
0	P/ APROVAÇÃO - EMISSÃO INICIAL	B	13/12/17	AC	MD	AH	AH
Nº	DESCRIÇÃO	T.E.	DATA	DES.	VERIF.	APROV.	LIBER.