



ESTE DESENHO É DE PROPRIEDADE DA FUNDAÇÃO RENOVA. E NÃO PODERÁ SER COPIADO, REPRODUZIDO, ALTERADO, DISTRIBUÍDO, VENDIDO, Cedido, ou qualquer outra forma de utilização sem a autorização da Fundação Renova.

ESPESURAS DE LINHAS DA FUNDAÇÃO RENOVA


| | | | |
|---|---|----------|--------|

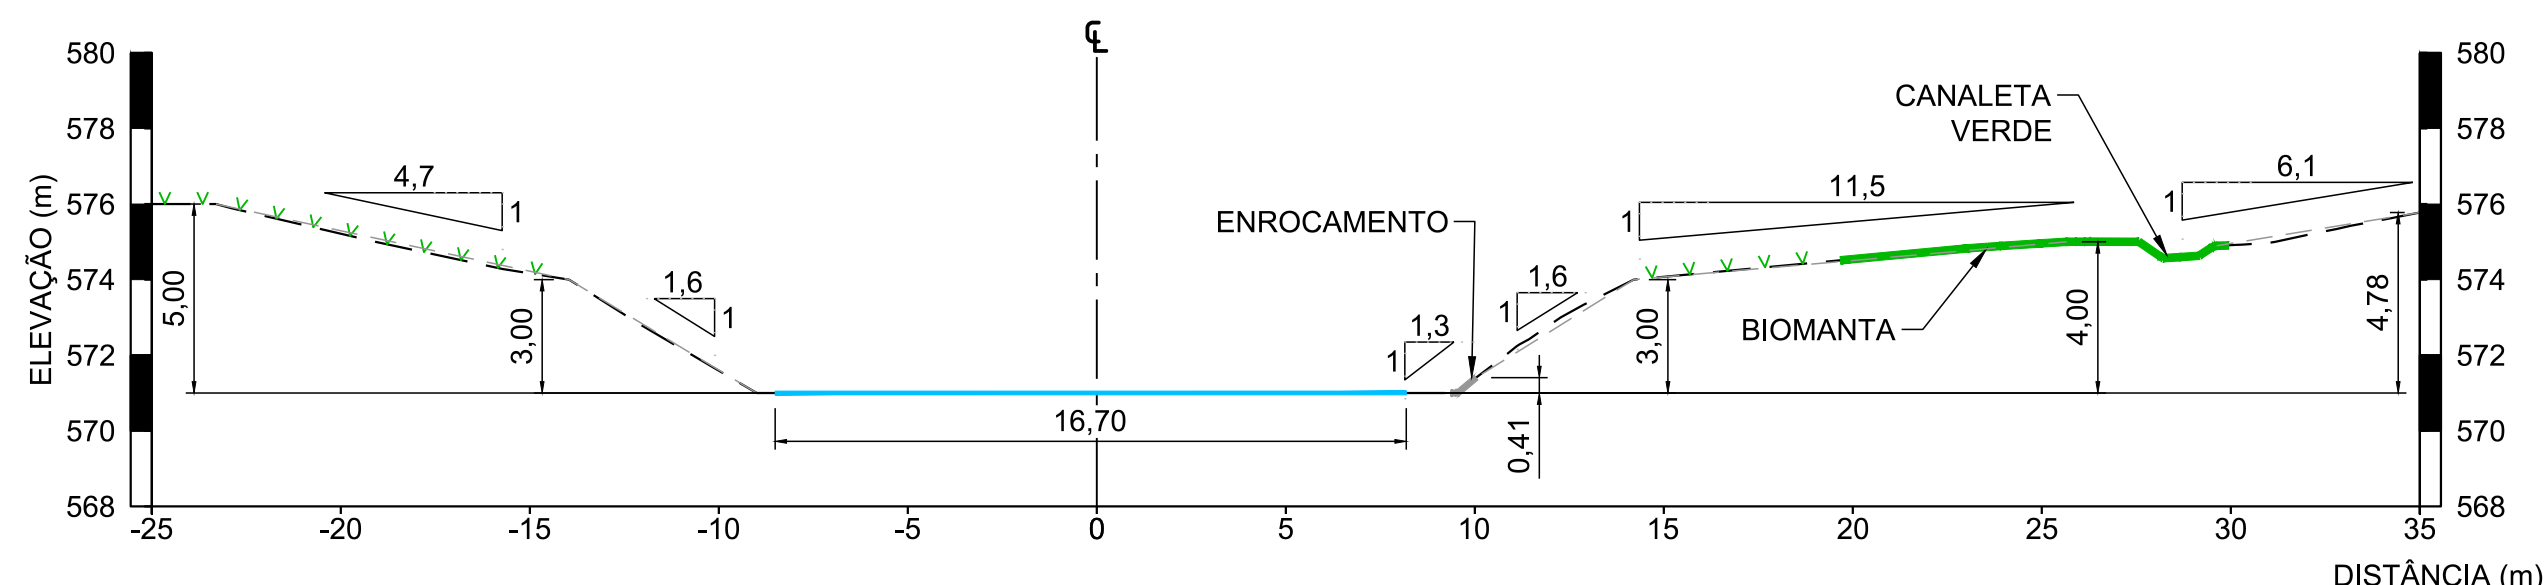


SEÇÃO EST. 130+0,0
ESCALA 1:200

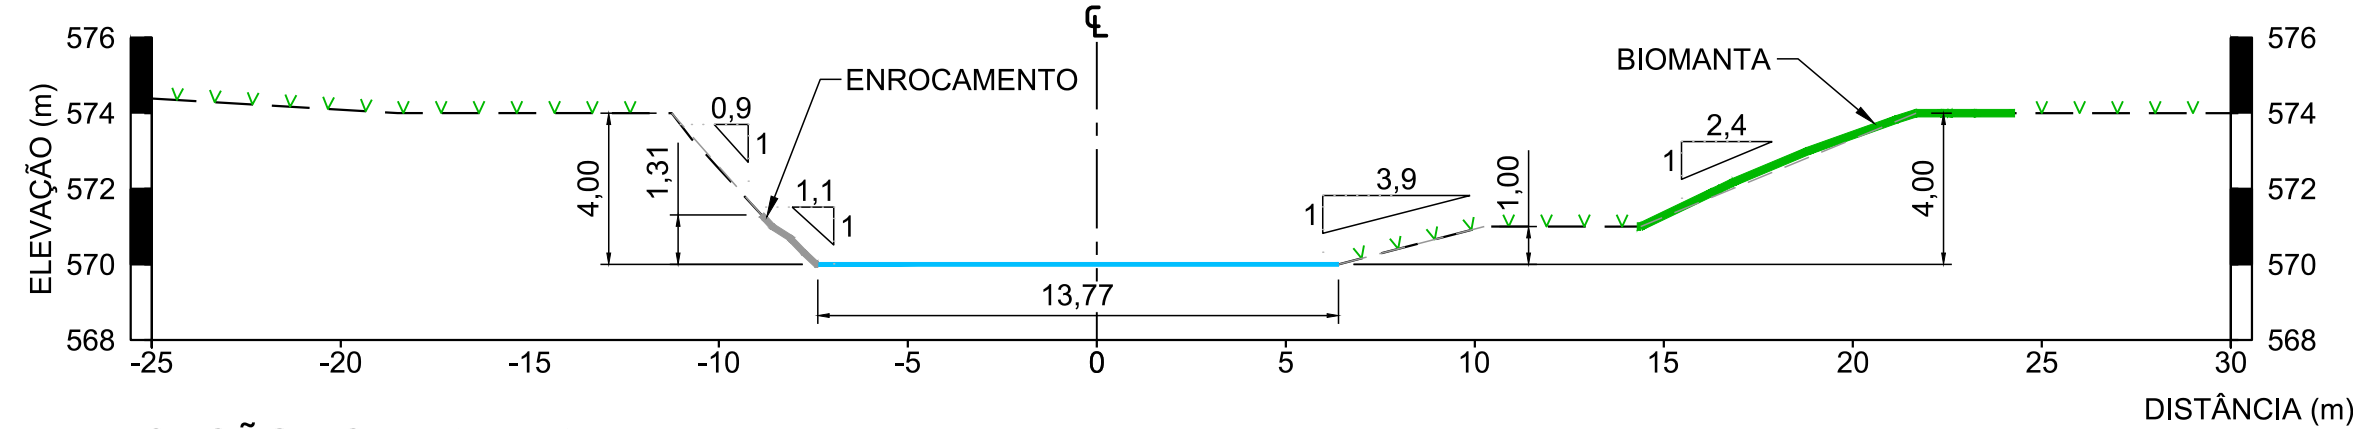


SEÇÃO EST. 135+0,0
ESCALA 1:200

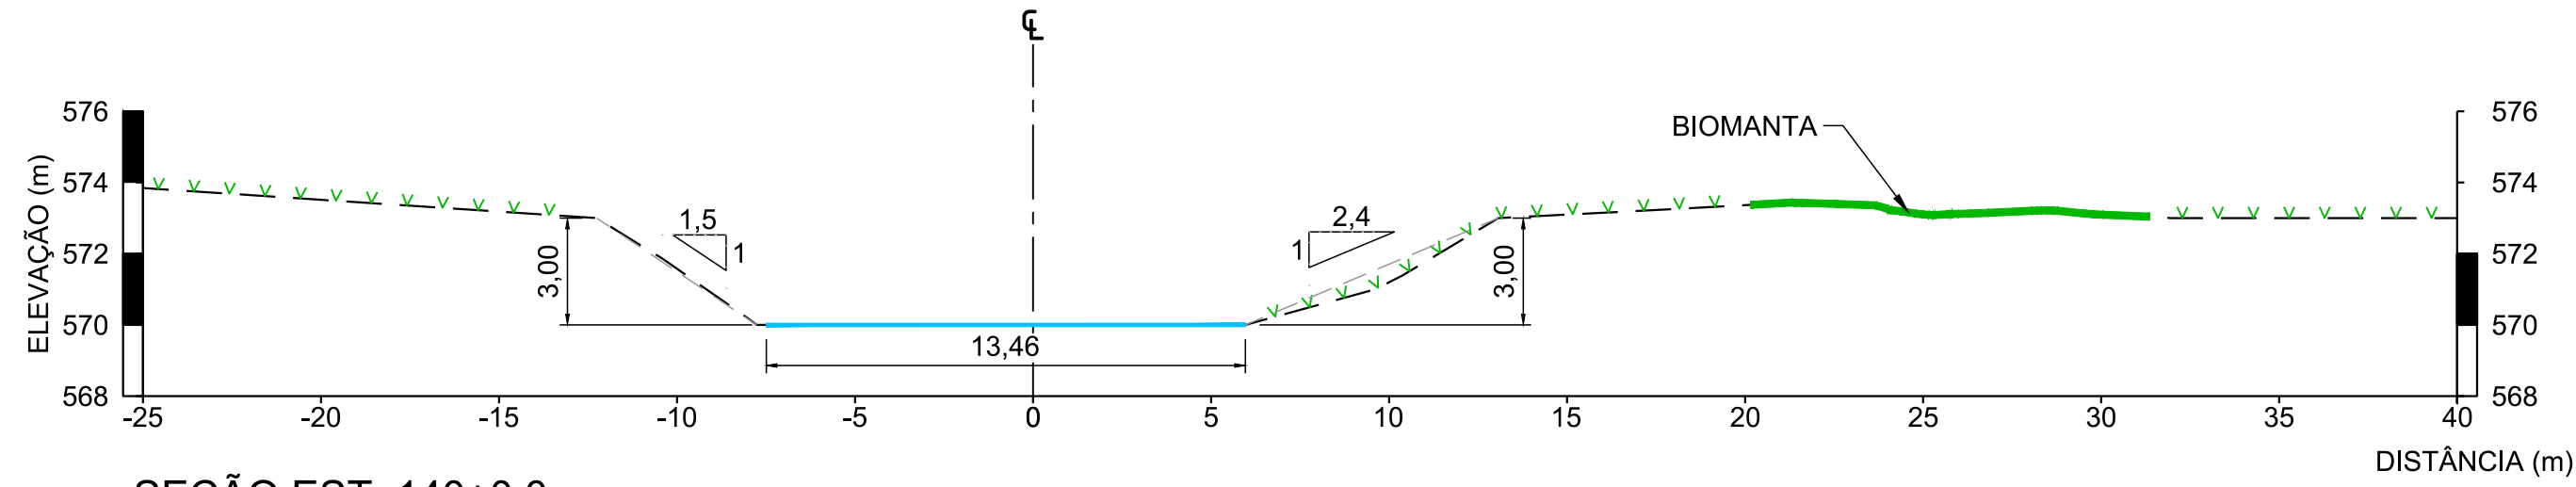


SEÇÃO EST. 140+0,0
ESCALA 1:200

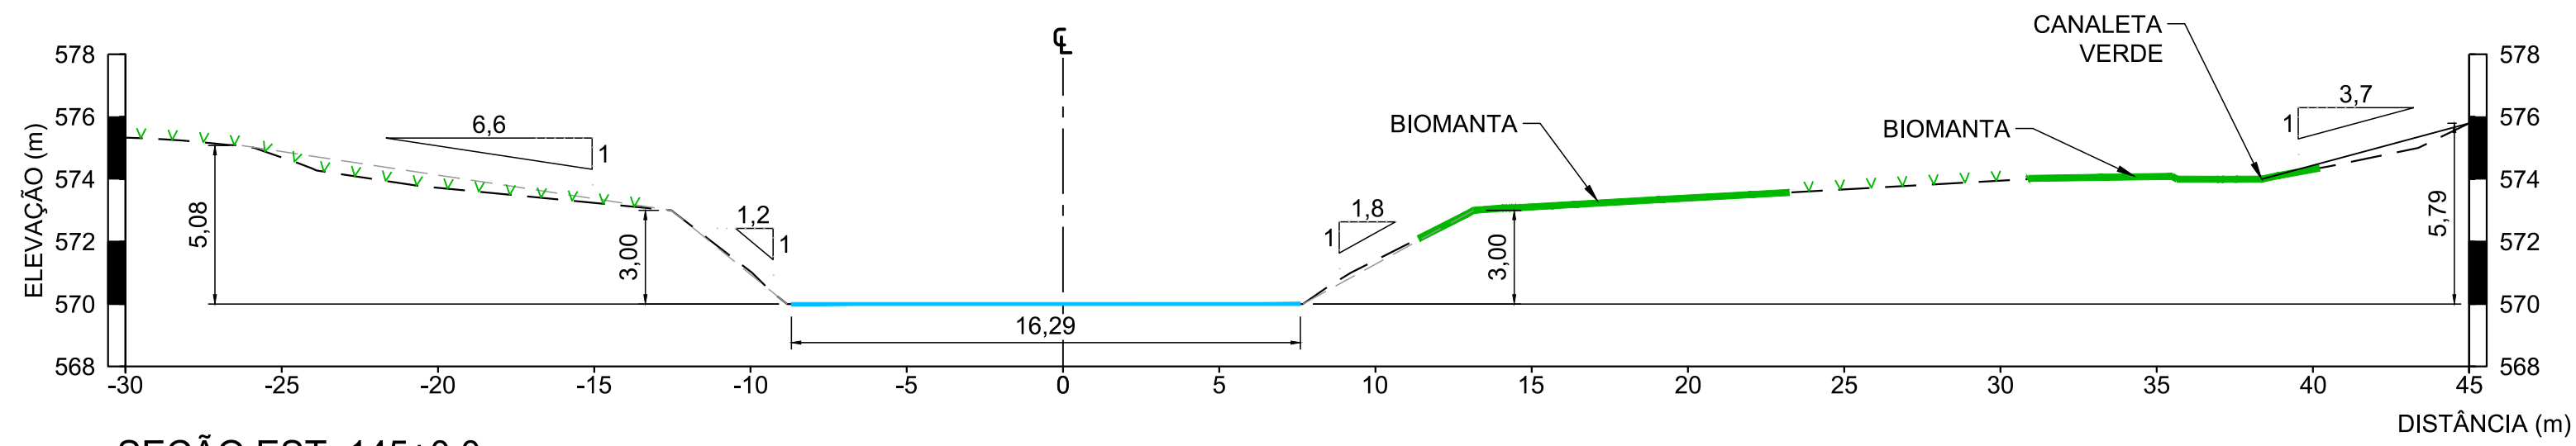

SEÇÃO EST. 145+0,0
ESCALA 1:200

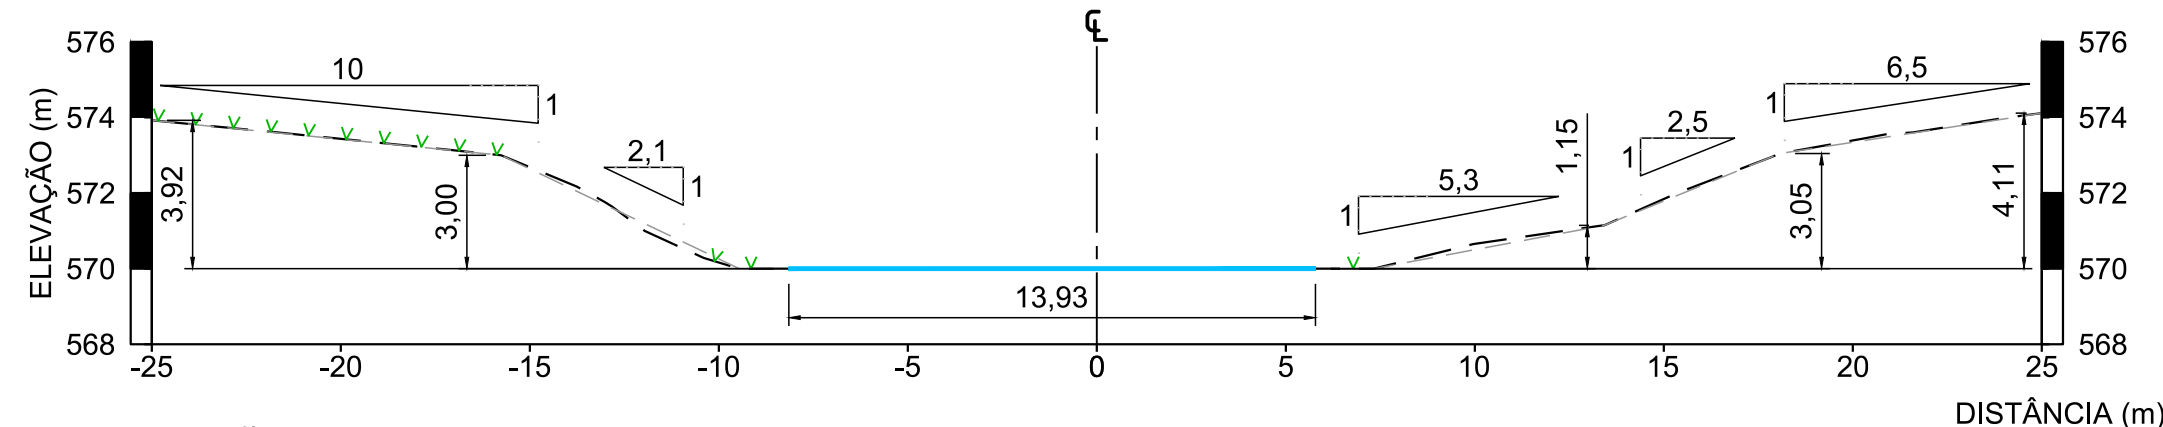

SEÇÃO EST. 150+0,0
ESCALA 1:200

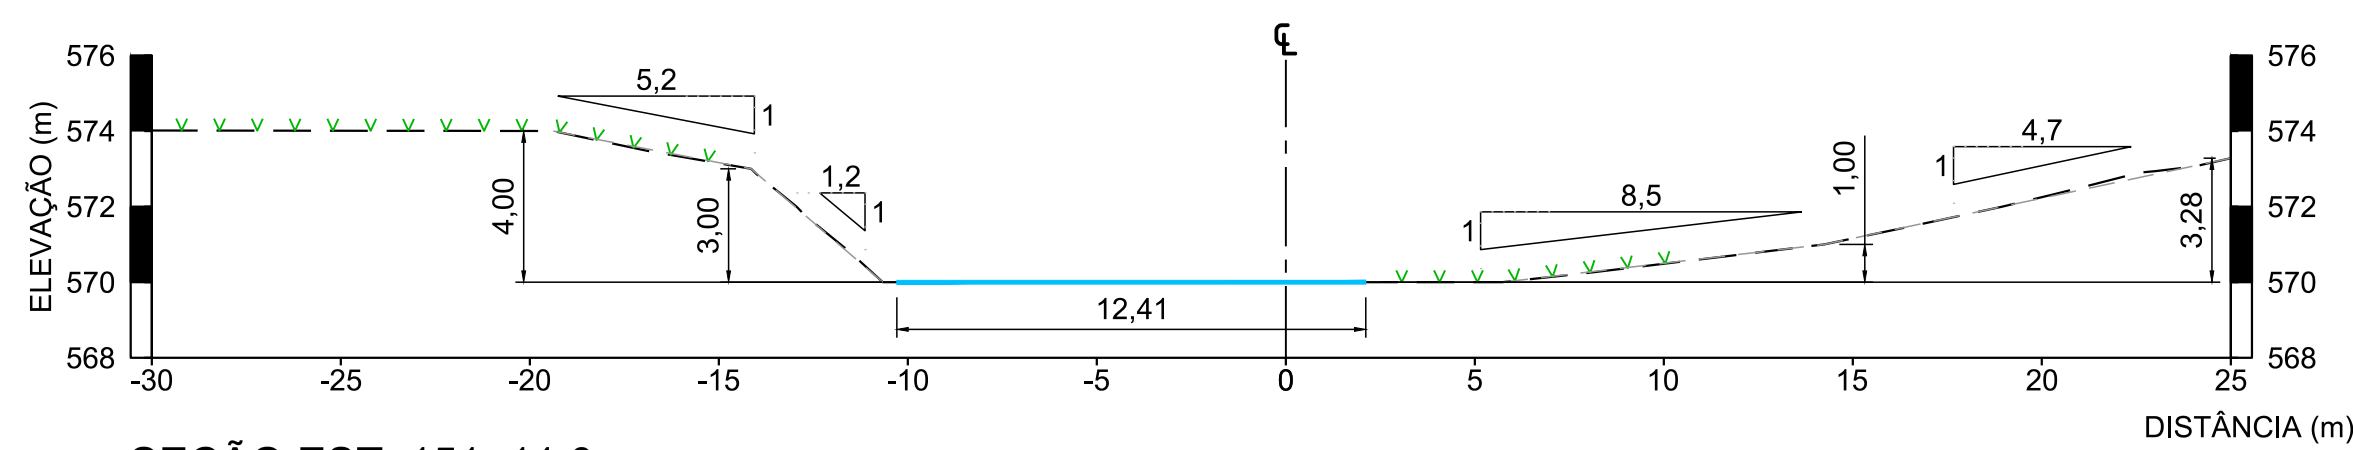

SEÇÃO EST. 151+11,0
ESCALA 1:200

- LEGENDA:**
- TERRENO NATURAL
 - BIOMANTA
 - ~ ~ ~ REVEGETAÇÃO
 - NÍVEL D'ÁGUA
 - ENROCAMENTO




NOTAS

- DIMENSÕES E ELEVAÇÕES EM METRO, EXCETO ONDE INDICADA;
- A(S) ESCALA(S) INDICADA(S) NESTE DESENHO REFERE(M)-SE AO FORMATO "A1";
- PARA LOCALIZAÇÃO DAS SEÇÕES, VER DESENHOS DE PLANTA DO "AS BUILT" DA ÁREA NÃO PRIORITÁRIA 21.

DESENHOS DE REFERÊNCIA

- LEVANTAMENTO PLANIALTIMÉTRICO CADASTRAL REALIZADO PELA H3M SOLUÇÕES AMBIENTAIS E GIS EM 24/11/2017 - N010180-K-100003_Rev00 - ARQUIVO EM dwg DISPONIBILIZADO PELA FUNDAÇÃO RENOVA;
- ÁREA NÃO PRIORITÁRIA 21 - "AS BUILT" - PLANTAS: G006900-C-101180 À G006900-C-101183.



DESENHO No.
D1-E40-727_159-515-2282_00-B

T.E. - TIPOS DE EMISSÃO

| | | | | |
|-----------------|---------------------|--------------------|----------------------|--------------|
| A - PRELIMINAR | C - P/ CONHECIMENTO | E - P/ CONSTRUÇÃO | G - CONF. CONSTRUÍDO | L - APROVADO |
| B - P/APROVAÇÃO | D - P/ COTAÇÃO | F - CONF. COMPRADO | H - CANCELADO | |

| | | | | | |
|-----------|----------|---|---------------------|--------------------------------------|--|
| EMISSÃO | | FUNDAÇÃO RENOVA | | FUNDAÇÃO RENOVA | |
| DES. AC | 13/12/17 | TÍTULO FUNDAÇÃO RENOVA - GERAL | | MARIANA | |
| PROJ. RA | 13/12/17 | PROJETO DE RECUPERAÇÃO AMBIENTAL DE RIOS PRINCIPAIS | | ÁREA NÃO PRIORITÁRIA 21 - "AS BUILT" | |
| VERIF. WD | 13/12/17 | SEÇÕES TRANSVERSAIS - FOLHA 5/5 | | | |
| APROV. AH | 13/12/17 | ESCALA | No. FUNDAÇÃO RENOVA | REVISÃO | |
| | | 1:200 | G006900-C-101188 | 0 | |

| | | | | | | | | | |
|----------|----|--------------------------------|------|----------|------|--------|--------|--------|--|
| REVISÕES | | | | | | | | | |
| | | | | | | | | | |
| | 0 | P/ APROVAÇÃO - EMISSÃO INICIAL | B | 13/12/17 | AC | MD | AH | AH | |
| | N* | DESCRIÇÃO | T.E. | DATA | DES. | VERIF. | APROV. | LIBER. | |