


LEGENDA

- Acessos
- Tributários
- Curso d'água principal
- Articulação do projeto as-built

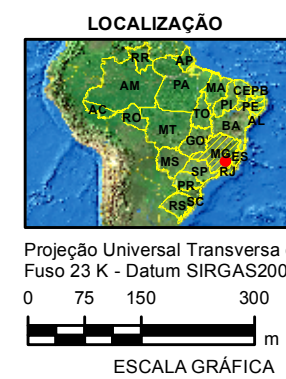

PROJETO: PROJETO DE RECUPERAÇÃO AMBIENTAL DE RIOS PRINCIPAIS			
TÍTULO: LOCALIZAÇÃO DO PROJETO "AS BUILT" DA ÁREA NÃO PRIORITÁRIA 22			
	Nº PROJETO: 159-515-2282		ESCALA: 1:10.000
	GIS	MTA	dezembro/2017
	REV	MD	00
G006984-G-100050			