


ESTE DESENHO É DE PROPRIEDADE DA FUNDAÇÃO RENOVA. NÃO PODEMOS SER COPIADO, REPRODUZIDO, ALTERADO, VENDIDO, Cedido, ou qualquer outra forma de utilização sem a autorização da Fundação Renova.


ESPESSURAS DE LINHAS
2 - PRELIMINAR
3 - P/ APROVAÇÃO
4 - P/ CONSTRUÇÃO
5 - CONF. CONSTRUÍDO
6 - APROVADO

ESPESSURAS DE LINHAS
2 - PRELIMINAR
3 - P/ APROVAÇÃO
4 - P/ CONSTRUÇÃO
5 - CONF. CONSTRUÍDO
6 - APROVADO

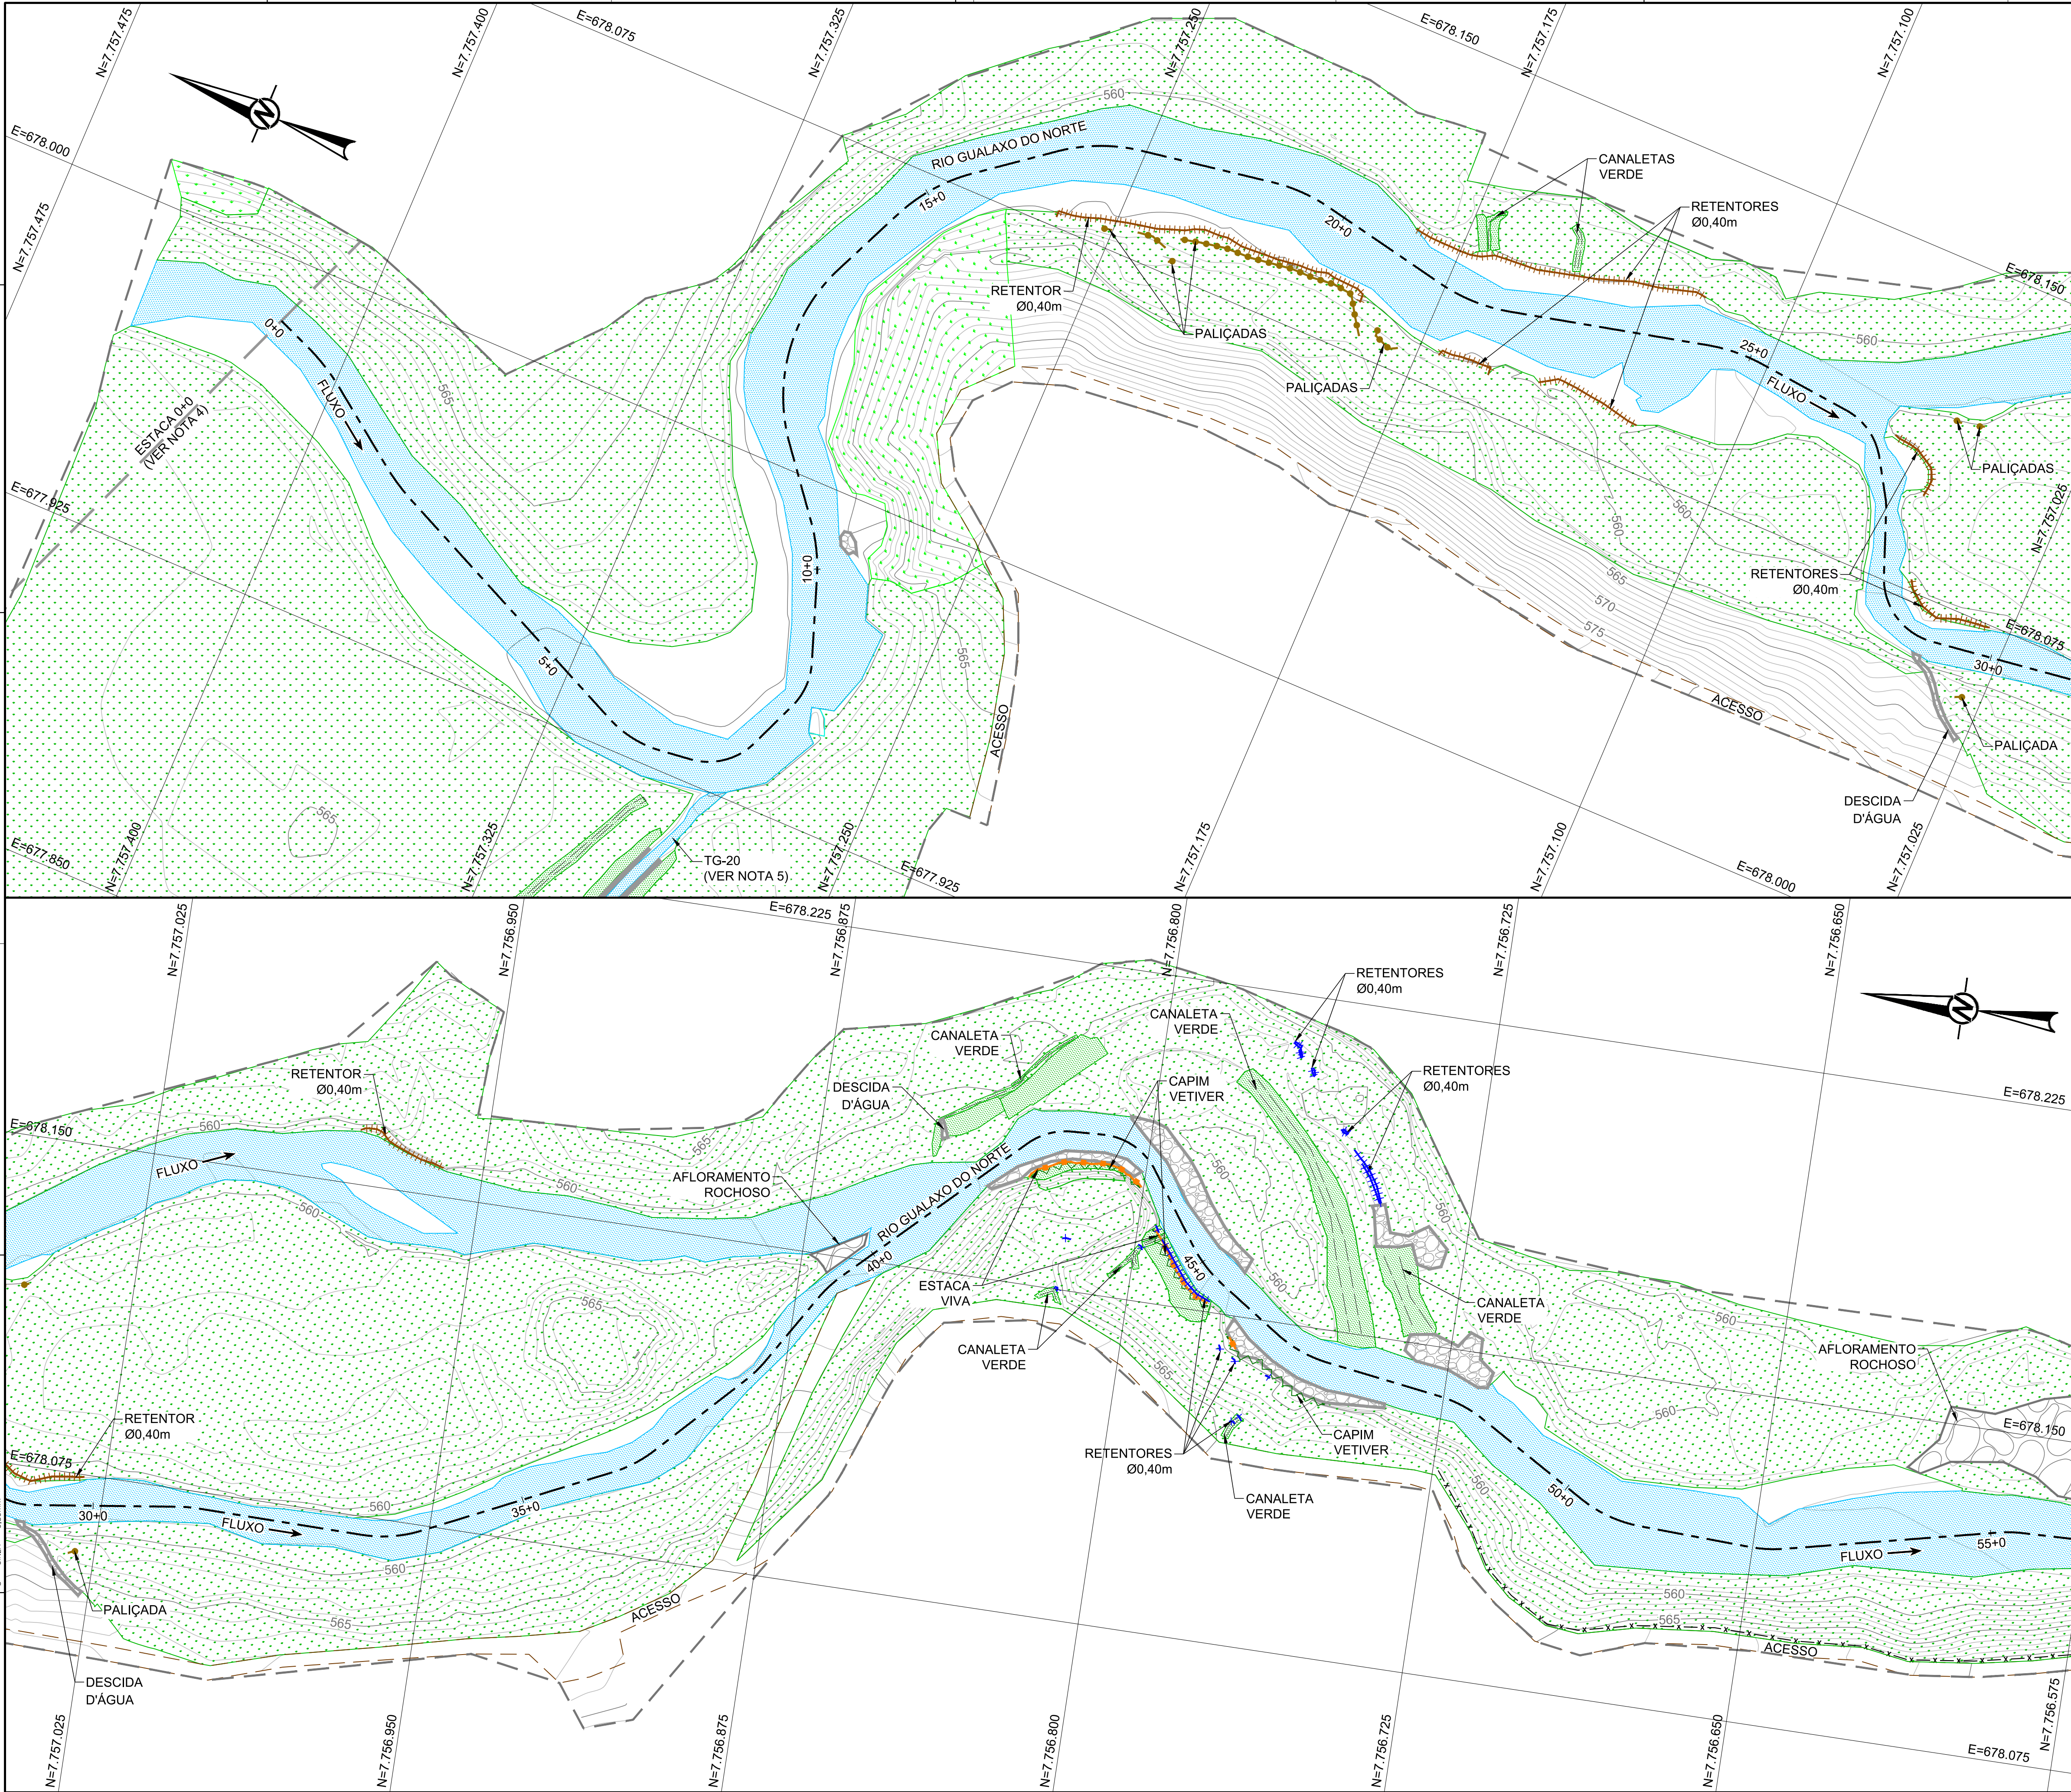

LEGENDA:

- CURVAS DE NÍVEL
- LIMITE DO LEVANTAMENTO
- CRISTA
- PÉ
- CERCA
- PALIÇADA
- CAPIM VETIVER
- ESTACA VIVA
- RETENTOR DE SEDIMENTOS SIMPLES
- RETENTOR DE SEDIMENTOS DUPLO
- ACESSO EXISTENTE
- EIXO EXECUTADO
- CANALETA VERDE
- VEGETAÇÃO EXISTENTE
- ÁREA REVEGETADA
- NÍVEL D'ÁGUA
- BIOMANTA
- ENROCAMENTO
- AFLORAMENTO ROCHOSO

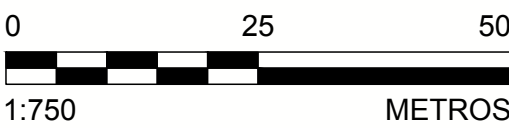

- NOTAS**
- DIMENSÕES E ELEVAÇÕES EM METRO, EXCETO ONDE INDICADA;
 - A(S) ESCALA(S) INDICADA(S) NESTE DESENHO REFERE(M)-SE AO FORMATO "A1";
 - SISTEMA DE COORDENADAS UTILIZADO: SIRGAS 2000 UTM ZONA 23S;
 - A ESTACA 0+0 CORRESPONDE À ESTACA E.G.A22-0+0 DO PROJETO DA ÁREA NÃO PRIORITÁRIA 22;
 - OS TRIBUTÁRIOS SÃO OBJETO DE PROJETOS ESPECÍFICOS;
 - PARA SEÇÕES VER DESENHOS DE SEÇÕES TRANSVERSAIS.

- DESENHOS DE REFERÊNCIA**
- LEVANTAMENTO PLANIALTIMÉTRICO CADASTRAL REALIZADO PELA H3M SOLUÇÕES AMBIENTAIS E GIS EM 24/10/2017 - 241-MR-2017-0241-Rev02 - ARQUIVO EM dwg DISPONIBILIZADO PELA FUNDAÇÃO RENOVA;
 - SEÇÕES TRANSVERSAIS - G006900-C-101220 À G006900-C-101224;
 - LOCALIZAÇÃO "AS BUILT" ÁREA NÃO PRIORITÁRIA 22 - G006984-G-100050.



DESENHO No.

D1-E40-735_159-515-2282_00-B

T.E. - TIPOS DE EMISSÃO

A - PRELIMINAR	C - P/ CONHECIMENTO	E - P/ CONSTRUÇÃO	G - CONF. CONSTRUÍDO	L - APROVADO
B - P/ APROVAÇÃO	D - P/ COTAÇÃO	F - CONF. COMPRADO	H - CANCELADO	

EMISSÃO

DES. AC	27/12/17
PROJ. RA	27/12/17
VERIF. WD	27/12/17
APROV. AH	27/12/17

FUNDAÇÃO RENOVA

TÍTULO FUNDAÇÃO RENOVA - GERAL

MARIANA

PROJETO DE RECUPERAÇÃO AMBIENTAL DE RIOS PRINCIPAIS

ÁREA NÃO PRIORITÁRIA 22 - "AS BUILT"

PLANTAS - FOLHA 1/4

ESCALA

1:750

REVISÃO

0

0

1

2

3

4

5

6

7

8

PLANTAS
ESCALA 1:750