


ESTE DESENHO É DE PROPRIEDADE DA FUNDAÇÃO RENOVA. NÃO DEVERÁ SER COPIADO, REPRODUZIDO OU DISTRIBUÍDO SEM A AUTORIZAÇÃO DA FUNDAÇÃO RENOVA.

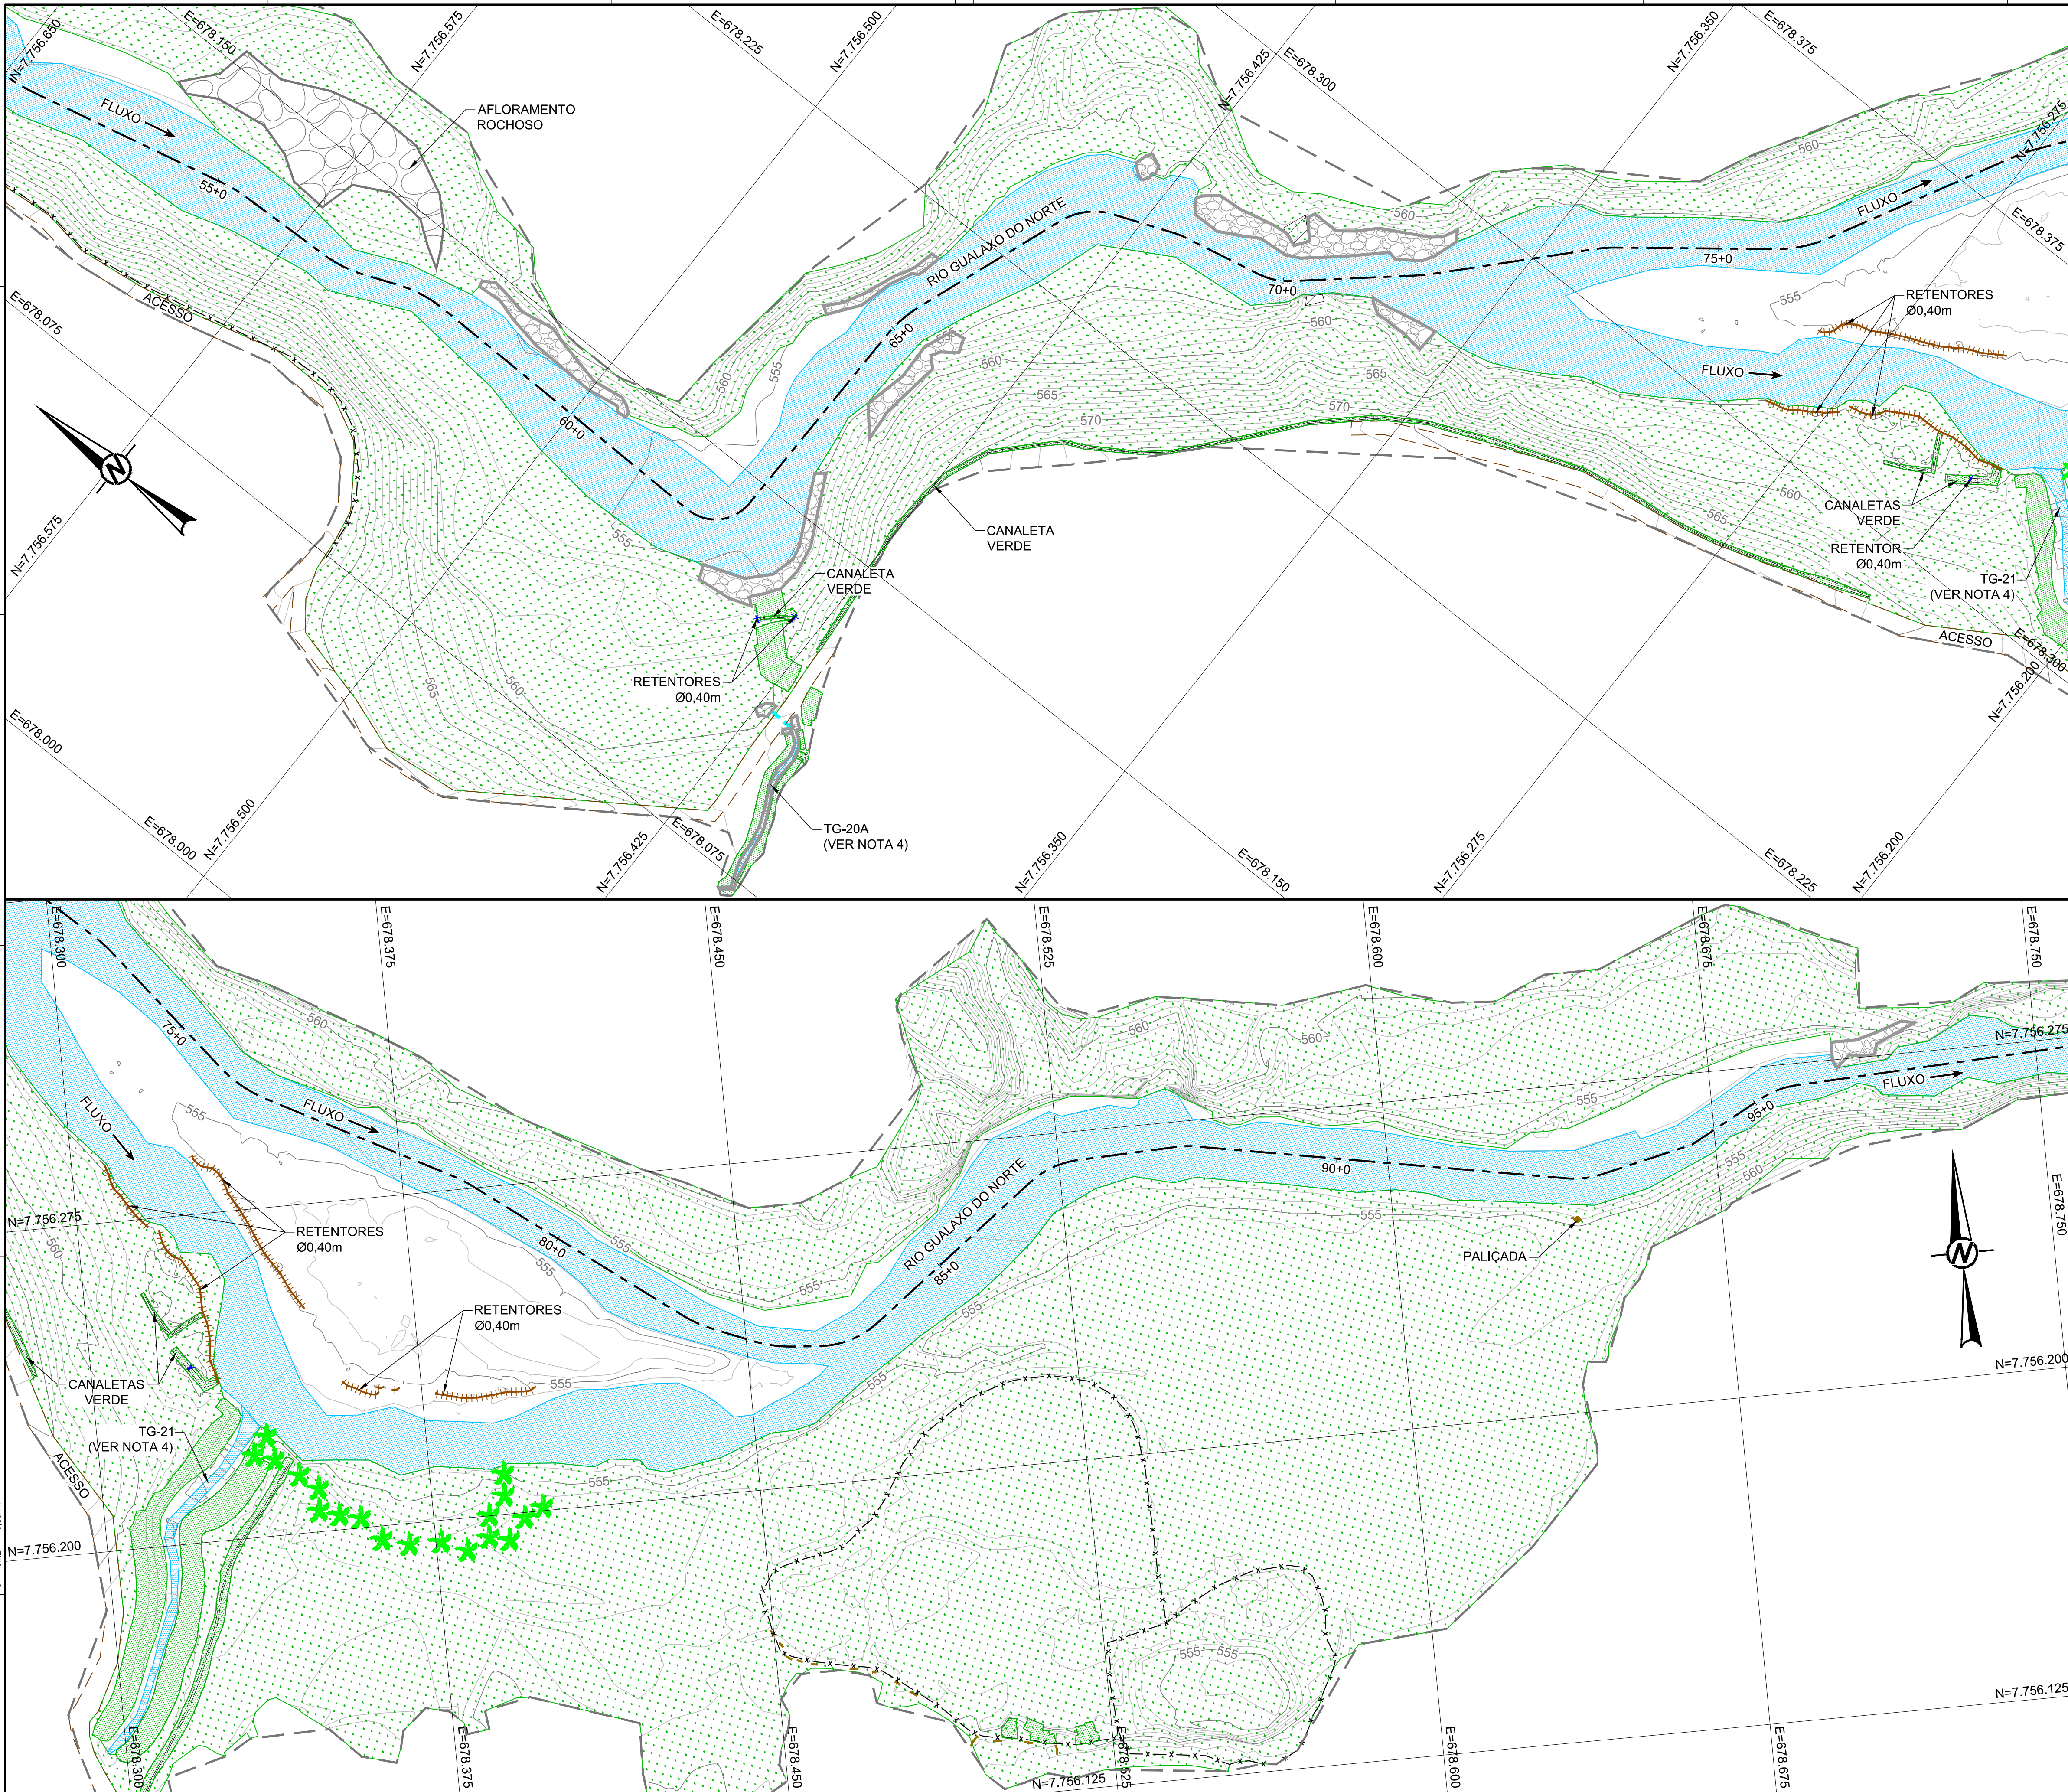

LEGENDA:

CURVAS DE NÍVEL

LIMITE DO LEVANTAMENTO

CRISTA

PÉ

CERCA

PALIÇADA

RETENTOR DE SEDIMENTOS DUPLO

ACESSO EXISTENTE

EIXO EXECUTADO

CANALETA VERDE

VEGETAÇÃO EXISTENTE

CONSTRUÇÕES EXISTENTES


ÁREA REVEGETADA

NÍVEL D'ÁGUA

BIOMANTA

ENROCAMENTO

AFLORAMENTO ROCHOSO

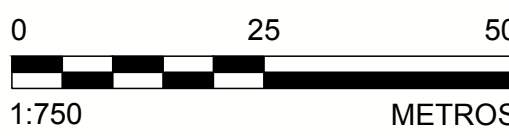

- NOTAS
1.

DIMENSÕES E ELEVAÇÕES EM METRO, EXCETO ONDE INDICADA;
2.

A(S) ESCALA(S) INDICADA(S) NESTE DESENHO REFERE(M)-SE AO FORMATO "A1";
3.

SISTEMA DE COORDENADAS UTILIZADO: SIRGAS 2000 UTM ZONA 23S;
4.

OS TRIBUTÁRIOS SÃO OBJETO DE PROJETOS ESPECÍFICOS;
5.

PARA SEÇÕES VER DESENHOS DE SEÇÕES TRANSVERSAIS.

- DESENHOS DE REFERÊNCIA
1.

LEVANTAMENTO PLANIALTIMÉTRICO CADASTRAL REALIZADO PELA H3M SOLUÇÕES AMBIENTAIS E GIS EM 24/10/2017 - 241-MR-2017-0241-Rev02 - ARQUIVO EM dwg DISPONIBILIZADO PELA FUNDAÇÃO RENOVA;
2.

SEÇÕES TRANSVERSAIS - G006900-C-101220 À G006900-C-101224;
3.

LOCALIZAÇÃO "AS BUILT" ÁREA NÃO PRIORITÁRIA 22 - G006984-G-100050.

DESENHO No.
D1-E40-736_159-515-2282_00

EMISSÃO

FUNDAÇÃO renova

FUNDAÇÃO RENOVA

DES. AC
27/12/17

PROJ. RA
27/12/17

VERIF. MD
27/12/17

APROV. AH
27/12/17

TÍTULO

FUNDAÇÃO RENOVA - GERAL

MARIANA

PROJETO DE RECUPERAÇÃO AMBIENTAL DE RIOS PRINCIPAIS

ÁREA NÃO PRIORITÁRIA 22 - "AS BUILT"

PLANTAS - FOLHA 2/4

ESCALA

1:750

No. FUNDAÇÃO RENOVA

G006900-C-101217

REVISÃO

0

PLANTAS
ESCALA 1:750

0	P/ APROVAÇÃO - EMISSÃO INICIAL	B	27/12/17	AC	MD	AH	AH
Nº	DESCRIÇÃO	T.E.	DATA	DES.	VERIF.	APROV.	LIBER.