




— — — TERRENO NATURAL
v v v v v REVEGETAÇÃO
— NÍVEL D'ÁGUA

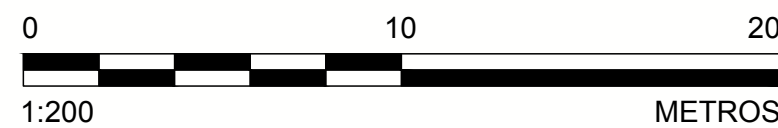

1. DIMENSÕES E ELEVAÇÕES EM METRO, EXCETO ONDE INDICADA;
2. A(S) ESCALA(S) INDICADA(S) NESTE DESENHO REFERE(M)-SE AO FORMATO "A1";
3. PARA LOCALIZAÇÃO DAS SEÇÕES, VER DESENHOS DE PLANTA DO "AS BUILT" DA ÁREA NÃO PRIORITÁRIA 22.

1. LEVANTAMENTO PLANALTIMÉTRICO CADASTRAL REALIZADO PELA H3M SOLUÇÕES AMBIENTAIS E GIS EM 24/10/2017 - 241-MR-2017-0241-Rev02 - ARQUIVO EM dwg
2. ÁREA NÃO PRIORITÁRIA 22 - "AS BUILT" - PLANTAS: G006900-C-101216 / G006900-C-101219.



D1-E40-739 159-515-2282 00-

A - PRELIMINAR C - P/ CONHECIMENTO E - P/ CONSTRUÇÃO G - CONF. CONSTRUÍDO L - APROVADO
B - P/APROVAÇÃO D - P/ COTAÇÃO F - CONF. COMPRADO H - CANCELADO



27/12/17

TÍTULO FUNDAÇÃO RENOVA - GERAL
 MARIANA
 PROJETO DE RECUPERAÇÃO AMBIENTAL DE RIOS PRINCIPAIS
 ÁREA NÃO PRIORITÁRIA 22 - "AS BUILT"
 SEÇÕES TRANSVERSAIS - FOLHA 1/5

ESCALA 1:200	No. FUNDAÇÃO RENOVA G006900-C-101220	REVISÃO 0
-----------------	--	--------------

RE VIS ÃO								
	0	P/ APROVAÇÃO – EMISSÃO INICIAL	B	27/12/17	AC	MD	AH	AH
	N°	DESCRIÇÃO	T.E.	DATA	DES.	VERIF.	APROV.	LIBER

ESPESURAS DE LINHAS DA FUNDAÇÃO		RENOVA	
1	RED = 0,10mm	1	RED = 0,10mm
2	RED = 0,10mm	2	RED = 0,10mm
3	GREEN = 0,20mm	3	GREEN = 0,20mm
4	BLUE = 0,15mm	4	BLUE = 0,15mm
5	BLUE = 0,15mm	5	BLUE = 0,15mm
6	MARENTA = 0,60mm	6	MARENTA = 0,60mm
7	CINZA = 0,60mm	7	CINZA = 0,60mm
8	CINZA = 0,60mm	8	CINZA = 0,60mm