


- LEGENDA:**
- — — TERRENO NATURAL
  - v — v — v — REVEGETAÇÃO
  - — — NÍVEL D'ÁGUA
  - — — BIOMANTA
  - — — ENROCAMENTO

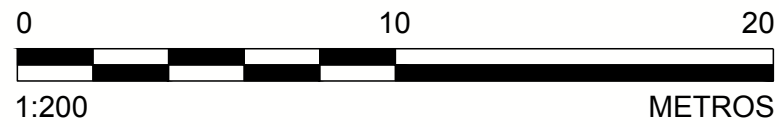

NOTAS

- DIMENSÕES E ELEVACOES EM METRO, EXCETO ONDE INDICADA;
- A(S) ESCALA(S) INDICADA(S) NESTE DESENHO REFERE(M)-SE AO FORMATO "A1";
- PARA LOCALIZACAO DAS SECOES, VER DESENHOS DE PLANTA DO "AS BUILT" DA AREA NAO PRIORITARIA 22.

DESENHOS DE REFERENCIA

- LEVANTAMENTO PLANIALTIMETRICO CADASTRAL REALIZADO PELA H3M SOLUCOES AMBIENTAIS E GIS EM 24/10/2017 - 241-MR-2017-0241-Rev02 - ARQUIVO EM dwg
- AREA NAO PRIORITARIA 22 - "AS BUILT" - PLANTAS: G006900-C-101216 A G006900-C-101219.

FUNDAÇÃO RENOVA

DESENHO No.

D1-E40-741\_159-515-2282\_00-B

T.E. - TIPOS DE EMISSÃO

A - PRELIMINAR	C - P/ CONHECIMENTO	E - P/ CONSTRUÇÃO	G - CONF. CONSTRUÍDO	L - APROVADO
B - P/APROVAÇÃO	D - P/ COTAÇÃO	F - CONF. COMPRADO	H - CANCELADO	

EMISSÃO		FUNDÇÃO renova		FUNDÇÃO RENOVA	
DES. AC	27/12/17	TÍTULO FUNDÇÃO RENOVA - GERAL		REVISÃO	
PROJ. RA	27/12/17	MARIANA		0	
VERIF. WD	27/12/17	PROJETO DE RECUPERAÇÃO AMBIENTAL DE RIOS PRINCIPAIS			
		ÁREA NÃO PRIORITÁRIA 22 - "AS BUILT"			
		SEÇÕES TRANSVERSAIS - FOLHA 3/5			
		ESCALA			
		1:200			
		No. FUNDÇÃO RENOVA			
		G006900-C-101222			
		APROV. AH			
		27/12/17			

REVISÃO								
	0	P/ APROVAÇÃO - EMISSÃO INICIAL	B	27/12/17	AC	MD	AH	AH
	Nº	DESCRIÇÃO	T.E.	DATA	DES.	VERIF.	APROV.	LIBER