


ESTE DESENHO É DE PROPRIEDADE DA FUNDAÇÃO RENOVA. NÃO PODE SER COPIADO, REPRODUZIDO, ALTERADO, DISTRIBUÍDO, VENDIDO, ALUGADO, EMPRÉSTADO, Cedido, ou qualquer outra forma de utilização sem a autorização prévia da Fundação Renova.

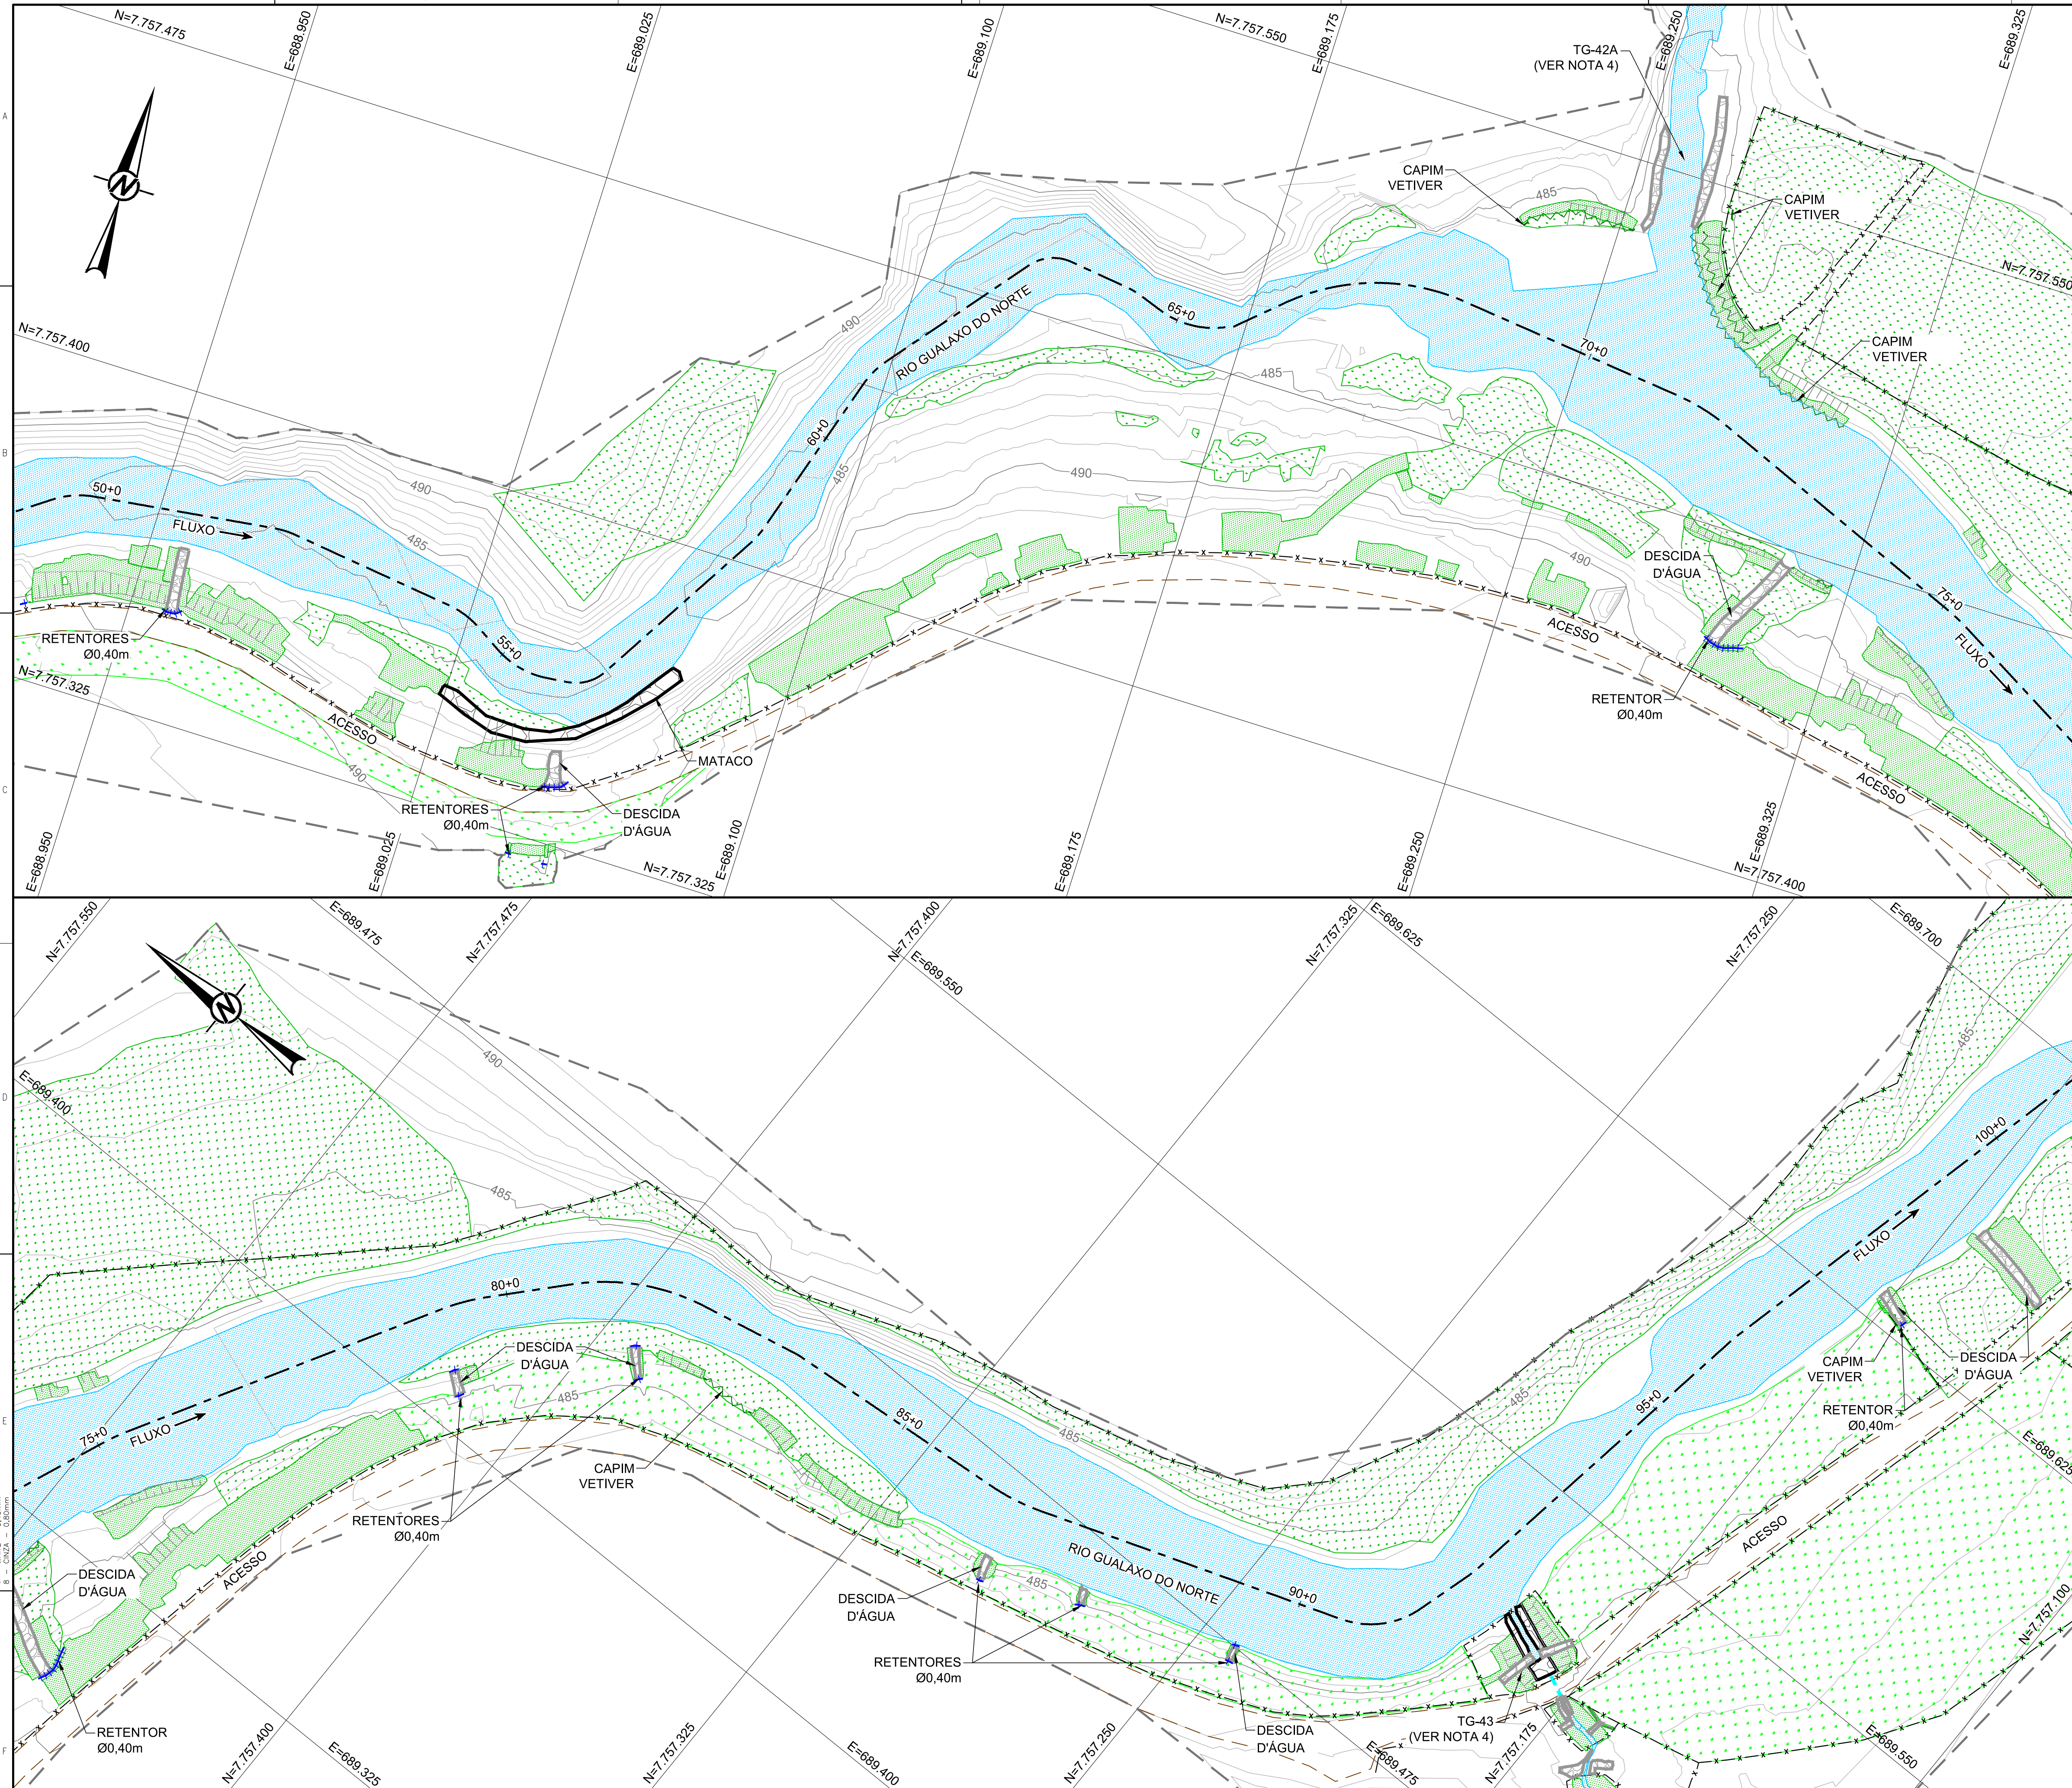

LEGENDA:

CURVAS DE NÍVEL

LIMITE DO LEVANTAMENTO

CRISTA

PÉ

CERCA

CAPIM VETIVER

RETENTOR DE SEDIMENTOS SIMPLES

TUBULAÇÃO

ACESSO EXISTENTE

EIXO EXECUTADO

CANALETA VERDE

VEGETAÇÃO EXISTENTE

CONSTRUÇÕES EXISTENTES


ÁREA REVEGETADA

NÍVEL D'ÁGUA

BIOMANTA

ENROCAMENTO

MATACO

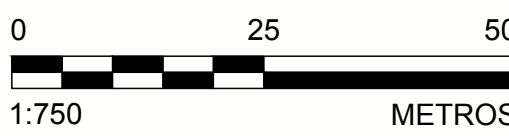

- NOTAS
1.

DIMENSÕES E ELEVACOES EM METRO, EXCETO ONDE INDICADA;
2.

A(S) ESCALA(S) INDICADA(S) NESTE DESENHO REFERE(M)-SE AO FORMATO "A1";
3.

SISTEMA DE COORDENADAS UTILIZADO: SIRGAS 2000 UTM ZONA 23S;
4.

OS TRIBUTÁRIOS SÃO OBJETO DE PROJETOS ESPECÍFICOS;
5.

PARA SEÇÕES VER DESENHOS DE SEÇÕES TRANSVERSAIS.

- DESENHOS DE REFERÊNCIA
1.

LEVANTAMENTO PLANIALTIMÉTRICO CADASTRAL REALIZADO PELA H3M SOLUÇÕES AMBIENTAIS E GIS EM 06/10/2017 - N000680-K-100118 - ARQUIVO EM dwg DISPONIBILIZADO PELA FUNDAÇÃO RENOVA;
2.

SEÇÕES TRANSVERSAIS - G006900-C-101122 À G006900-C-101127;
3.

LOCALIZAÇÃO "AS BUILT" ÁREA NÃO PRIORITÁRIA 24 - G006984-G-100033.

DESENHO No.
D1-E40-703.159-515-2282_00-B

T.E. - TIPOS DE EMISSÃO

A - PRELIMINAR

C - P/ CONHECIMENTO

E - P/ CONSTRUÇÃO

G - CONF. CONSTRUÍDO

L - APROVADO

B - P/ APROVAÇÃO

D - P/ COTAÇÃO

F - CONF. COMPRADO

H - CANCELADO

EMISSÃO

DES. AC

27/10/17

PROJ. RA

27/10/17

VERIF. WD

27/10/17

APROV. AH

27/10/17

TÍTULO

FUNDAÇÃO RENOVA - GERAL

MARIANA E BARRA LONGA

PROJETO DE RECUPERAÇÃO AMBIENTAL DE RIOS PRINCIPAIS

ÁREA NÃO PRIORITÁRIA 24 - "AS BUILT"

PLANTAS - FOLHA 2/5

ESCALA

1:750

No. FUNDAÇÃO RENOVA

G006900-C-101118

REVISÃO

0

PLANTAS
ESCALA 1:750

Nº	P/ APROVAÇÃO - EMISSÃO INICIAL	T.E.	DATA	DES.	VERIF.	APROV.	LIBER.
0	P/ APROVAÇÃO - EMISSÃO INICIAL	B	27/10/17	AC	MD	AH	AH