


ESPESSURAS DE LINHAS DA FUNDAÇÃO RENOVA
2 - PRELIMINAR
3 - P/ APROVAÇÃO
4 - P/ APROVAÇÃO
ESTE DESENHO É DE PROPRIEDADE DA FUNDAÇÃO RENOVA. NÃO PODE SER COPIADO, REPRODUZIDO, ALTERADO, DISTRIBUÍDO, VENDIDO, ALUGADO, EMPRÉSTADO, Cedido, ou qualquer outra forma de utilização sem a autorização da Fundação RENOVA.



- LEGENDA:**
- CURVAS DE NÍVEL
 - LIMITE DO LEVANTAMENTO
 - CRISTA
 - PÉ
 - CERCA
 - CAPIM VETIVER
 - RETENTOR DE SEDIMENTOS SIMPLES
 - ACESSO EXISTENTE
 - EIXO EXECUTADO
 - CANALETA VERDE
 - VEGETAÇÃO EXISTENTE
 - ÁREA REVEGETADA
 - NÍVEL D'ÁGUA
 - BIOMANTA
 - ENROCAMENTO
 - AFLORAMENTO ROCHOSO

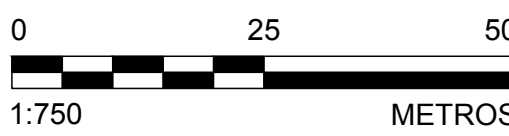

NOTAS

- DIMENSÕES E ELEVAÇÕES EM METRO, EXCETO ONDE INDICADA;
- A(S) ESCALA(S) INDICADA(S) NESTE DESENHO REFERE(M)-SE AO FORMATO "A1";
- SISTEMA DE COORDENADAS UTILIZADO: SIRGAS 2000 UTM ZONA 23S;
- PARA SEÇÕES VER DESENHOS DE SEÇÕES TRANSVERSAIS.

DESENHOS DE REFERÊNCIA

- LEVANTAMENTO PLANIALTIMÉTRICO CADASTRAL REALIZADO PELA H3M SOLUÇÕES AMBIENTAIS E GIS EM 06/10/2017 - N000680-K-100118 - ARQUIVO EM dwg DISPONIBILIZADO PELA FUNDAÇÃO RENOVA;
- SEÇÕES TRANSVERSAIS - G006900-C-101122 À G006900-C-101127;
- LOCALIZAÇÃO "AS BUILT" ÁREA NÃO PRIORITÁRIA 24 - G006984-G-100033.



DESENHO No.
D1-E40-705_159-515-2282_00-B

T.E. - TIPOS DE EMISSÃO

A - PRELIMINAR C - P/ CONHECIMENTO E - P/ CONSTRUÇÃO G - CONF. CONSTRUÍDO L - APROVADO
B - P/ APROVAÇÃO D - P/ COTAÇÃO F - CONF. COMPRADO H - CANCELADO

EMISSÃO
DES. AC 27/10/17
PROJ. RA 27/10/17
VERIF. WD 27/10/17

FUNDAÇÃO RENOVA
TÍTULO FUNDAÇÃO RENOVA - GERAL
MARIANA E BARRA LONGA
PROJETO DE RECUPERAÇÃO AMBIENTAL DE RIOS PRINCIPAIS
ÁREA NÃO PRIORITÁRIA 24 - "AS BUILT"
PLANTAS - FOLHA 4/5

ESCALA 1:750
No. FUNDAÇÃO RENOVA G006900-C-101120
REVISÃO 0

PLANTAS
ESCALA 1:750

Nº	DESCRIÇÃO	T.E.	DATA	DES.	VERIF.	APROV.	LIBER.
0	P/ APROVAÇÃO - EMISSÃO INICIAL	B	27/10/17	AC	MD	AH	AH
Nº							