
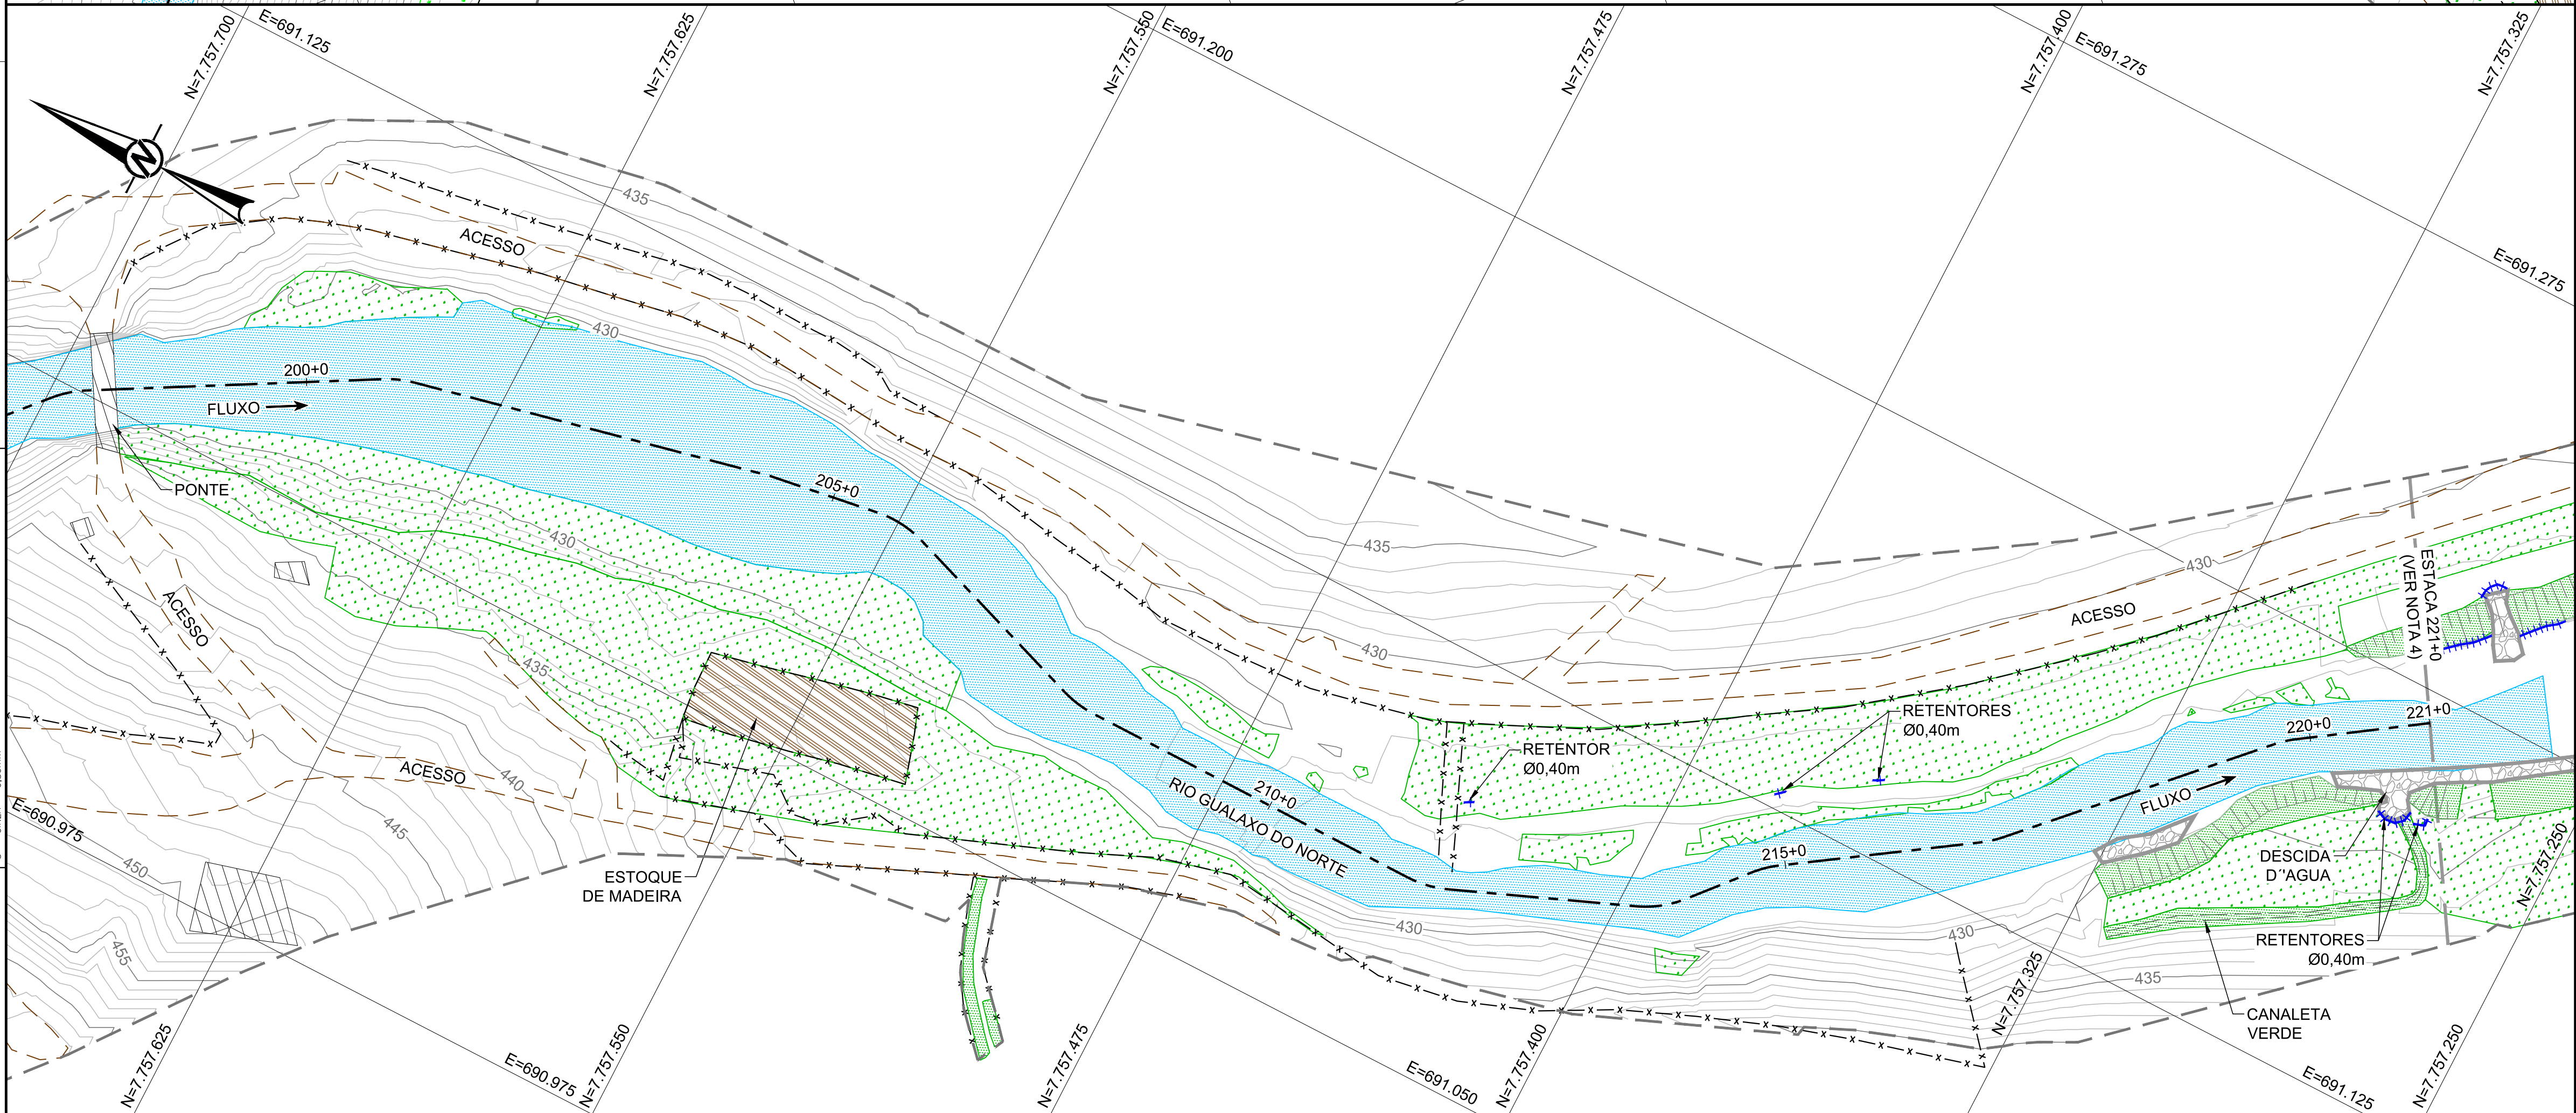


ESTE DESENHO É DE PROPRIEDADE DA FUNDAÇÃO RENOVA. NÃO PODEMOS SER COPIADO, REPRODUZIDO, ALTERADO, DISTRIBUÍDO, VENDIDO, ALUGADO, EMPRÉSTADO, Cedido, ou qualquer outra forma de utilização sem a autorização da Fundação Renova.

ESPESSURAS DE LINHAS


1	—	GREEN	0,30mm
2	—	YELLOW	0,25mm
3	—	RED	0,20mm
4	—	BLUE	0,15mm
5	—	WHITE	0,10mm
6	—	WHITE	0,08mm
7	—	WHITE	0,06mm
8	—	WHITE	0,04mm

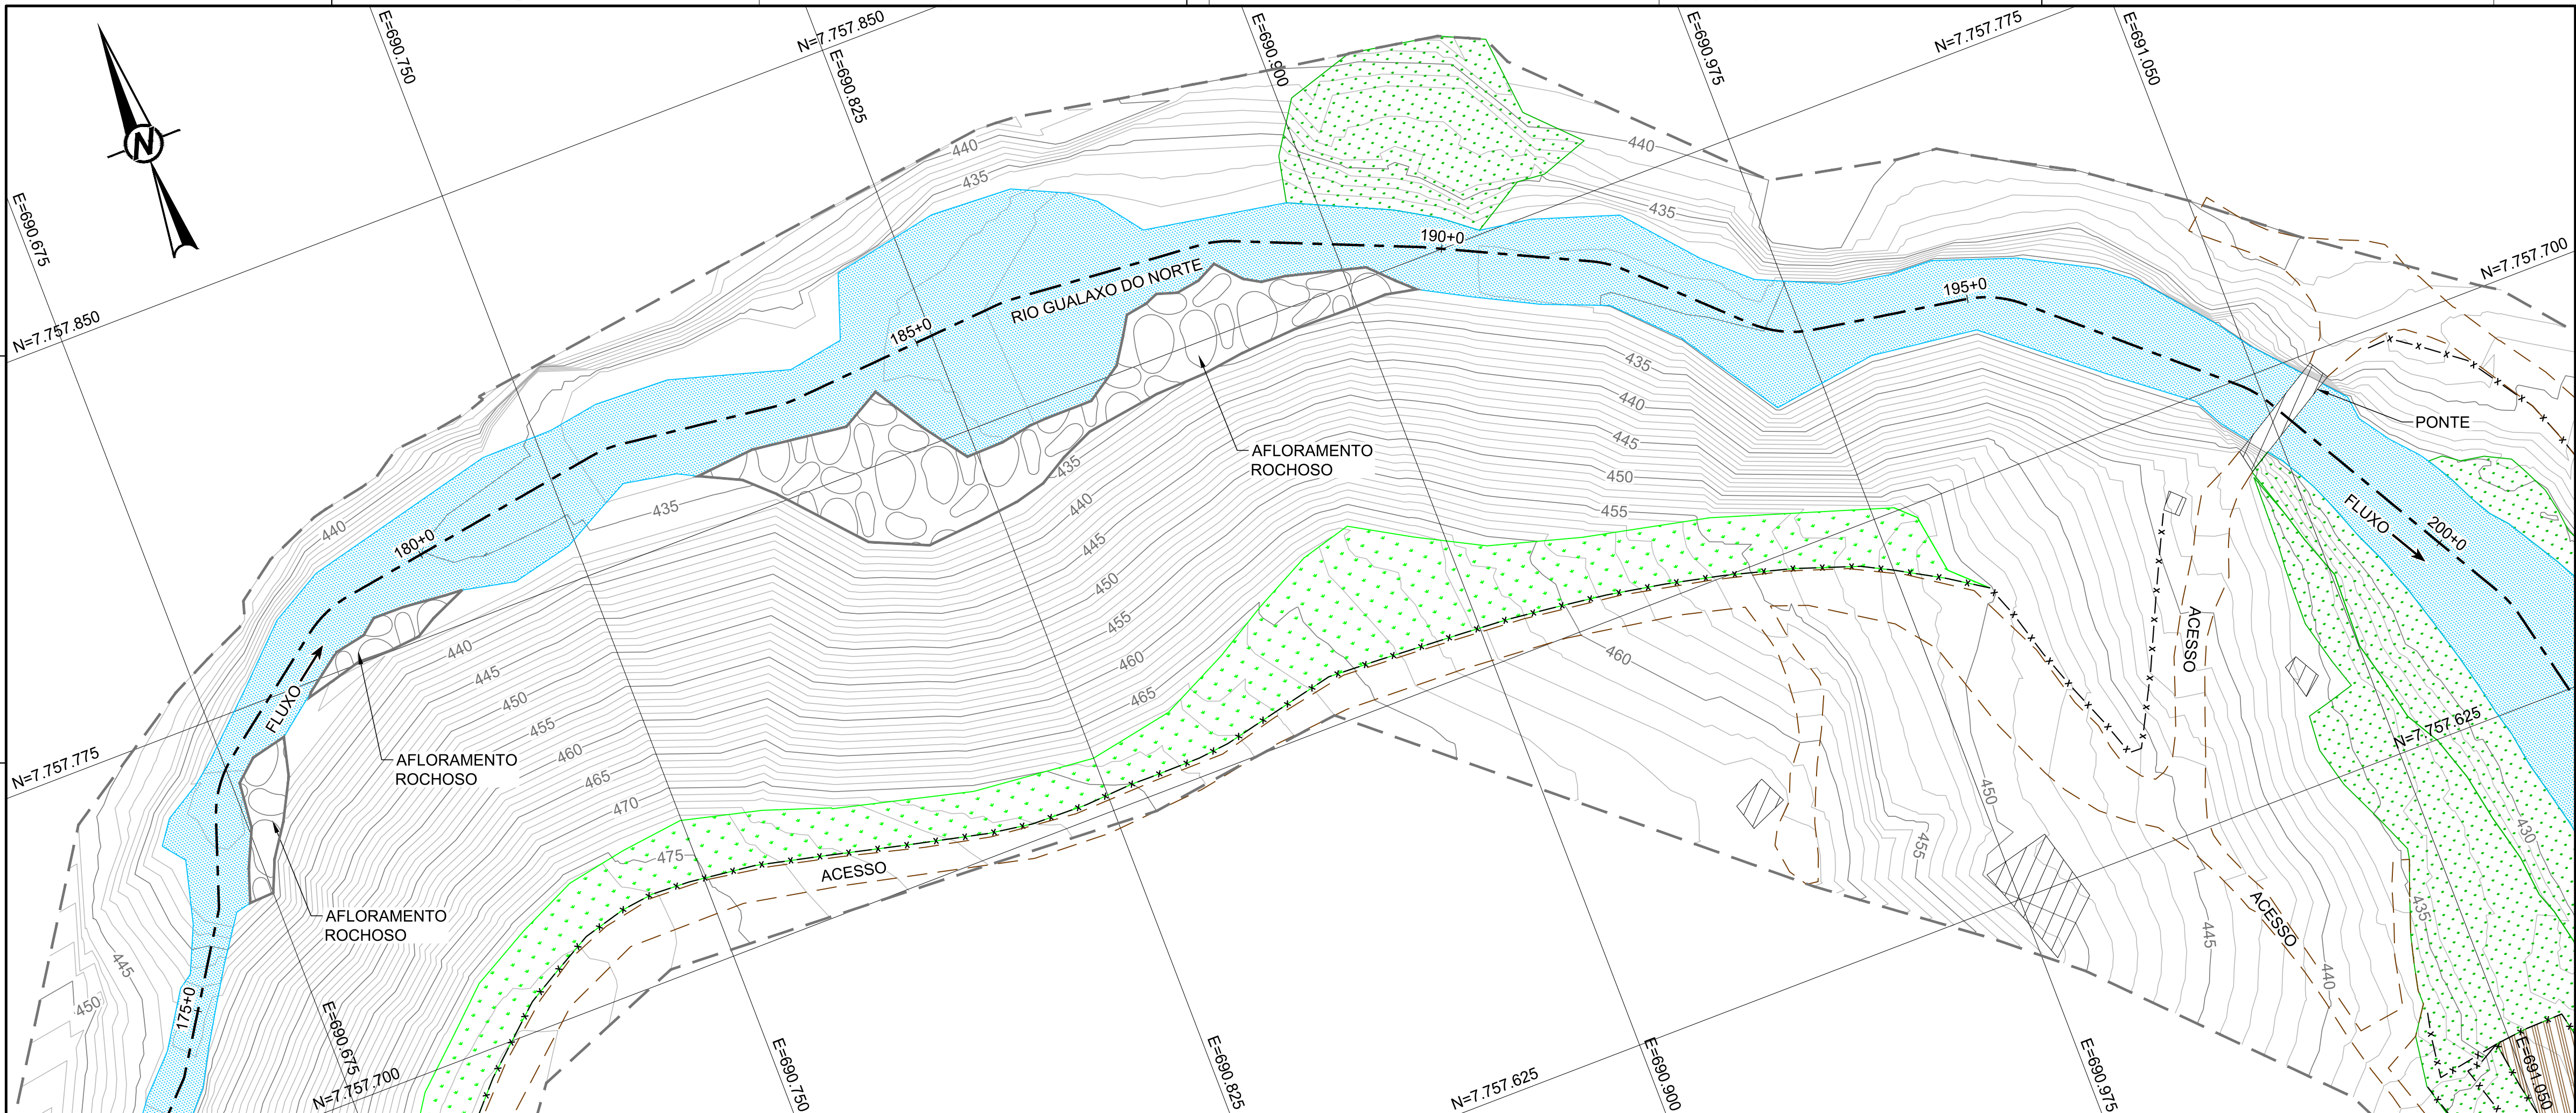

PLANTAS
ESCALA 1:750

LEGENDA:

- CURVAS DE NÍVEL
- LIMITE DO LEVANTAMENTO
- CRISTA
- PÉ
- CERCA
- RETENTOR DE SEDIMENTOS SIMPLES
- ACESSO EXISTENTE
- EIXO EXECUTADO
- CANALETA VERDE
- VEGETAÇÃO EXISTENTE
- CONSTRUÇÕES EXISTENTES
- ÁREA REVEGETADA
- NÍVEL D'ÁGUA
- BIOMANTA
- ENROCAMENTO
- AFLOREAMENTO ROCHOSO
- ESTOQUE DE MADEIRA

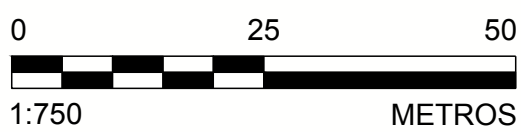

NOTAS

- DIMENSÕES E ELEVAÇÕES EM METRO, EXCETO ONDE INDICADA;
- A(S) ESCALA(S) INDICADA(S) NESTE DESENHO REFERE(M)-SE AO FORMATO "A1";
- SISTEMA DE COORDENADAS UTILIZADO: SIRGAS 2000 UTM ZONA 23S;
- A ESTACA 221+0 CORRESPONDE À ESTACA E.G.A24-219+10 DO PROJETO DA ÁREA NÃO PRIORITÁRIA 24;
- PARA SEÇÕES VER DESENHOS DE SEÇÕES TRANSVERSAIS.

DESENHOS DE REFERÊNCIA

- LEVANTAMENTO PLANIALTIMÉTRICO CADASTRAL REALIZADO PELA H3M SOLUÇÕES AMBIENTAIS E GIS EM 06/10/2017 - N000680-K-100118 - ARQUIVO EM dwg DISPONIBILIZADO PELA FUNDAÇÃO RENOVA;
- SEÇÕES TRANSVERSAIS - G006900-C-101122 À G006900-C-101127;
- LOCALIZAÇÃO "AS BUILT" ÁREA NÃO PRIORITÁRIA 24 - G006984-G-100033.



DESENHO No.
D1-E40-706_159-515-2282_00-B

T.E. - TIPOS DE EMISSÃO

A - PRELIMINAR C - P/ CONHECIMENTO E - P/ CONSTRUÇÃO G - CONF. CONSTRUÍDO L - APROVADO
B - P/APROVAÇÃO D - P/ COTAÇÃO F - CONF. COMPRADO H - CANCELADO

EMISSÃO



FUNDAÇÃO RENOVA

DES. AC 27/10/17
PROJ. RA 27/10/17
VERIF. WD 27/10/17

TÍTULO FUNDAÇÃO RENOVA - GERAL
MARIANA E BARRA LONGA
PROJETO DE RECUPERAÇÃO AMBIENTAL DE RIOS PRINCIPAIS
ÁREA NÃO PRIORITÁRIA 24 - "AS BUILT"
PLANTAS - FOLHA 5/5

APROV. AH 27/10/17

ESCALA 1:750
No. FUNDAÇÃO RENOVA G006900-C-101121
REVISÃO 0

0
N°

0	P/ APROVAÇÃO - EMISSÃO INICIAL	B	27/10/17	AC	MD	AH	AH
N°	DESCRIÇÃO	T.E.	DATA	DES.	VERIF.	APROV.	LIBER.