



ESTE DESENHO É DE PROPRIEDADE DA FUNDAÇÃO RENOVA. É NÃO PODERÁ SER COPIADO, REPRODUZIDO, ALTERADO, VENDIDO, Cedido, ou qualquer forma de exploração sem a autorização da Fundação Renova.


ESPESSURAS DE LINHAS  
2 - PRETO = 0,50mm  
3 - VERDE = 0,30mm  
4 - AMARELO = 0,25mm  
5 - AZUL = 0,15mm  
6 - CINZA = 0,10mm  
7 - BRANCO = 0,05mm  
8 - LARANJA = 0,05mm

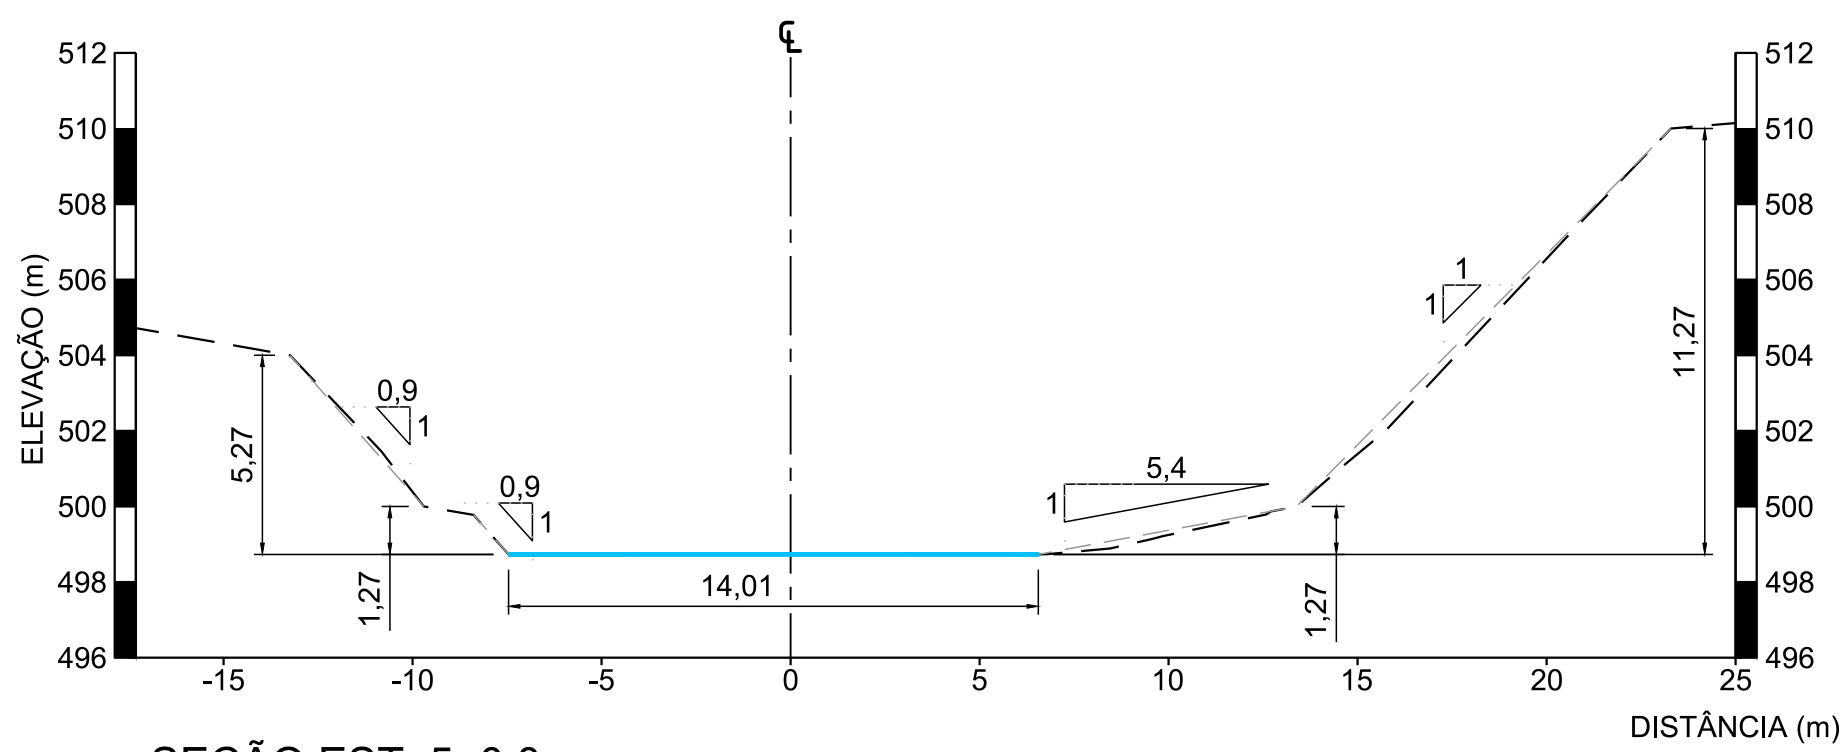


SEÇÃO EST. 5+0,0  
ESCALA 1:200

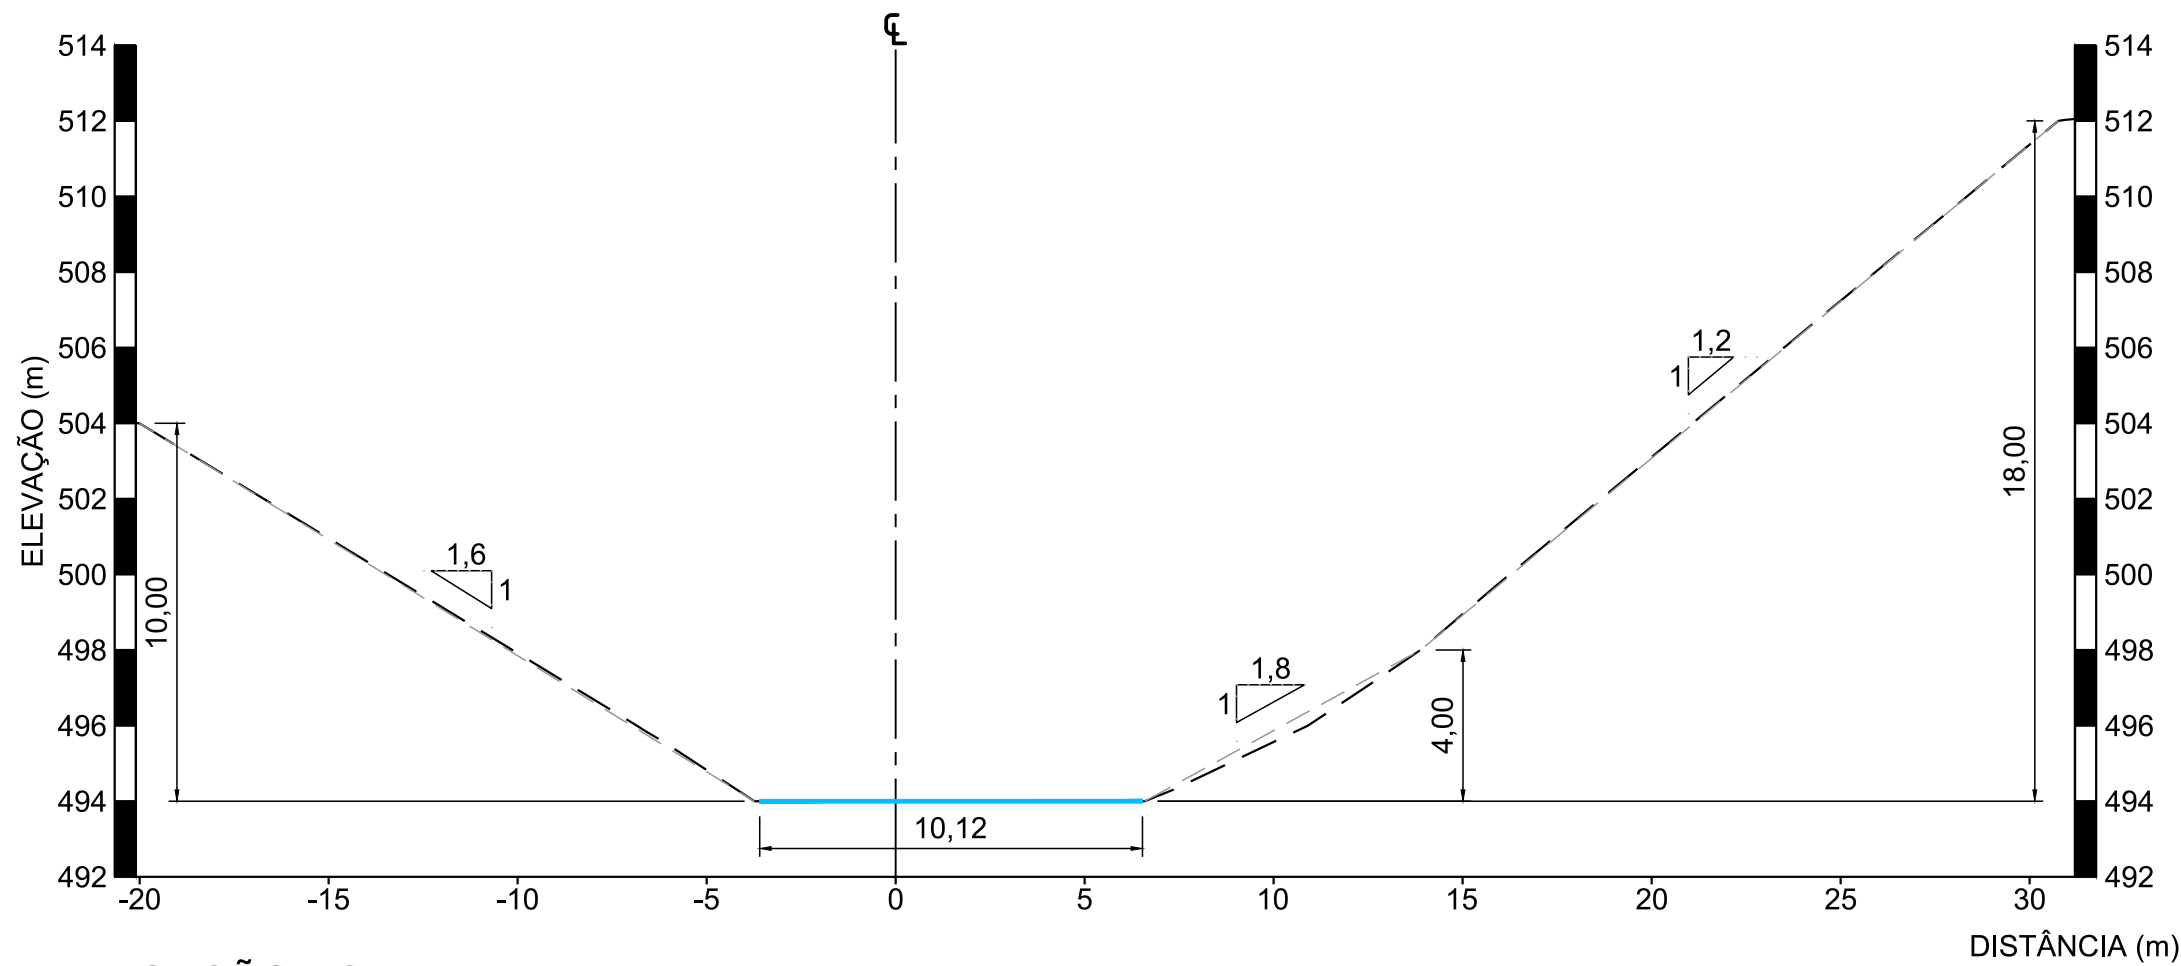

SEÇÃO EST. 10+0,0  
ESCALA 1:200

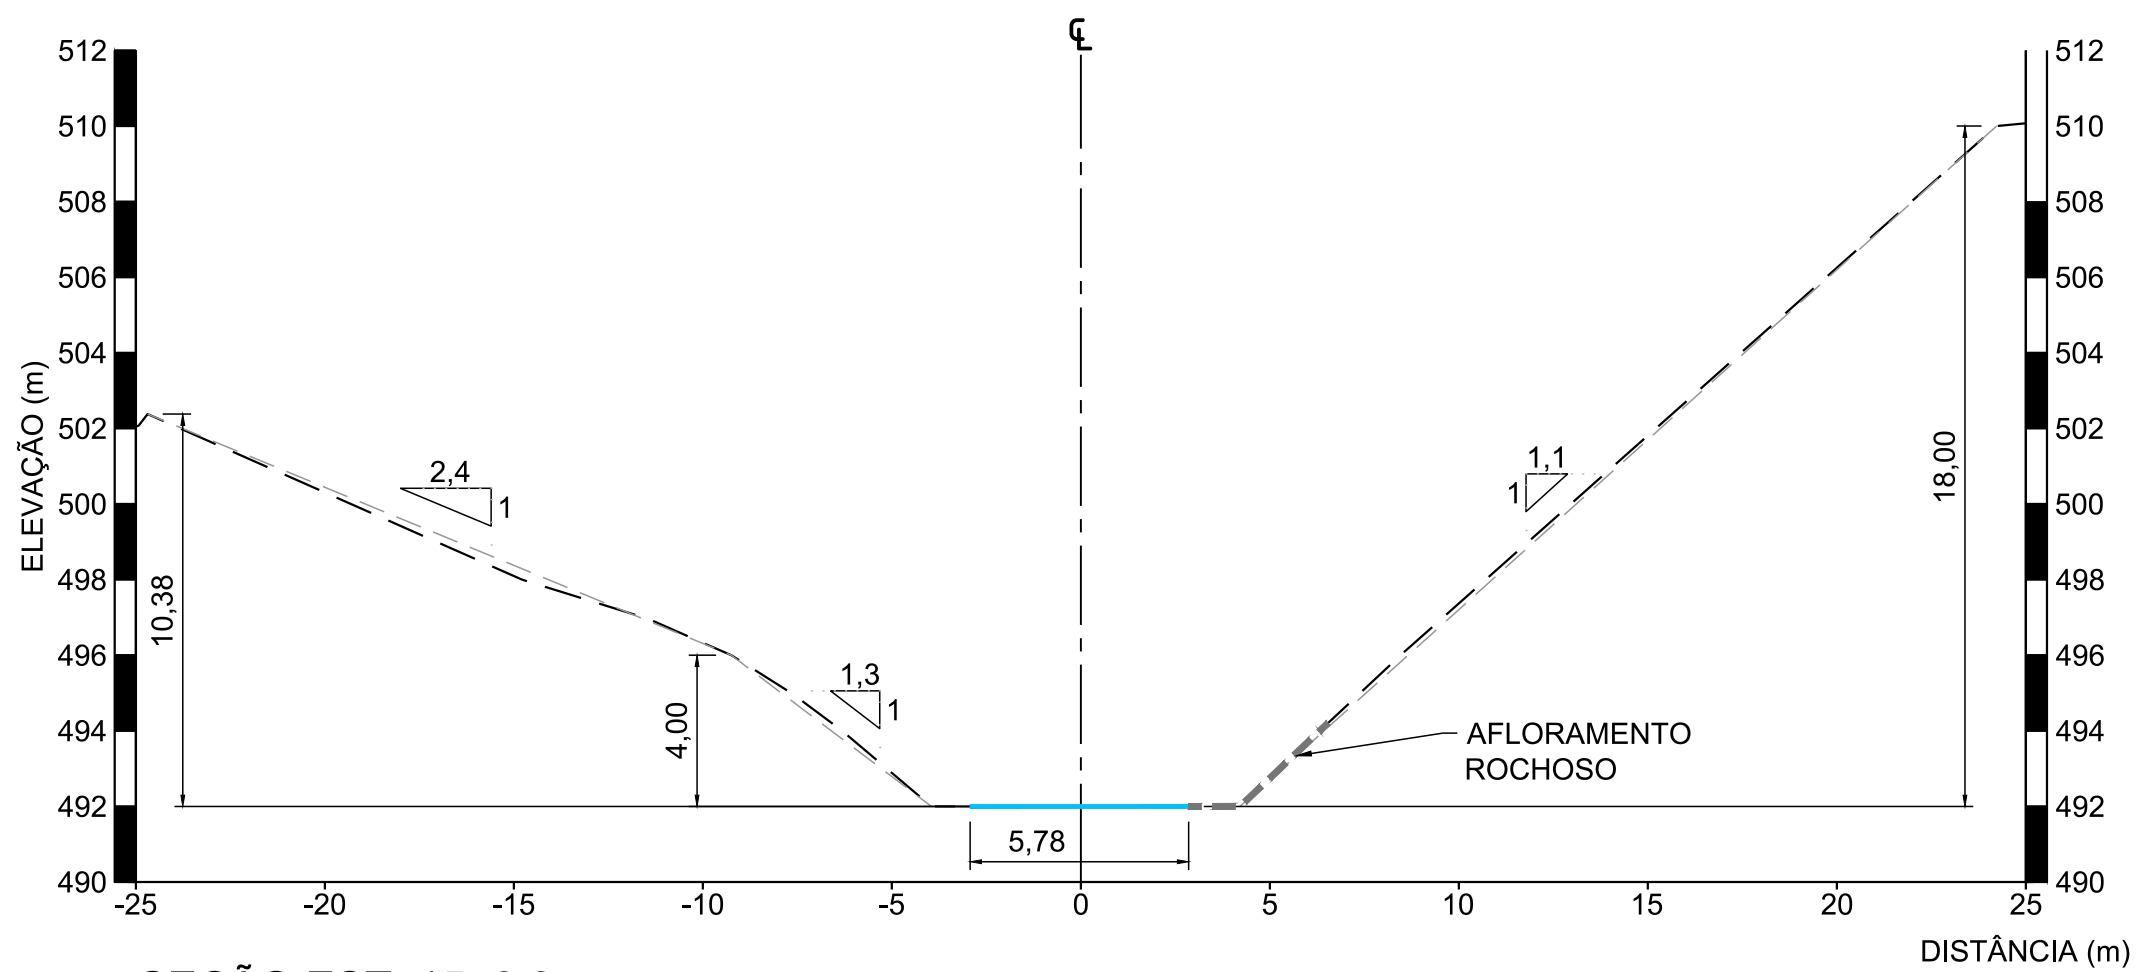


SEÇÃO EST. 15+0,0  
ESCALA 1:200

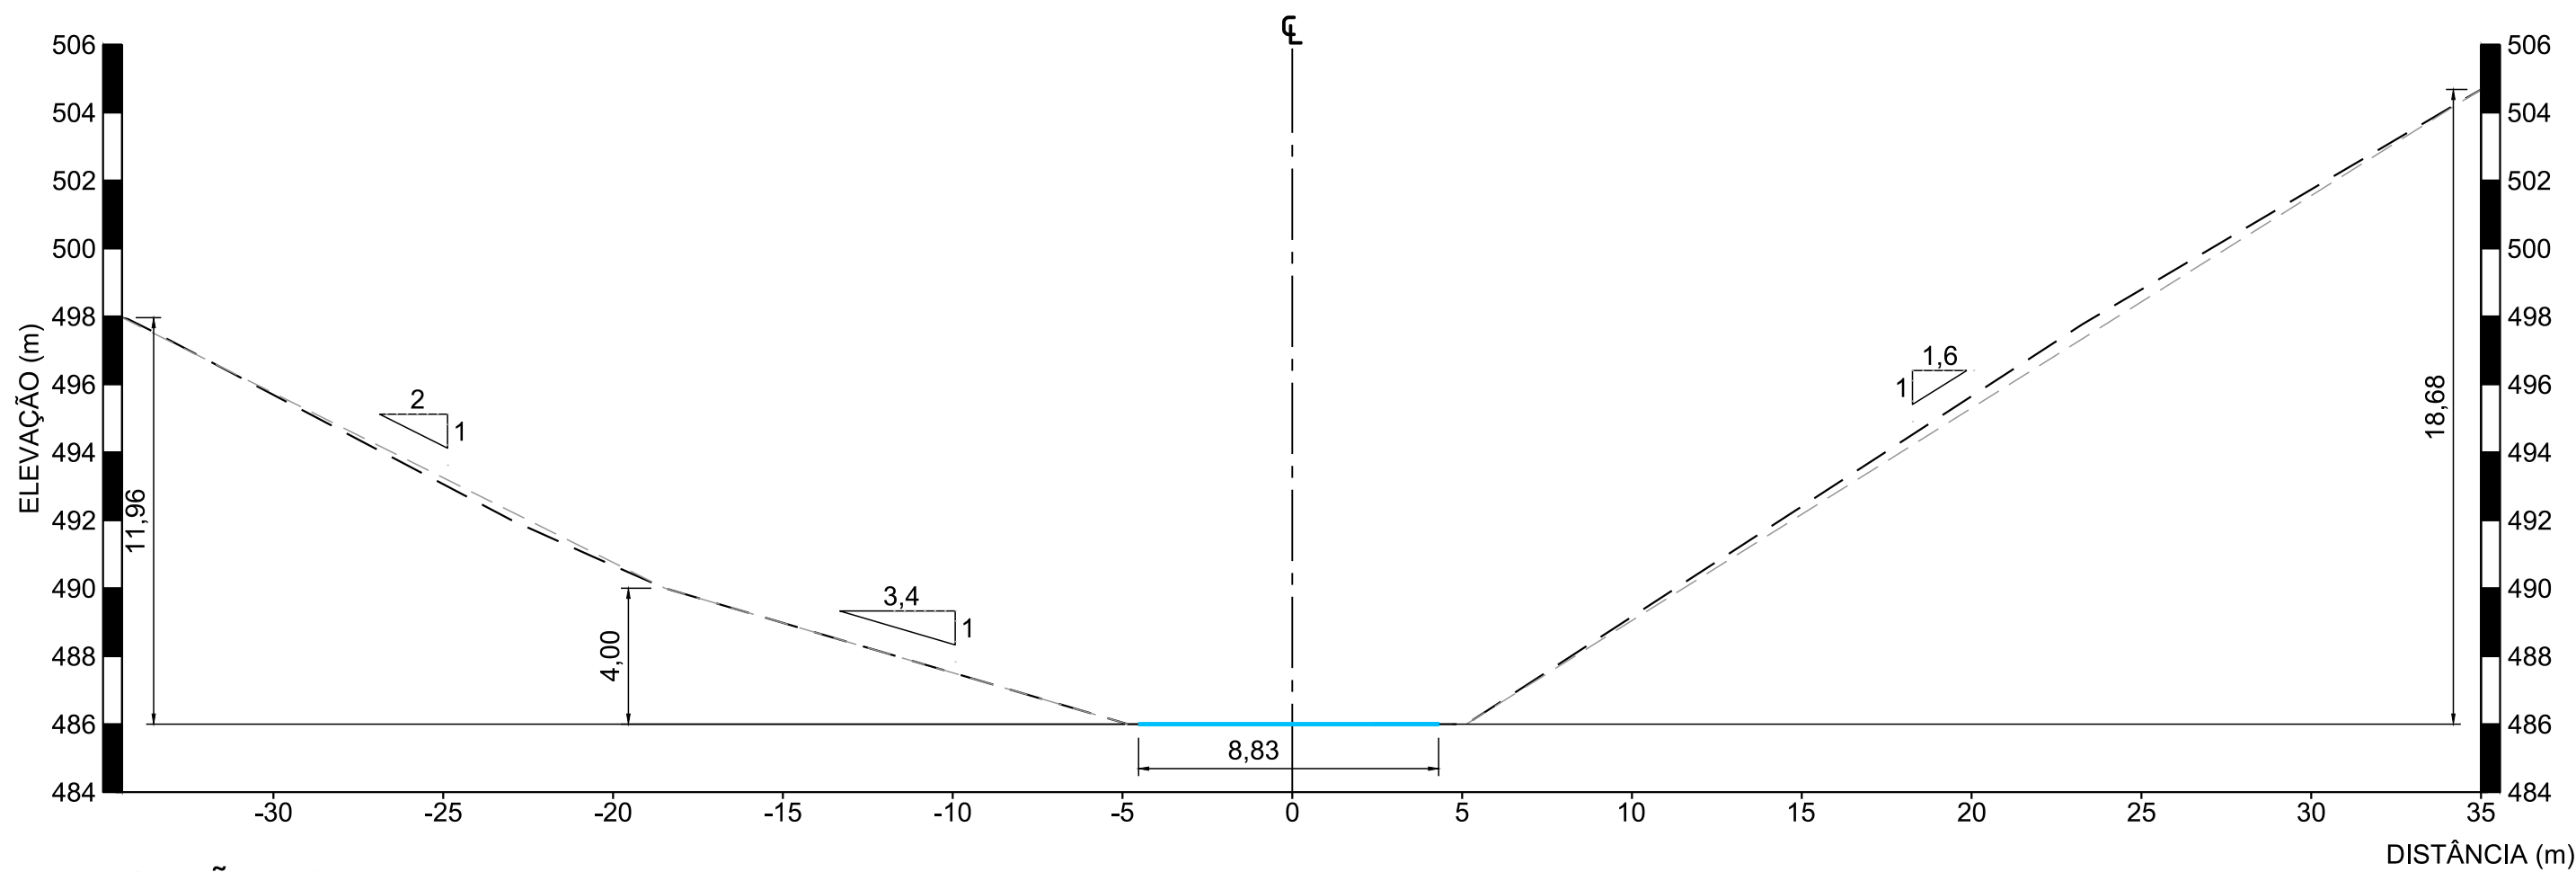


SEÇÃO EST. 20+0,0  
ESCALA 1:200

LEGENDA:


- TERRENO NATURAL
- NÍVEL D'ÁGUA
- AFLOREMENTO ROCHOSO

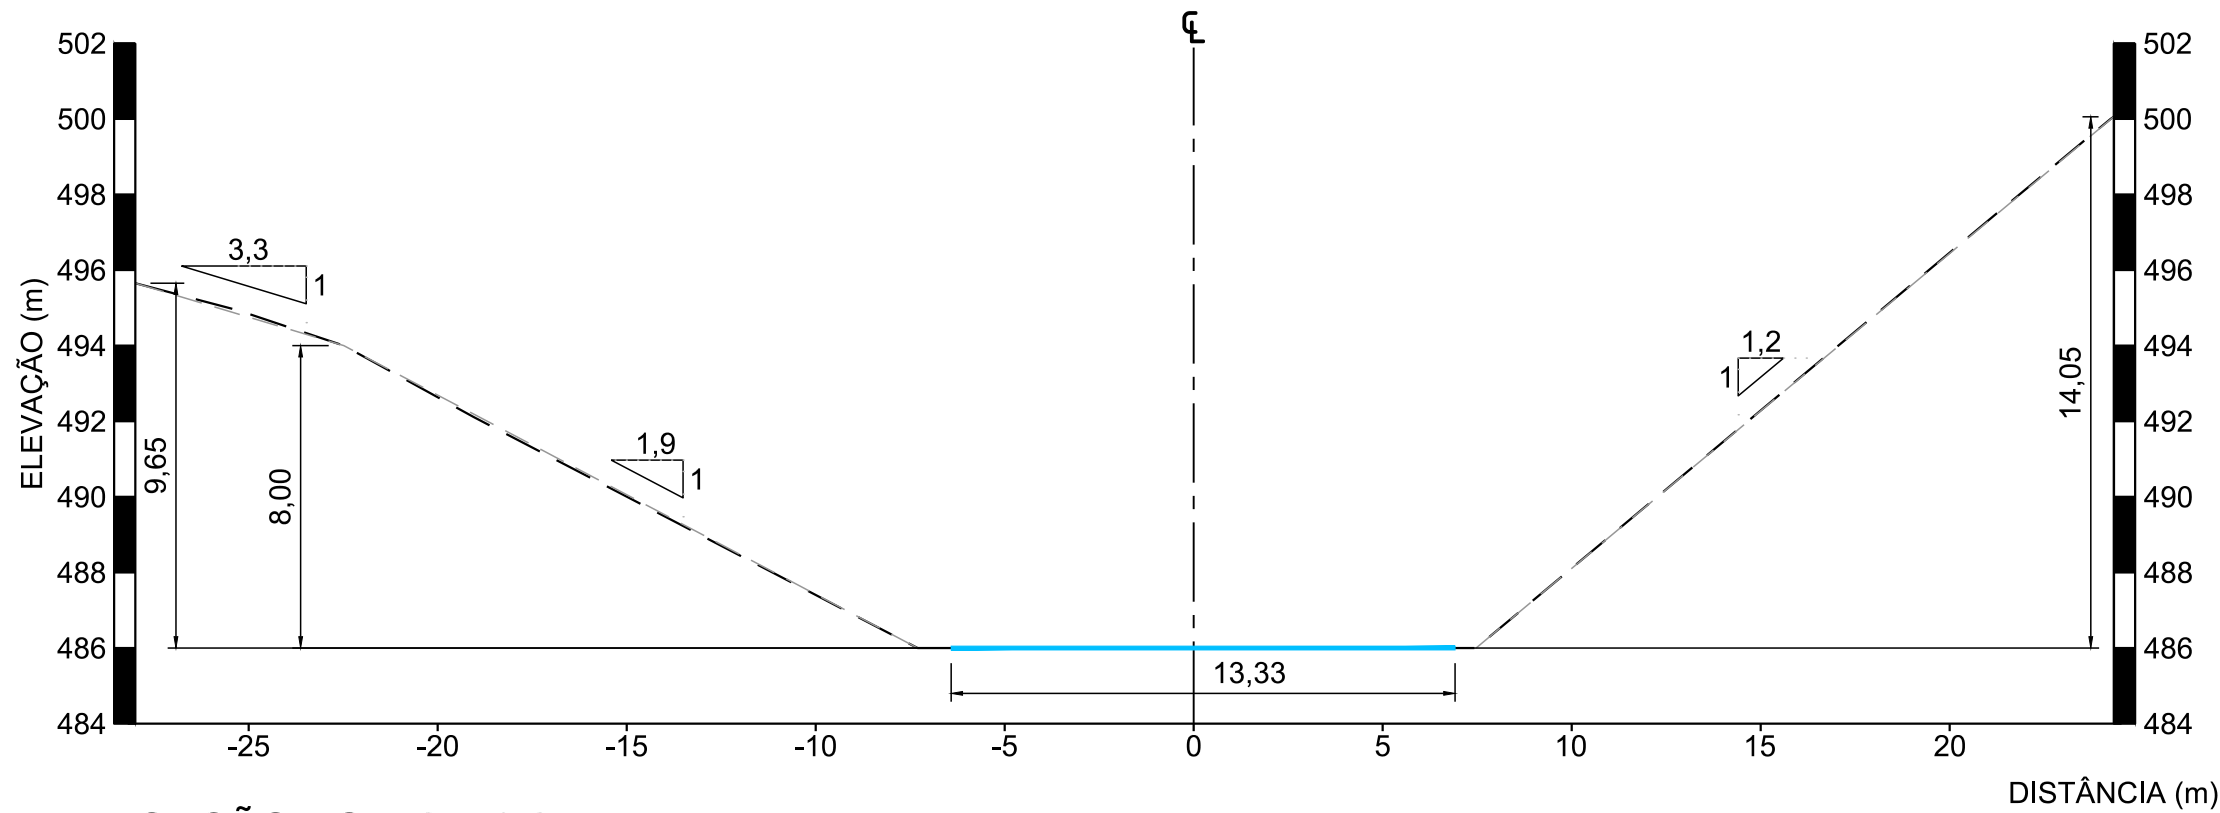

SEÇÃO EST. 25+0,0  
ESCALA 1:200

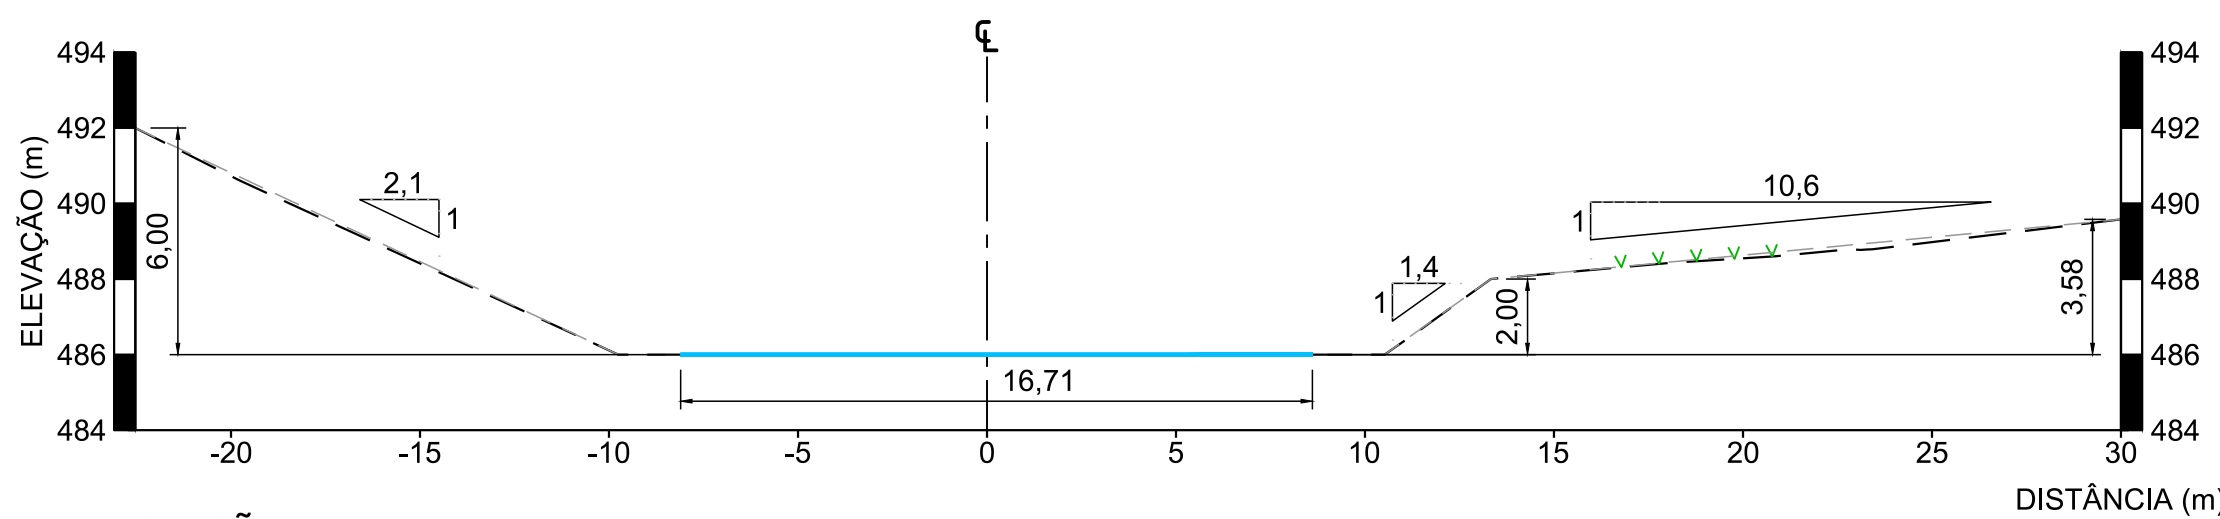

SEÇÃO EST. 30+0,0  
ESCALA 1:200

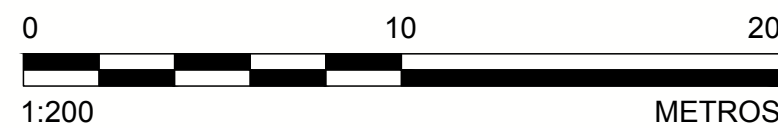

NOTAS

- DIMENSÕES E ELEVACOES EM METRO, EXCETO ONDE INDICADA;
- A(S) ESCALA(S) INDICADA(S) NESTE DESENHO REFERE(M)-SE AO FORMATO "A1";
- PARA LOCALIZACAO DAS SECOES, VER DESENHOS DE PLANTA DO "AS BUILT" DA AREA NAO PRIORITARIA 24.

DESENHOS DE REFERENCIA

- LEVANTAMENTO PLANIALTIMETRICO CADASTRAL REALIZADO PELA H3M SOLUCOES AMBIENTAIS E GIS EM 06/10/2017 - N000680-K-100118 - ARQUIVO EM dwg
- AREA NAO PRIORITARIA 24 - "AS BUILT" - PLANTAS: G006900-C-101117 A G006900-C-101121.



DESENHO No.

D1-E40-707\_159-515-2282\_00-B

T.E. - TIPOS DE EMISSAO

- |                 |                     |                    |                      |              |
|-----------------|---------------------|--------------------|----------------------|--------------|
| A - PRELIMINAR  | C - P/ CONHECIMENTO | E - P/ CONSTRUCAO  | G - CONF. CONSTRUIDO | L - APROVADO |
| B - P/APROVACAO | D - P/ COTACAO      | F - CONF. COMPRADO | H - CANCELADO        |              |

EMISSAO

DES. CV 27/10/17

PROJ. RA 27/10/17

VERIF. WD 27/10/17

APROV. AH 27/10/17

FUNDAÇÃO RENOVA - GERAL  
MARIANA E BARRA LONGA  
PROJETO DE RECUPERAÇÃO AMBIENTAL DE RIOS PRINCIPAIS  
ÁREA NÃO PRIORITÁRIA 24 - "AS BUILT"  
SEÇÕES TRANSVERSAIS - FOLHA 1/6

ESCALA 1:200

No. FUNDAÇÃO RENOVA  
G006900-C-101122

REVISÃO  
0

Nº	DESCRIÇÃO	T.E.	DATA	DES.	VERIF.	APROV.	LIBER.
0	P/ APROVAÇÃO - EMISSÃO INICIAL	B	27/10/17	CV	MD	AH	AH
Nº							