



ESPESSURAS DE LINHAS  
2 - PRELIMINAR  
3 - P/ APROVAÇÃO  
4 - P/ APROVAÇÃO  
ESTE DESENHO É DE PROPRIEDADE DA FUNDAÇÃO RENOVA. NÃO PODERÁ SER COPIADO, REPRODUZIDO OU DISTRIBUÍDO SEM A AUTORIZAÇÃO DA FUNDAÇÃO RENOVA.

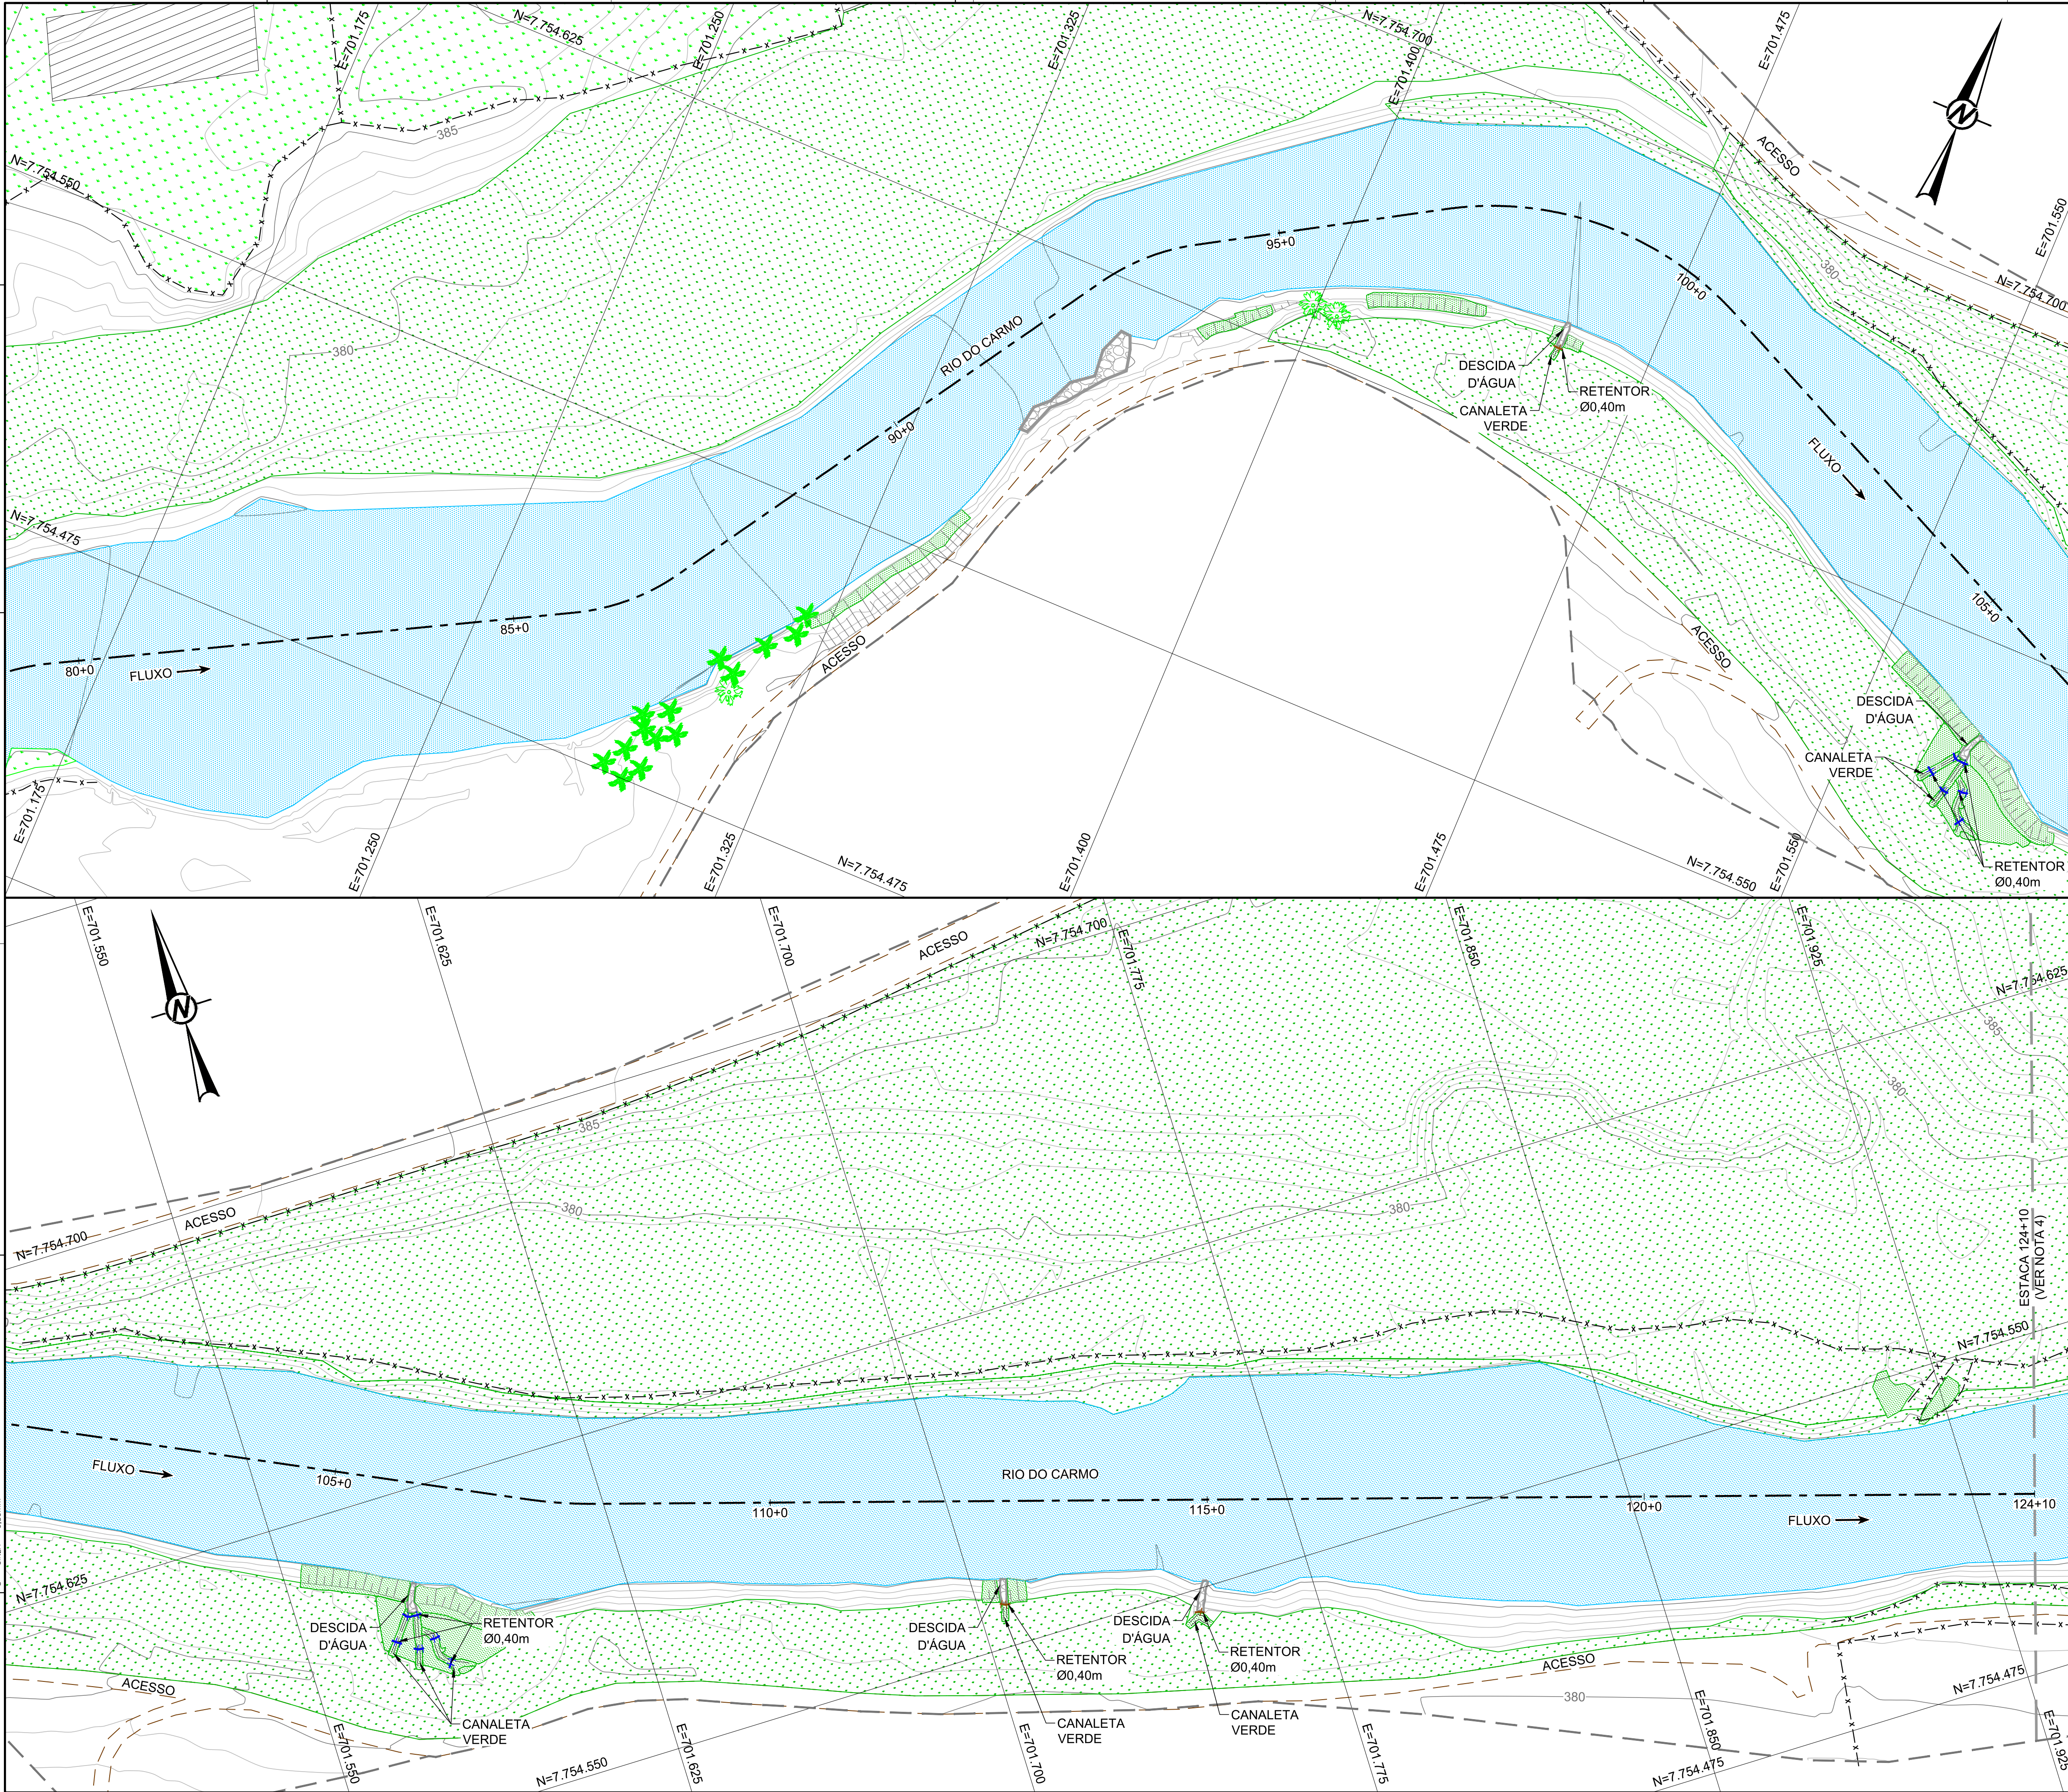


**LEGENDA:**

- CURVAS DE NÍVEL
- LIMITE DO LEVANTAMENTO
- CRISTA
- PÉ
- CERCA
- RETENTOR DE SEDIMENTOS SIMPLES
- RETENTOR DE SEDIMENTOS DUPLO
- ACESSO EXISTENTE
- EIXO EXECUTADO
- CANALETA VERDE
- VEGETAÇÃO EXISTENTE
- VEGETAÇÃO EXISTENTE
- CONSTRUÇÕES EXISTENTES
- ÁREA REVEGETADA
- NÍVEL D'ÁGUA
- BIOMANTA
- ENROCAMENTO

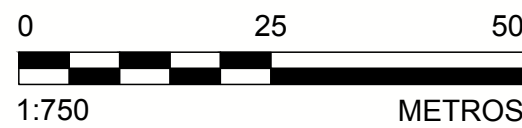

- NOTAS**
- DIMENSÕES E ELEVAÇÕES EM METRO, EXCETO ONDE INDICADA;
  - A(S) ESCALA(S) INDICADA(S) NESTE DESENHO REFERE(M)-SE AO FORMATO "A1";
  - SISTEMA DE COORDENADAS UTILIZADO: SIRGAS 2000 UTM ZONA 23S;
  - A ESTACA 124+10 CORRESPONDE À ESTACA E.C.A26-123+10 DO PROJETO DA ÁREA NÃO PRIORITÁRIA 26;
  - PARA SEÇÕES VER DESENHOS DE SEÇÕES TRANSVERSAIS.

- DESENHOS DE REFERÊNCIA**
- LEVANTAMENTO PLANIALTIMÉTRICO CADASTRAL REALIZADO PELA H3M SOLUÇÕES AMBIENTAIS E GIS EM 21/11/2017 - 241-MR-2017-0270-Rev00 - ARQUIVO EM dwg DISPONIBILIZADO PELA FUNDAÇÃO RENOVA;
  - SEÇÕES TRANSVERSAIS - G006900-C-101204 À G006900-C-101207;
  - LOCALIZAÇÃO "AS BUILT" ÁREA NÃO PRIORITÁRIA 26 - G006984-G-100049.



DESENHO No.  
**D1-E40-730\_159-515-2282\_00-B**

T.E. - TIPOS DE EMISSÃO

A - PRELIMINAR	C - P/ CONHECIMENTO	E - P/ CONSTRUÇÃO	G - CONF. CONSTRUÍDO	L - APROVADO
B - P/ APROVAÇÃO	D - P/ COTAÇÃO	F - CONF. COMPRADO	H - CANCELADO	

**EMISSÃO**

DES. AC	15/12/17
PROJ. RA	15/12/17
VERIF. MD	15/12/17
APROV. AH	15/12/17

**FUNDAÇÃO RENOVA**

TÍTULO FUNDAÇÃO RENOVA - GERAL  
BARRA LONGA  
PROJETO DE RECUPERAÇÃO AMBIENTAL DE RIOS PRINCIPAIS  
ÁREA NÃO PRIORITÁRIA 26 - "AS BUILT"  
PLANTAS - FOLHA 3/3

ESCALA	1:750	No. FUNDAÇÃO RENOVA	G006900-C-101203	REVISÃO	0
--------	-------	---------------------	------------------	---------	---

**PLANTAS**  
ESCALA 1:750

Nº	DESCRIÇÃO	T.E.	DATA	DES.	VERIF.	APROV.	LIBER.
0	P/ APROVAÇÃO - EMISSÃO INICIAL	B	15/12/17	AC	MD	AH	AH