




SEÇÃO EST. 0+0,0
ESCALA 1:200

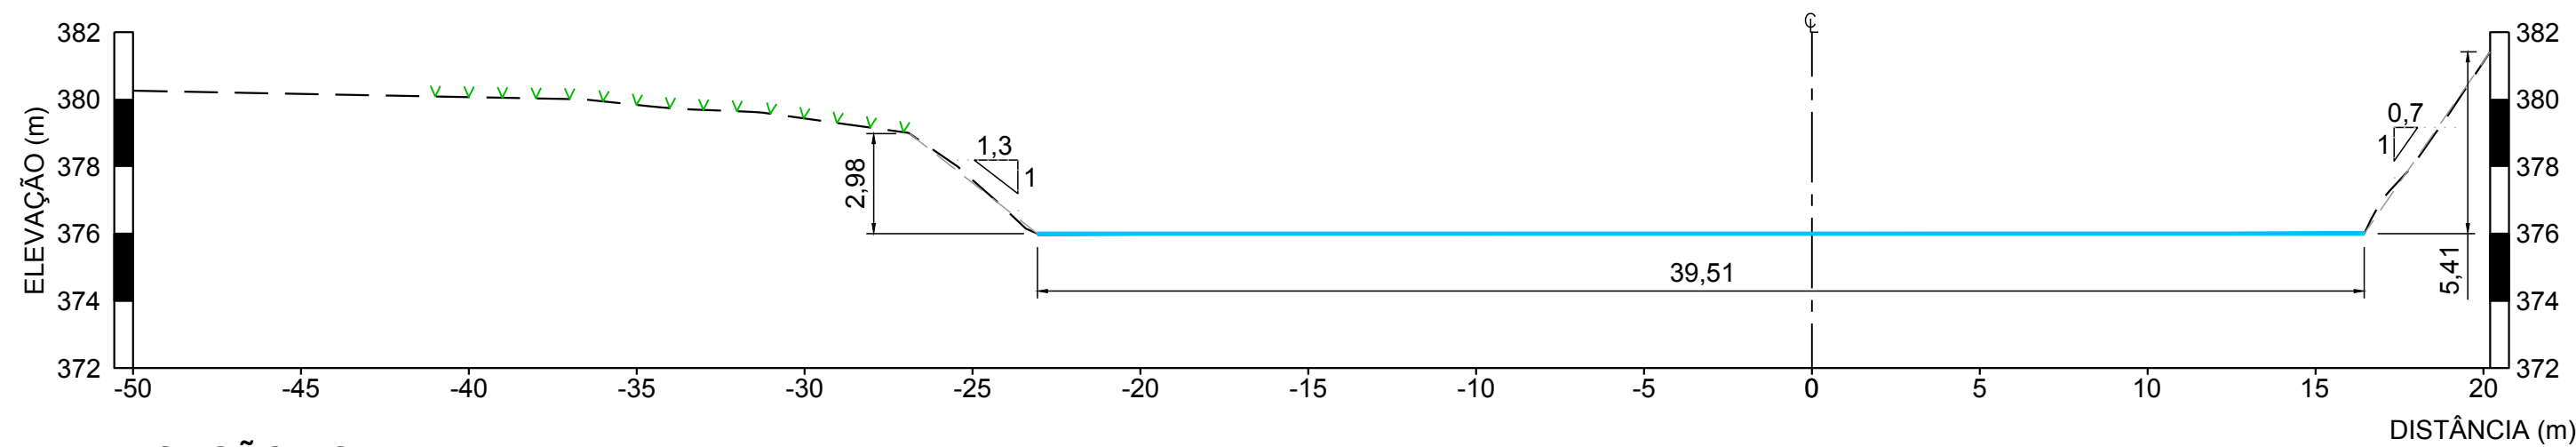


SEÇÃO EST. 5+0,0
ESCALA 1:200

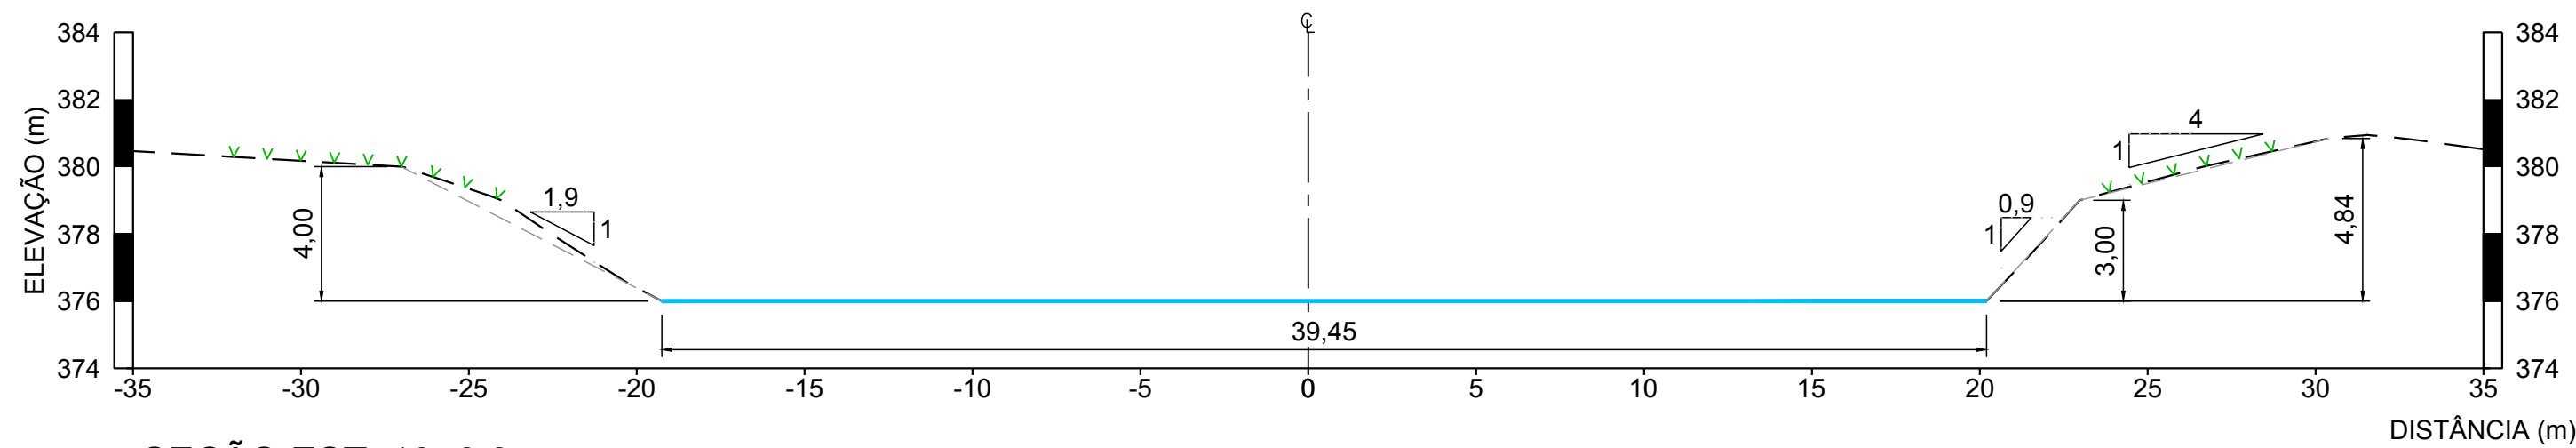


SEÇÃO EST. 10+0,0
ESCALA 1:200

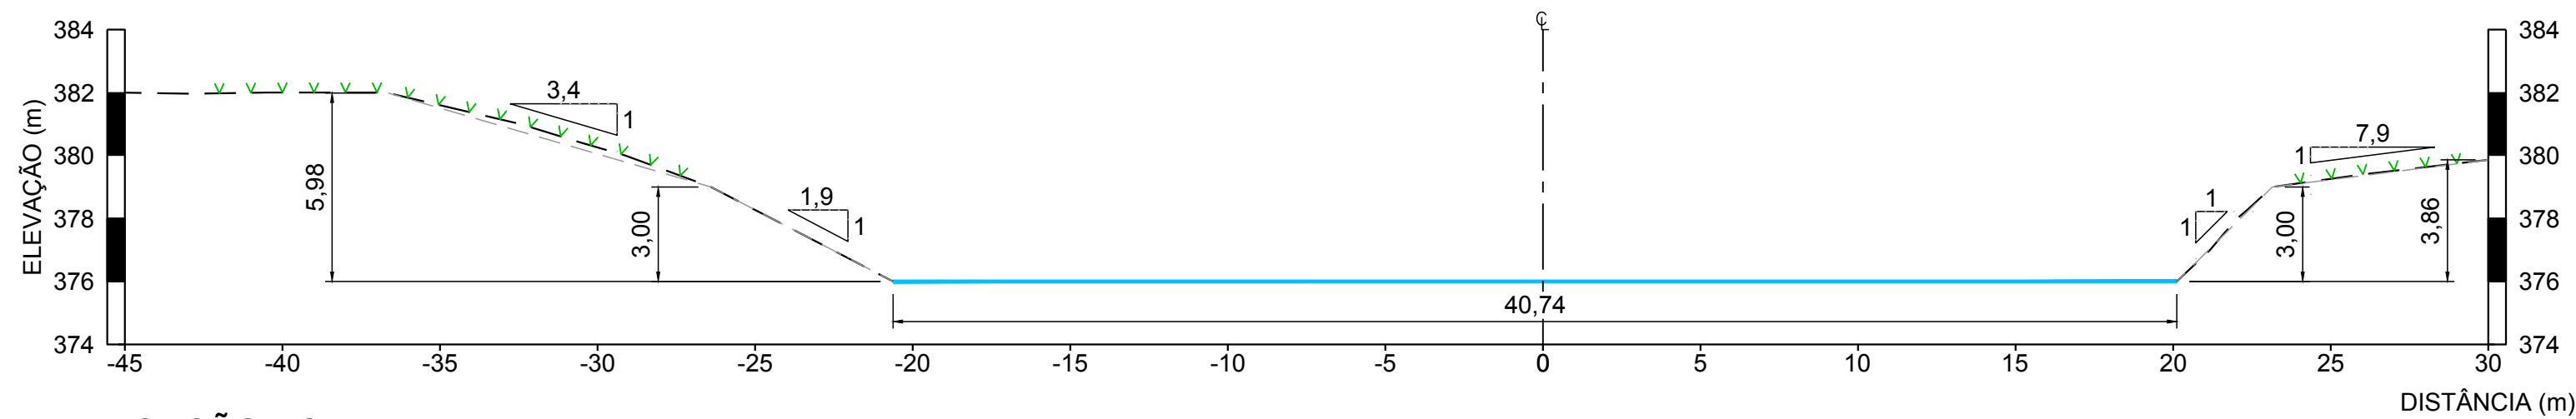

SEÇÃO EST. 15+0,0
ESCALA 1:200

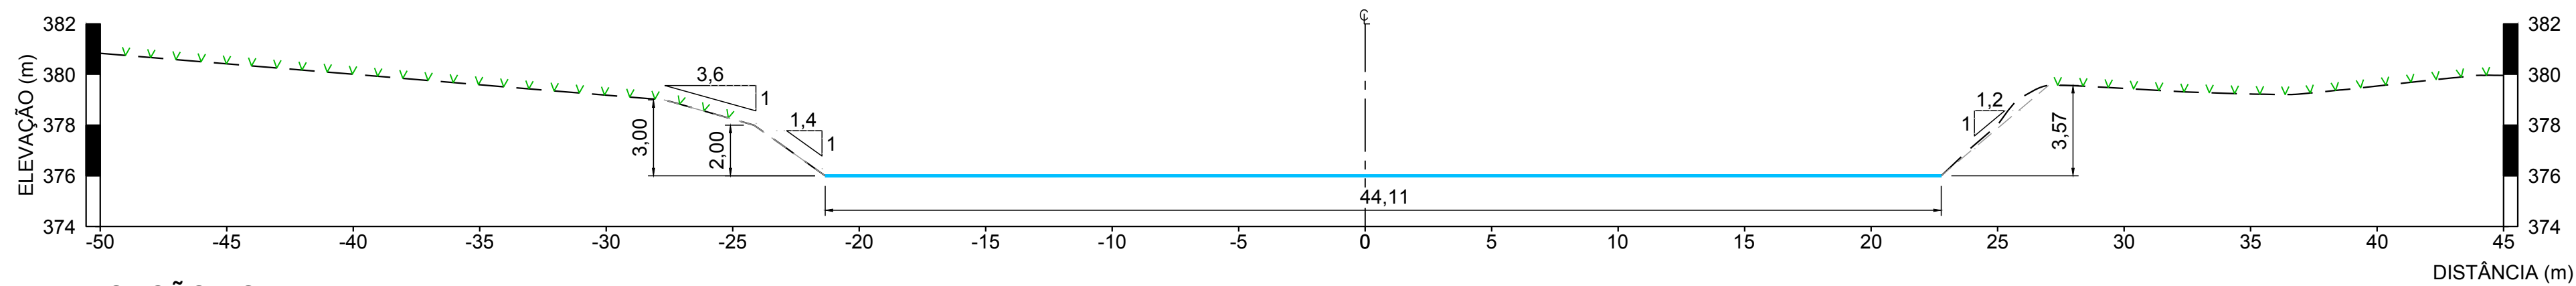


SEÇÃO EST. 20+0,0
ESCALA 1:200

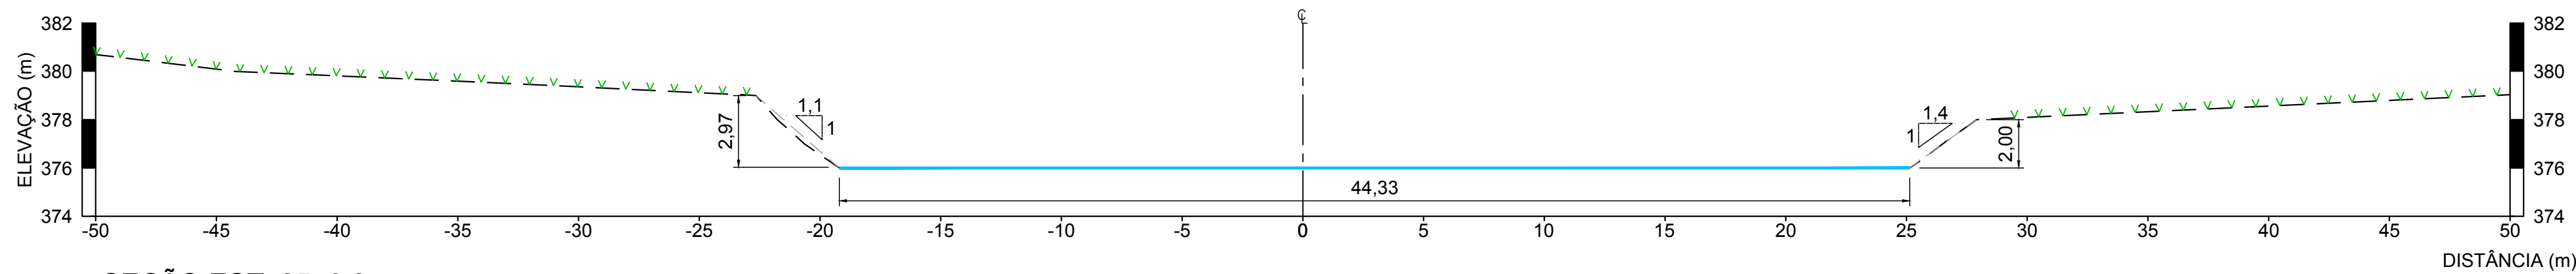

SEÇÃO EST. 25+0,0
ESCALA 1:200

LEGENDA:

- TERRENO NATURAL
- REVEGETAÇÃO
- NÍVEL D'ÁGUA

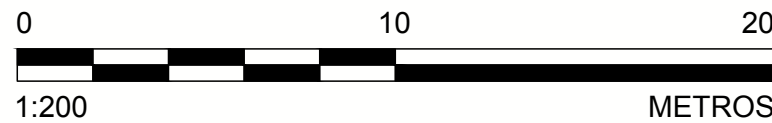

NOTAS

- DIMENSÕES E ELEVACOES EM METRO, EXCETO ONDE INDICADA;
- A(S) ESCALA(S) INDICADA(S) NESTE DESENHO REFERE(M)-SE AO FORMATO "A1";
- PARA LOCALIZACAO DAS SECOES, VER DESENHOS DE PLANTA DO "AS BUILT" DA AREA NAO PRIORITARIA 26.

DESENHOS DE REFERENCIA

- LEVANTAMENTO PLANIALTIMETRICO CADASTRAL REALIZADO PELA H3M SOLUCOES AMBIENTAIS E GIS EM 21/11/2017 - 241-MR-2017-0270-Rev00 - ARQUIVO EM dwg DISPONIBILIZADO PELA FUNDAÇÃO RENOVA;
- AREA NAO PRIORITARIA 26 - "AS BUILT" - PLANTAS: G006900-C-101189, G006900-C-101202 E G006900-C-101203.



DESENHO No.
D1-E40-731_159-515-2282_00-B

T.E. - TIPOS DE EMISSÃO

- | | | | | |
|-----------------|---------------------|--------------------|----------------------|--------------|
| A - PRELIMINAR | C - P/ CONHECIMENTO | E - P/ CONSTRUÇÃO | G - CONF. CONSTRUÍDO | L - APROVADO |
| B - P/APROVAÇÃO | D - P/ COTAÇÃO | F - CONF. COMPRADO | H - CANCELADO | |

EMISSÃO
DES. AC 15/12/17
PROJ. RA 15/12/17
VERIF. WD 15/12/17

FUNDAÇÃO **renova** **FUNDAÇÃO RENOVA**
TÍTULO FUNDAÇÃO RENOVA - GERAL
BARRA LONGA
PROJETO DE RECUPERAÇÃO AMBIENTAL DE RIOS PRINCIPAIS
ÁREA NÃO PRIORITÁRIA 26 - "AS BUILT"
SEÇÕES TRANSVERSAIS - FOLHA 1/4

ESCALA 1:200	No. FUNDAÇÃO - RENOVA G006900-C-101204	REVISÃO 0
-----------------	---	--------------

Nº	DESCRIÇÃO	T.E.	DATA	DES.	VERIF.	APROV.	LIBER.
0	P/ APROVAÇÃO - EMISSÃO INICIAL	B	15/12/17	AC	MD	AH	AH
Nº							

ESTE DESENHO É DE PROPRIEDADE DA FUNDAÇÃO RENOVA. E NÃO PODERÁ SER COPIADO, REPRODUZIDO OU DISTRIBUÍDO SEM SUA AUTORIZAÇÃO.

ESPESURAS DE LINHAS DA FUNDAÇÃO RENOVA
1 - VERMELHO - 0,5mm
2 - AMARELO - 0,5mm
3 - VERDE - 0,5mm
4 - AZUL - 0,5mm
5 - CINZA - 0,5mm
6 - PRETO - 0,5mm
7 - BRANCO - 0,5mm
8 - CINZA - 0,5mm