


ESTE DESENHO É DE PROPRIEDADE DA FUNDAÇÃO RENOVA. NÃO PODERÁ SER COPIADO, REPRODUZIDO, ALTERADO, DISTRIBUÍDO, VENDIDO, ALUGADO, EMPRÉSTADO, Cedido, ou utilizado para qualquer fim sem a autorização expressa da Fundação Renova.


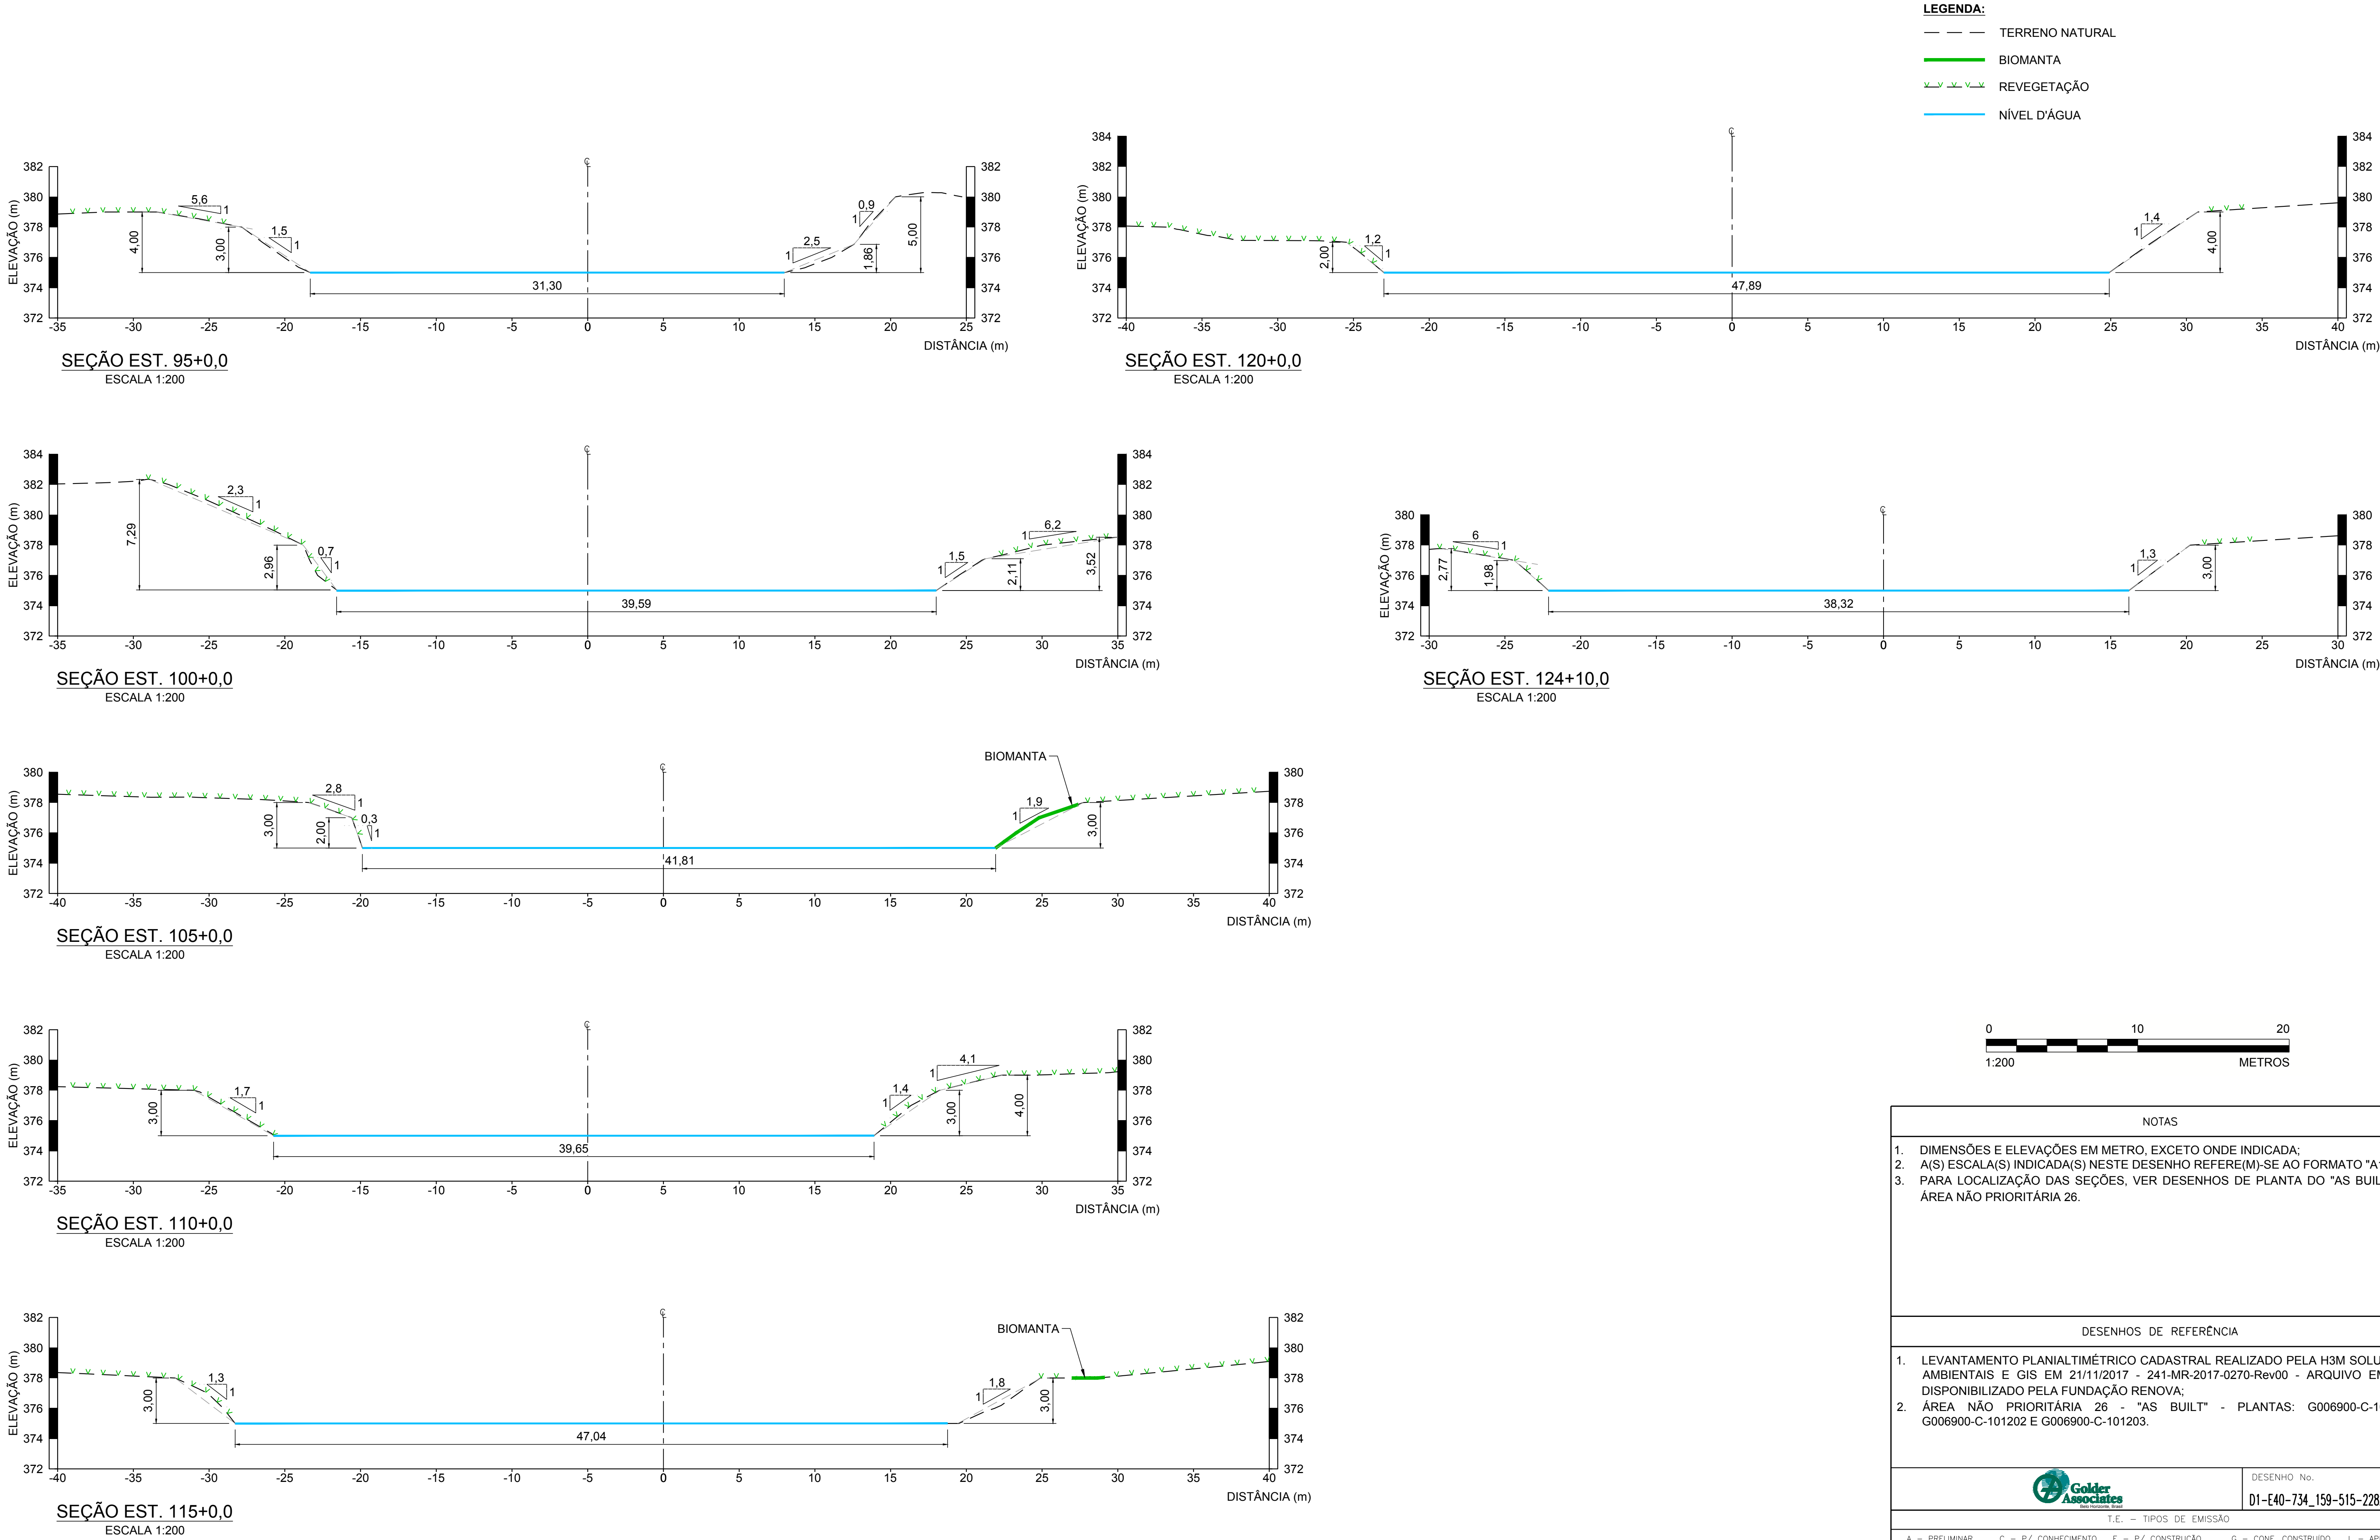

NOTAS

- DIMENSÕES E ELEVACOES EM METRO, EXCETO ONDE INDICADA;
- A(S) ESCALA(S) INDICADA(S) NESTE DESENHO REFERE(M)-SE AO FORMATO "A1";
- PARA LOCALIZACAO DAS SECOES, VER DESENHOS DE PLANTA DO "AS BUILT" DA AREA NAO PRIORITARIA 26.

DESENHOS DE REFERENCIA

- LEVANTAMENTO PLANIALTIMETRICO CADASTRAL REALIZADO PELA H3M SOLUCOES AMBIENTAIS E GIS EM 21/11/2017 - 241-MR-2017-0270-Rev00 - ARQUIVO EM dwg DISPONIBILIZADO PELA FUNDAÇÃO RENOVA;
- AREA NAO PRIORITARIA 26 - "AS BUILT" - PLANTAS: G006900-C-101189, G006900-C-101202 E G006900-C-101203.

FUNDAÇÃO RENOVA

DES. AC 15/12/17
PROJ. RA 15/12/17
VERIF. WD 15/12/17
APROV. AH 15/12/17

TÍTULO FUNDAÇÃO RENOVA - GERAL
BARRA LONGA
PROJETO DE RECUPERAÇÃO AMBIENTAL DE RIOS PRINCIPAIS
AREA NAO PRIORITARIA 26 - "AS BUILT"
SECOES TRANSVERSAIS - FOLHA 4/4

ESCALA 1:200
No. FUNDAÇÃO RENOVA G006900-C-101207
REVISÃO 0