
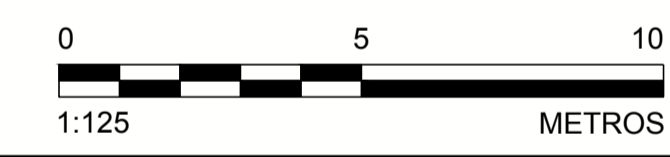
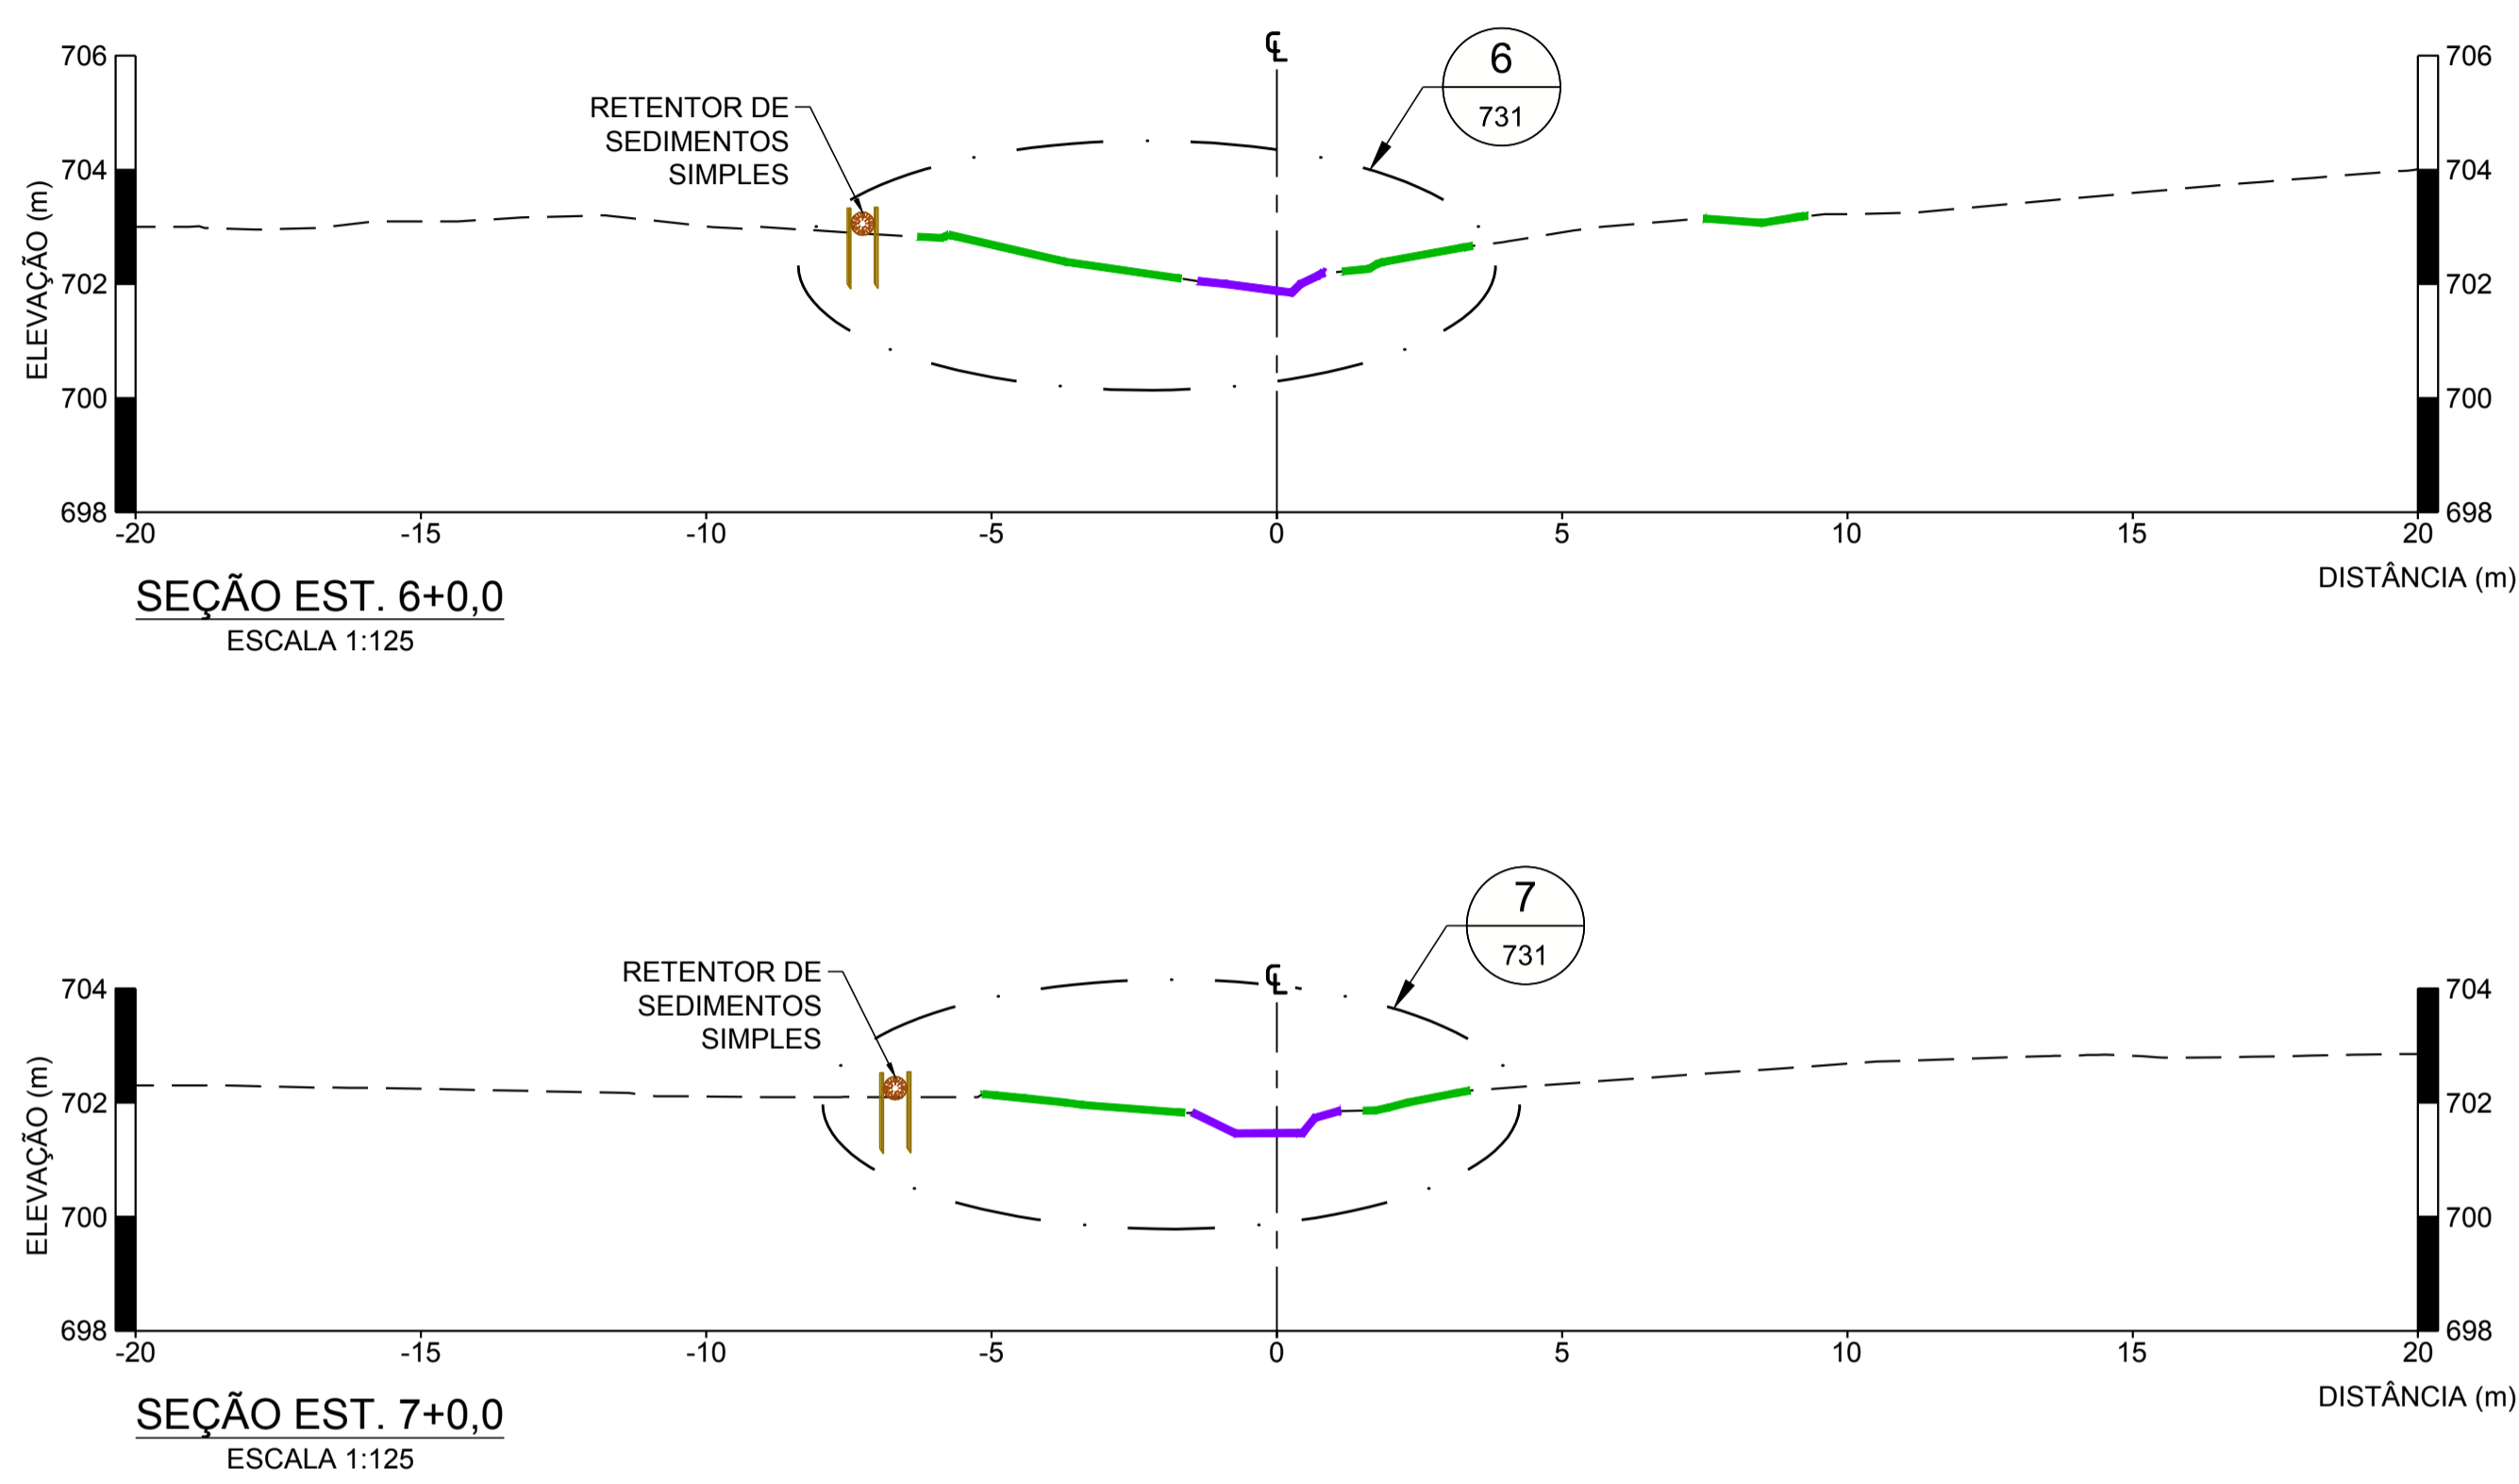


ESSESSURAS DE LINHAS

ESTE DESENHO É DE PROPRIEDADE DA SAMARCO MINERAÇÃO S.A. E NÃO PODERÁ SER COPIADO, REPRODUZIDO OU SUBMETIDO A TERCEIROS SEM SUA AUTORIZAÇÃO.

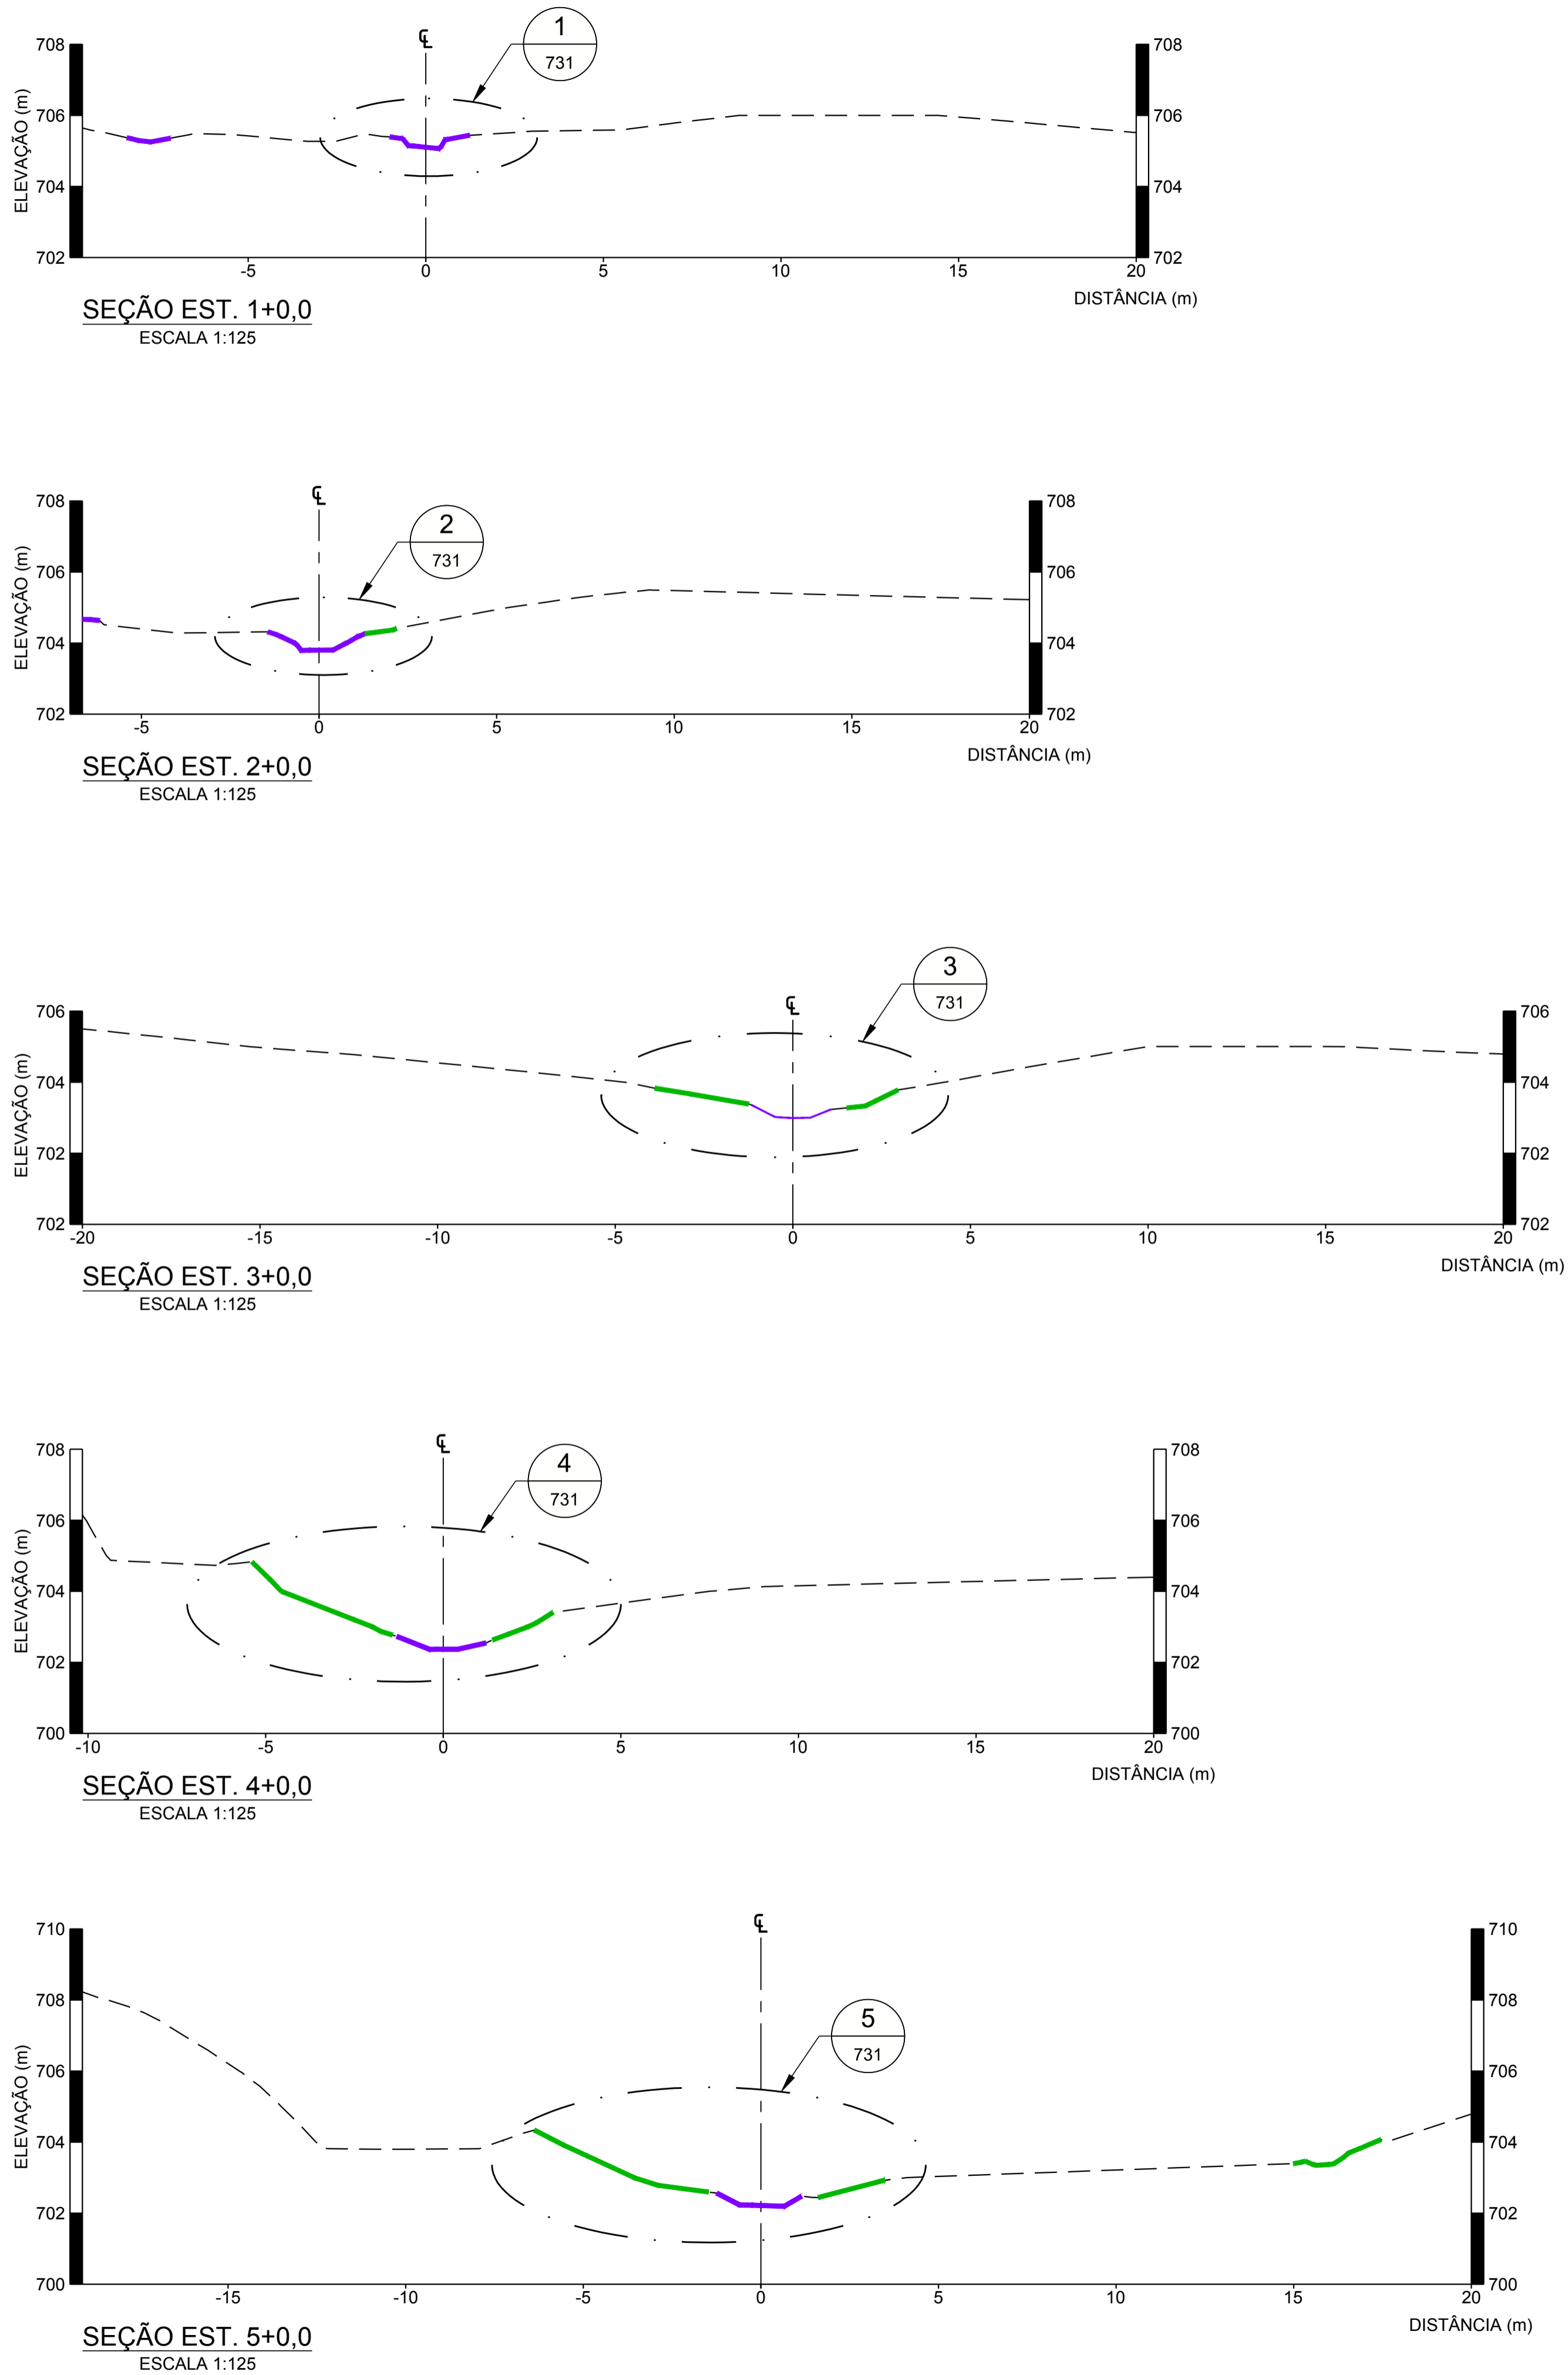

NOTAS

1. DIMENSÕES E ELEVACÕES EM METRO, EXCETO ONDE INDICADA;

2. A(S) ESCALA(S) INDICADA(S) NESTE DESENHO REFERE(M)-SE AO FORMATO "A1".

DESENHOS DE REFERÊNCIA

1. LEVANTAMENTO PLANIALTIMÉTRICO CADASTRAL REALIZADO PELA ERG ENGENHARIA EM 20/07/2016 - G000000-K-100539_Rev01;

2. PARA ARRANJO GERAL VER DESENHO G006910-C-100028;

3. PARA DETALHES VER DESENHO G006900-C-100731.

DESENHO No.

D1-E10-578_159-515-2282_00-B

T.E. - TIPOS DE EMISSÃO

A - PRELIMINAR

C - P/ CONHECIMENTO

E - P/ CONSTRUÇÃO

G - CONF. CONSTRUÍDO

L - APROVADO

B - P/ APROVAÇÃO

D - P/ COTAÇÃO

F - CONF. COMPRADO

H - CANCELADO

EMISSÃO

DES. PC

07/04/17

PROJ. VR

07/04/17

VERIF. MD

07/04/17

APROV. AH

07/04/17

SAMARCO MINERAÇÃO S.A.

TÍTULO GERMANO - GERAL OBRAS EXTERNAS PROJETO DE RECUPERAÇÃO AMBIENTAL DE TRIBUTÁRIOS "AS BUILT" - TRIBUTÁRIO TG01A SEÇÕES TRANSVERSAIS

ESCALA INDICADA

No. SAMARCO G006900-C-100730

REVISÃO 0

0

1

2

1

2

3

1

2

3

24