


ESTE DESENHO É DE PROPRIEDADE DA SAMARCO MINERAÇÃO S.A. E NÃO PODEM SER COPIADO, REPRODUZIDO, ALTERADO, TRANSFERIDO, Cedido, ou SUBMETIDO A TERCEIROS SEM SUA AUTORIZAÇÃO.

ESPESSURAS DE LINHAS DA SAMARCO


1	VERMELHO	0,20mm
2	VERMELHO	0,15mm
3	VERMELHO	0,10mm
4	VERMELHO	0,05mm
5	VERMELHO	0,05mm
6	VERMELHO	0,05mm
7	VERMELHO	0,05mm
8	VERMELHO	0,05mm

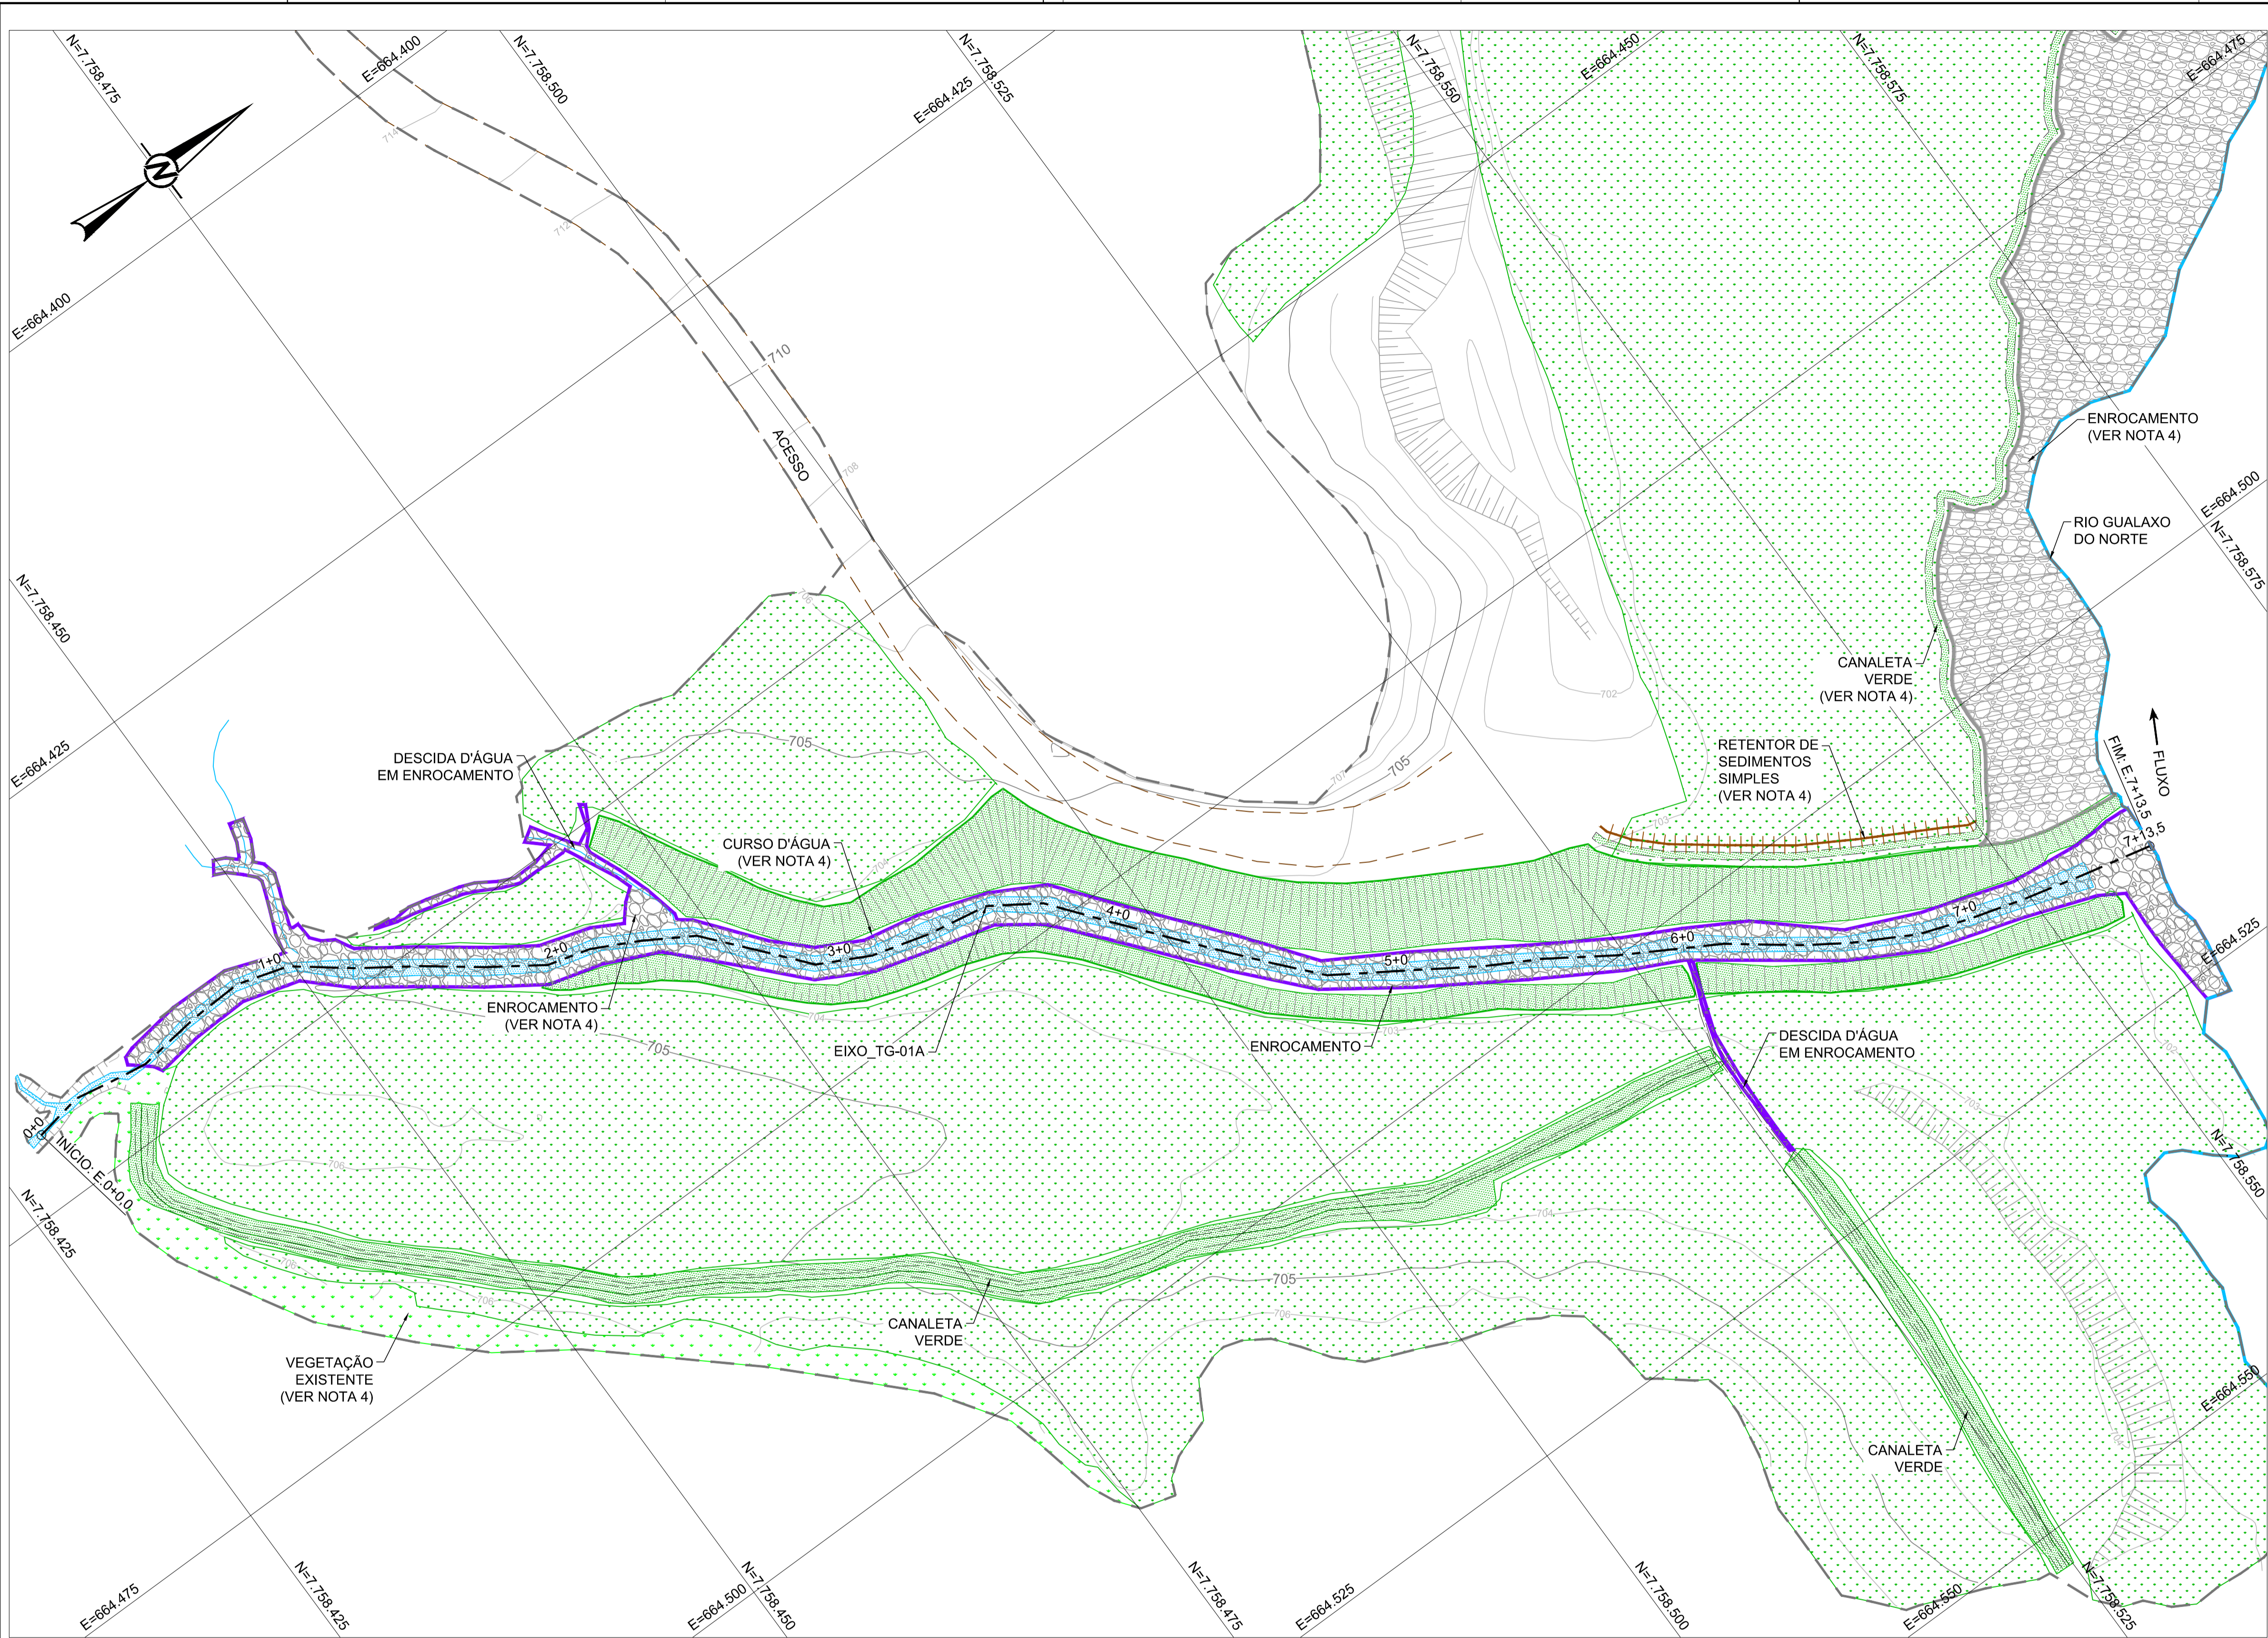

PLANTA  
ESCALA 1:250

LEGENDA:

- CURVAS DE NÍVEL
- LIMITE DO LEVANTAMENTO
- CRISTA
- PÉ
- RETENTOR DE SEDIMENTOS
- ACESSO EXISTENTE
- RIO GUALAXO DO NORTE
- CURSO D'ÁGUA
- EIXO EXECUTADO
- CANALETA VERDE
- VEGETAÇÃO EXISTENTE
- ÁREA REVEGETADA
- NÍVEL D'ÁGUA
- BIOMANTA
- ENROCAMENTO
- ENROCAMENTO COM GEOTÊXTIL

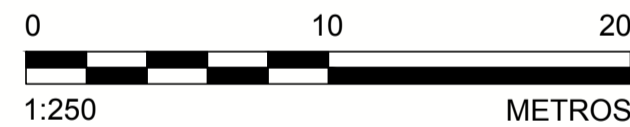

NOTAS

- DIMENSÕES E ELEVÇÕES EM METRO, EXCETO ONDE INDICADA;
- A(S) ESCALA(S) INDICADA(S) NESTE DESENHO REFERE(M)-SE AO FORMATO "A1";
- SISTEMA DE COORDENADAS UTILIZADO: SIRGAS 2000 UTM ZONA 23S;
- ESTRUTURAS NÃO CADASTRADAS NO LEVANTAMENTO PLANIALTIMÉTRICO CADASTRAL, IDENTIFICADAS E LOCADAS EM CAMPO PELA EQUIPE DA PROJETISTA EM 15/03/2017.

DESENHOS DE REFERÊNCIA

- LEVANTAMENTO PLANIALTIMÉTRICO CADASTRAL REALIZADO PELA ERG ENGENHARIA EM 20/07/2016 - G000000-K-100539\_Rev01;
- PARA PLANTA E PERFIL VER DESENHO G006900-C-100729;
- PARA SEÇÕES TRANSVERSAIS VER DESENHO G006900-C-100730;
- PARA DETALHES VER DESENHO G006900-C-100731.



DESENHO No.  
D1-E10-576\_159-515-2282\_00-B

T.E. - TIPOS DE EMISSÃO

A - PRELIMINAR C - P/ CONHECIMENTO E - P/ CONSTRUÇÃO G - CONF. CONSTRUÍDO L - APROVADO  
B - P/APROVAÇÃO D - P/ COTAÇÃO F - CONF. COMPRADO H - CANCELADO

EMISSÃO

DES. PC  
07/04/17  
PROJ. VR  
07/04/17  
VERIF. MD  
07/04/17  
APROV. AH  
07/04/17

**SAMARCO** SAMARCO MINERAÇÃO S.A.

TÍTULO GERMANO - GERAL  
OBRAS EXTERNAS  
PROJETO DE RECUPERAÇÃO AMBIENTAL DE TRIBUTÁRIOS  
"AS BUILT" - TRIBUTÁRIO TG01A  
ARRANJO GERAL

ESCALA INDICADA No. SAMARCO  
G006910-C-100028 REVISÃO 0

Nº	DESCRIÇÃO	T.E.	DATA	DES.	VERIF.	APROV.	LIBER.
0	P/ APROVAÇÃO - EMISSÃO INICIAL	B	07/04/17	PC	MD	AH	AH
Nº							