



ESTE DESENHO É DE PROPRIEDADE DA SAMARCO MINERAÇÃO S.A. E NÃO PODEM SER COPIADO, REPRODUZIDO, ALTERADO, VENDIDO, Cedido, ou qualquer forma de utilização sem a autorização da SAMARCO MINERAÇÃO S.A.

ESPESURAS DE LINHAS DA SAMARCO
1 - VERMELHO = 0,20mm

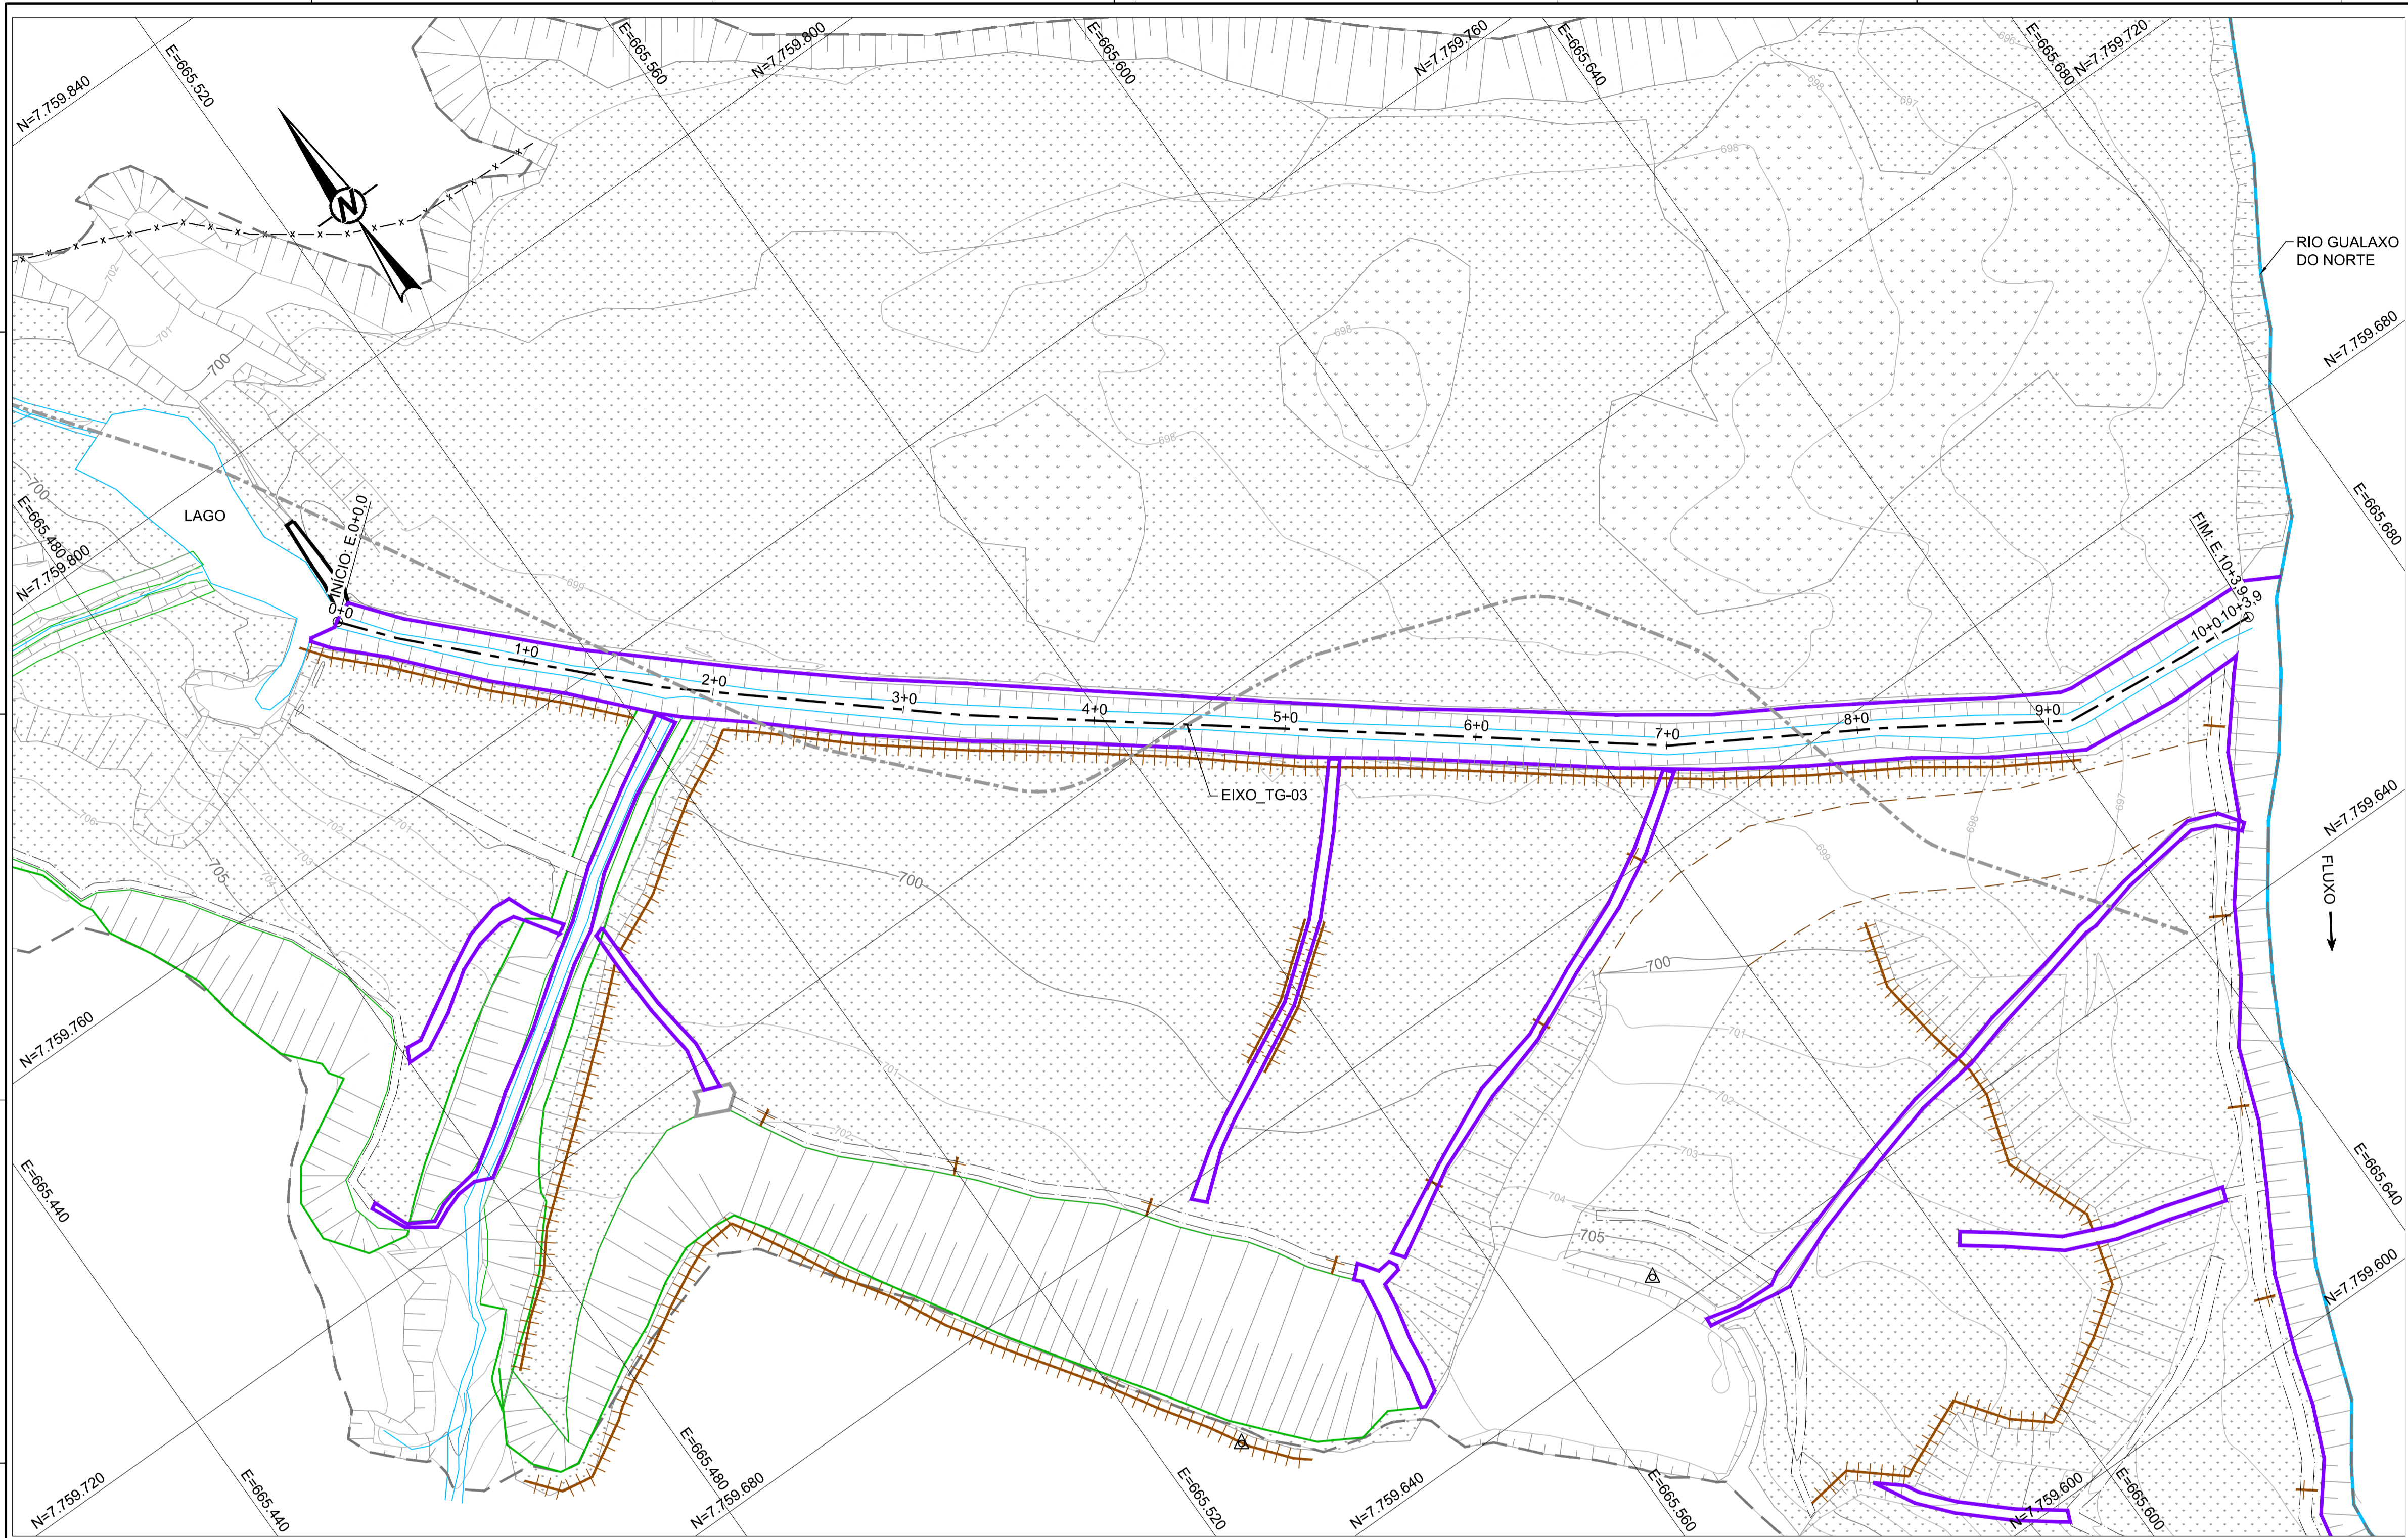

PLANTA
ESCALA 1:400

- LEGENDA:**
- CURVAS DE NÍVEL
 - LIMITE DO LEVANTAMENTO
 - CRISTA
 - PÉ
 - CERCA
 - RETENTOR DE SEDIMENTOS
 - ACESSO EXISTENTE
 - RIO GUALAXO DO NORTE
 - CURSO D'ÁGUA
 - EIXO EXECUTADO
 - EIXO PROJETADO
 - CANAleta VERDE
 - VEGETAÇÃO EXISTENTE
 - ÁREA REVEGETADA
 - NÍVEL D'ÁGUA
 - BIOMANTA
 - ENROCAMENTO
 - ENROCAMENTO COM GEOTÊXTIL
 - MATACO
 - PONTO DE PARTIDA

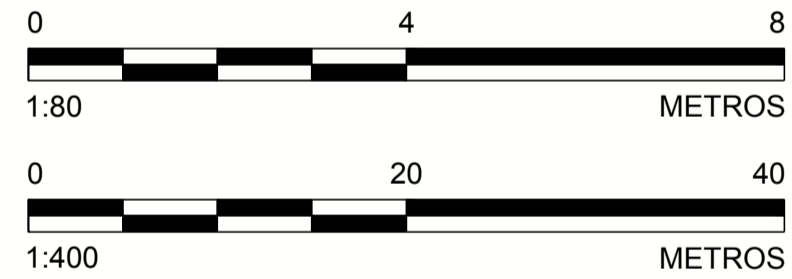

NOTAS

- DIMENSÕES E ELEVÇÕES EM METRO, EXCETO ONDE INDICADA;
- A(S) ESCALA(S) INDICADA(S) NESTE DESENHO REFERE(M)-SE AO FORMATO "A1";
- SISTEMA DE COORDENADAS UTILIZADO: SIRGAS 2000 UTM ZONA 23S.

DESENHOS DE REFERÊNCIA

- LEVANTAMENTO PLANIALTIMÉTRICO CADASTRAL REALIZADO PELA ERG ENGENHARIA EM 18/07/2016 - G000000-K-100500;
- PARA ARRANJO GERAL VER DESENHO G006910-C-100030;
- PARA SEÇÕES TRANSVERSAIS VER DESENHO G006900-C-100736.



DESENHO No.
D1-E10-585_159-515-2282_00-B

T.E. - TIPOS DE EMISSÃO

A - PRELIMINAR C - P/ CONHECIMENTO E - P/ CONSTRUÇÃO G - CONF. CONSTRUÍDO L - APROVADO
B - P/ APROVAÇÃO D - P/ COTAÇÃO F - CONF. COMPRADO H - CANCELADO


EMISSÃO

DES. PC 07/04/17
PROJ. VR 07/04/17
VERIF. MD 07/04/17
APROV. AH 07/04/17

SAMARCO SAMARCO MINERAÇÃO S.A.

TÍTULO GERMANO - GERAL
OBRAS EXTERNAS
PROJETO DE RECUPERAÇÃO AMBIENTAL DE TRIBUTÁRIOS
"AS BUILT" - TRIBUTÁRIO TG03
PLANTA E PERFIL

ESCALA INDICADA No. SAMARCO
G006900-C-100735
REVISÃO 0

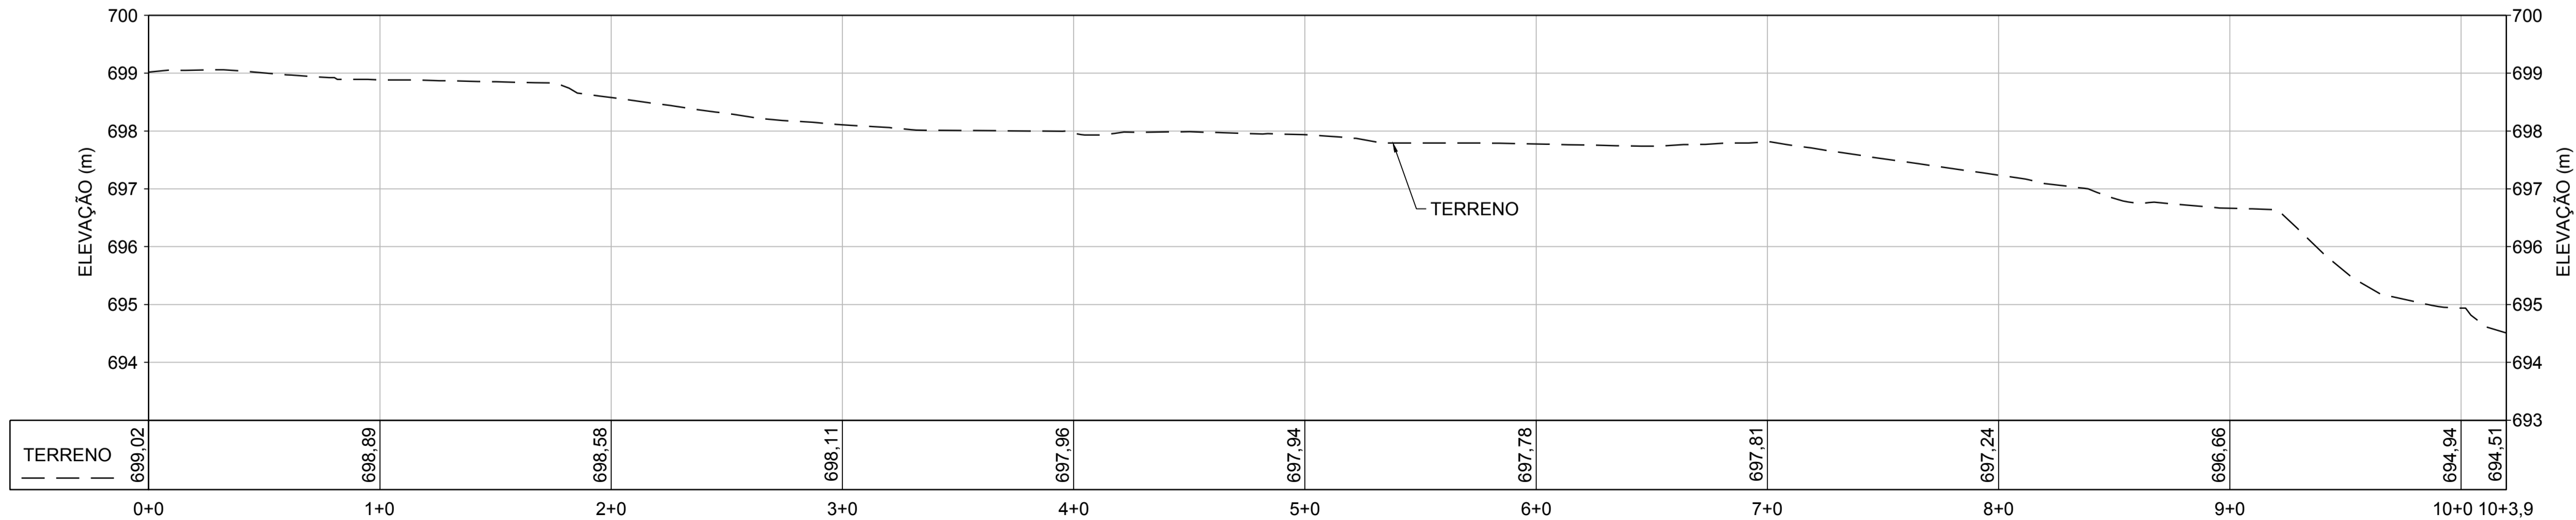

PERFIL LONGITUDINAL
ESCALA HORIZONTAL 1:400
ESCALA VERTICAL 1:80

Q	Nº	DESCRIÇÃO	T.E.	DATA	DES.	VERIF.	APROV.	LIBER.
0	P/ APROVAÇÃO - EMISSÃO INICIAL		B	07/04/17	PC	MD	AH	AH
Nº								