



ESTE DESENHO É DE PROPRIEDADE DA SAMARCO MINERAÇÃO S.A. E NÃO PODEM SER COPIADO, REPRODUZIDO, ALTERADO, TRANSFERIDO, Cedido, ou SUBMETIDO A TERCEIROS SEM SUA AUTORIZAÇÃO.


ESPESSURAS DE LINHAS DA SAMARCO
1 - LINHA DE COTAÇÃO - 0,30mm
2 - VETORES - 0,30mm
3 - C. GERAL - 0,20mm
4 - C. LOCAL - 0,15mm
5 - C. LOCAL - 0,15mm
6 - C. LOCAL - 0,15mm
7 - C. LOCAL - 0,15mm
8 - C. LOCAL - 0,15mm

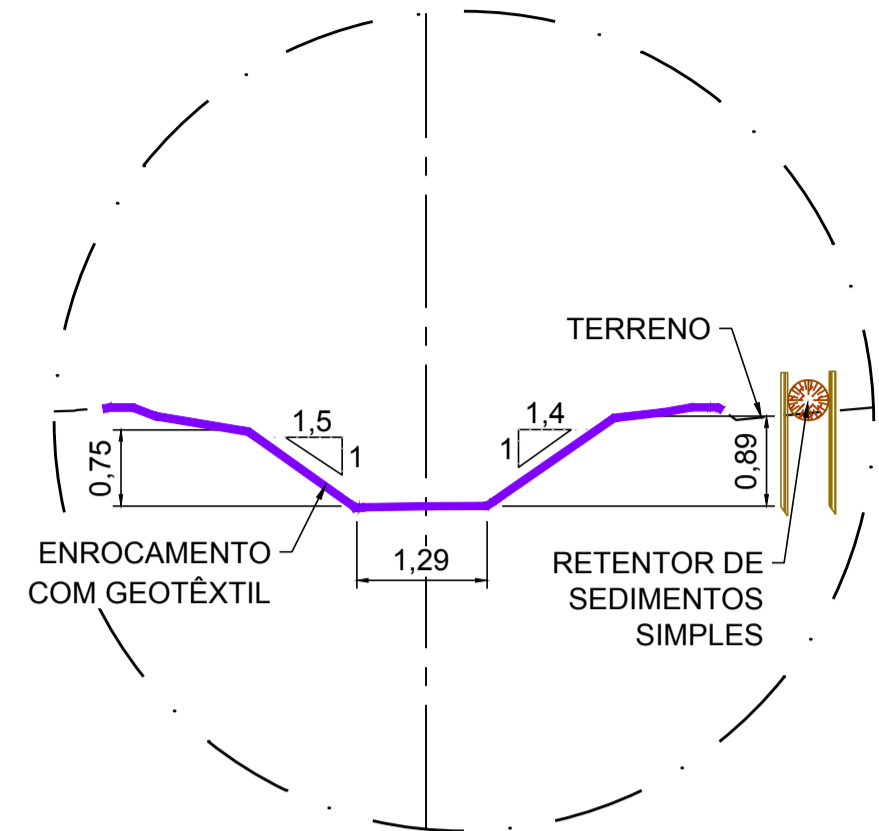


SEM ESCALA 0 DETALHE 0
736

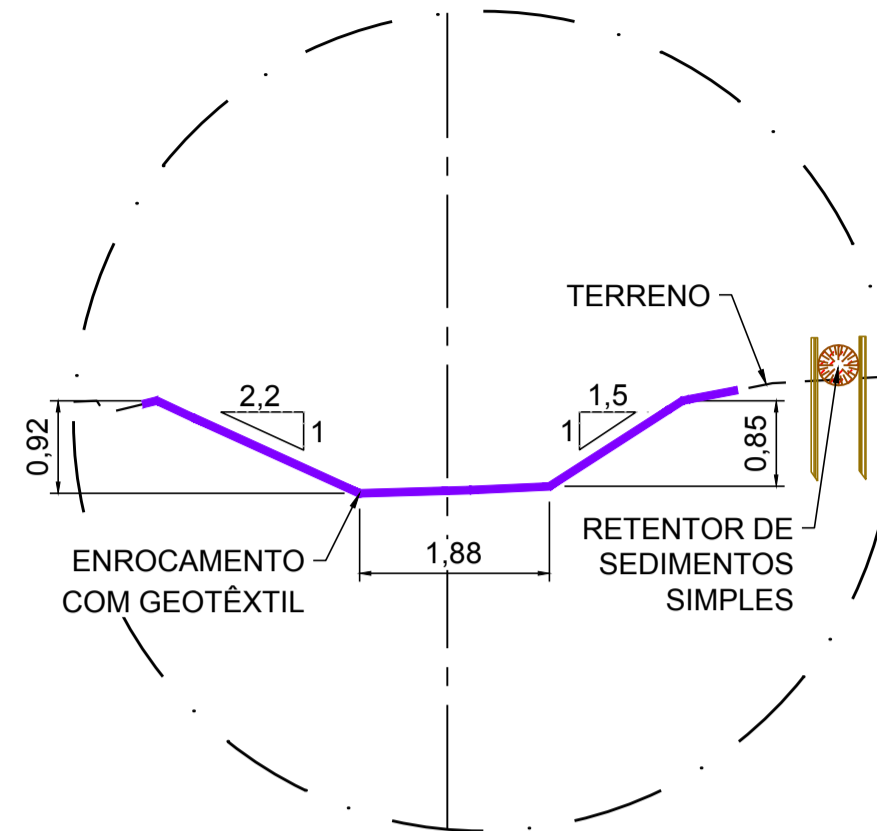


SEM ESCALA 3 DETALHE 3
736

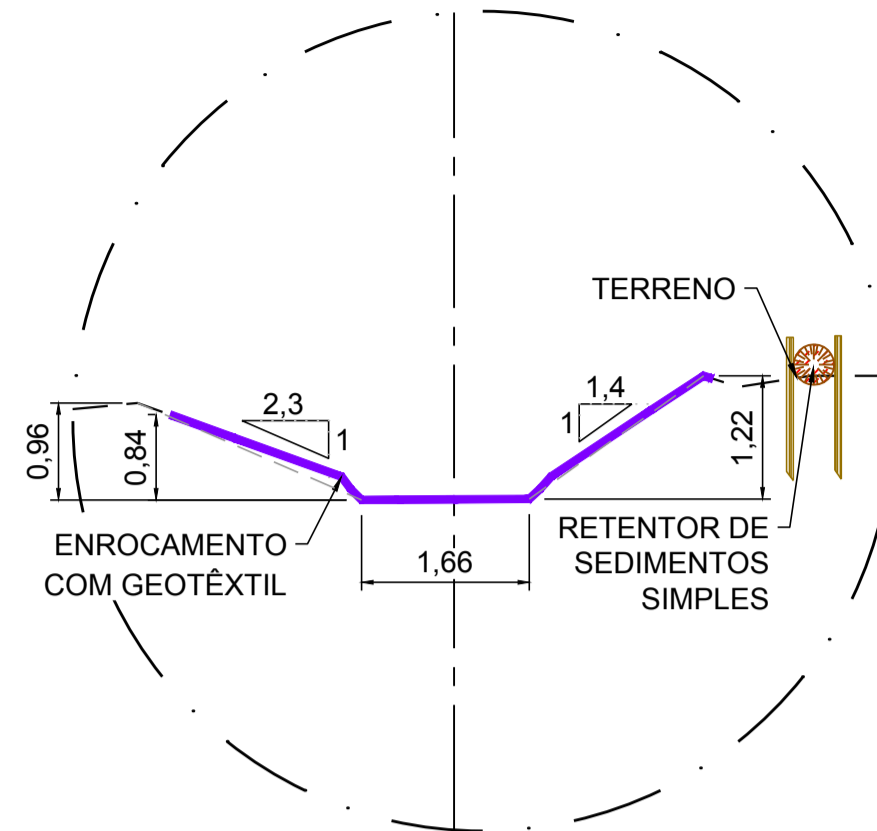


SEM ESCALA 6 DETALHE 6
736

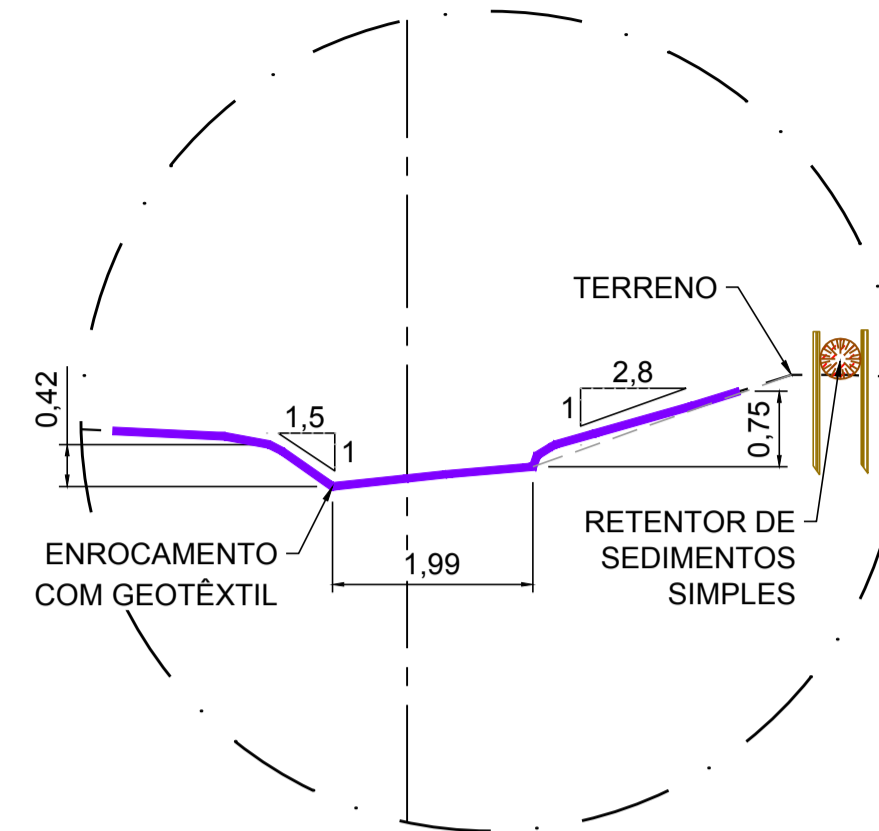


SEM ESCALA 9 DETALHE 9
736

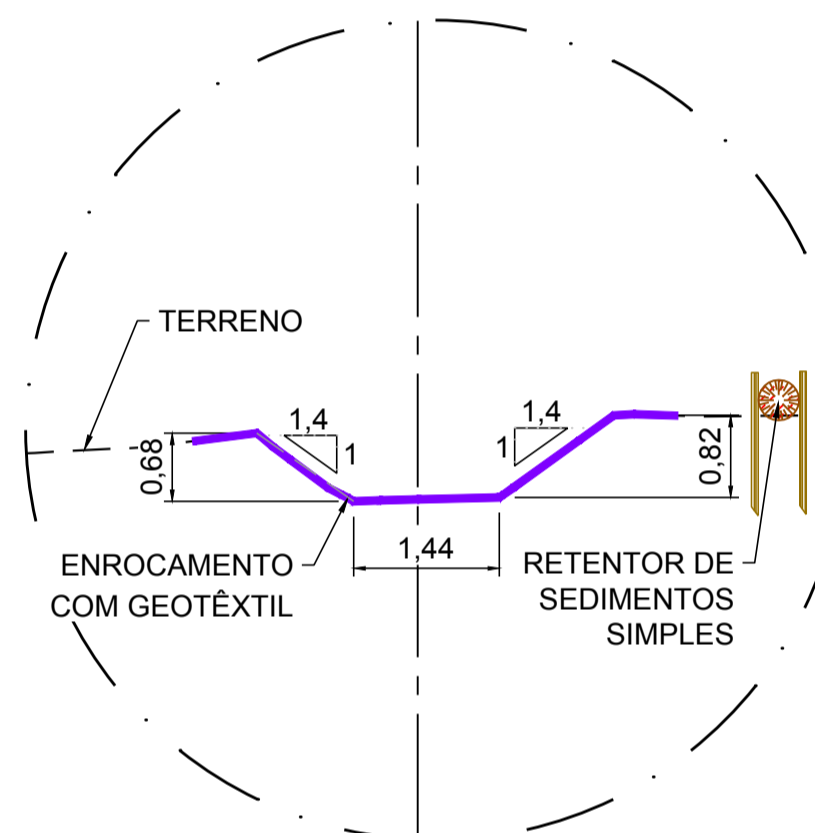


SEM ESCALA 1 DETALHE 1
736

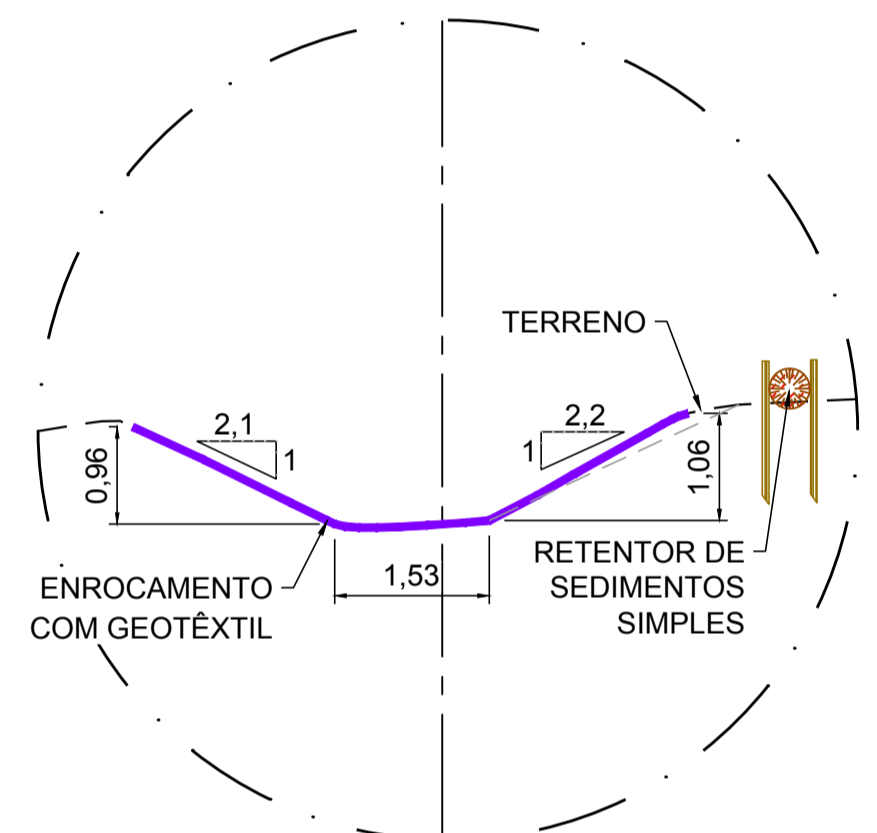


SEM ESCALA 4 DETALHE 4
736

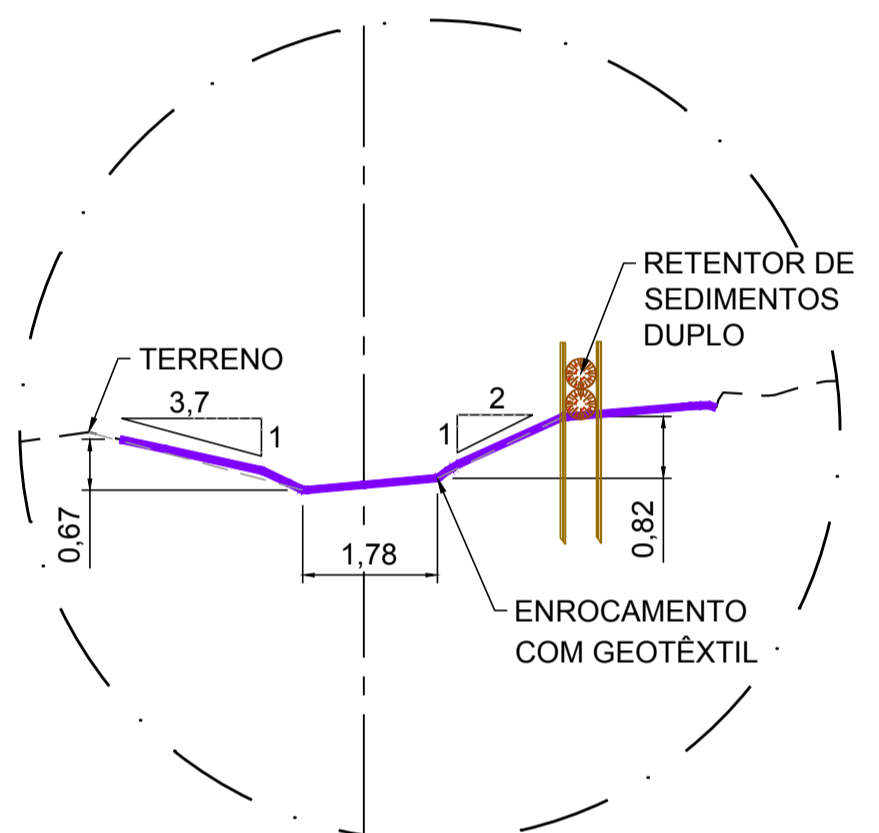


SEM ESCALA 7 DETALHE 7
736

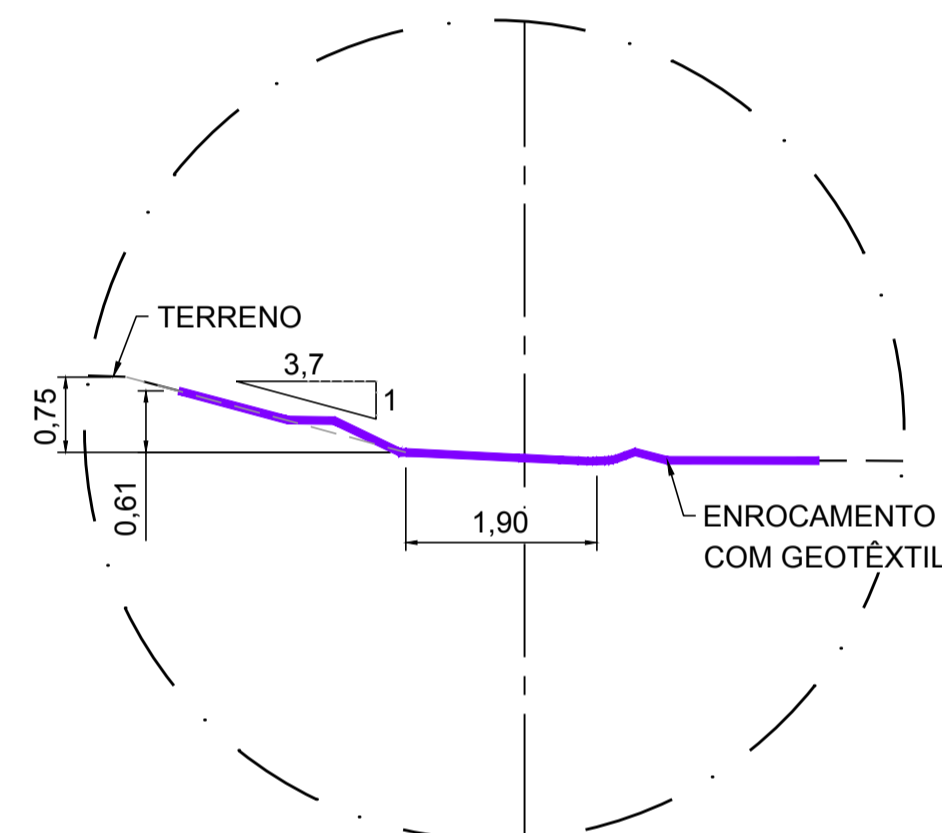


SEM ESCALA 10 DETALHE 10
736

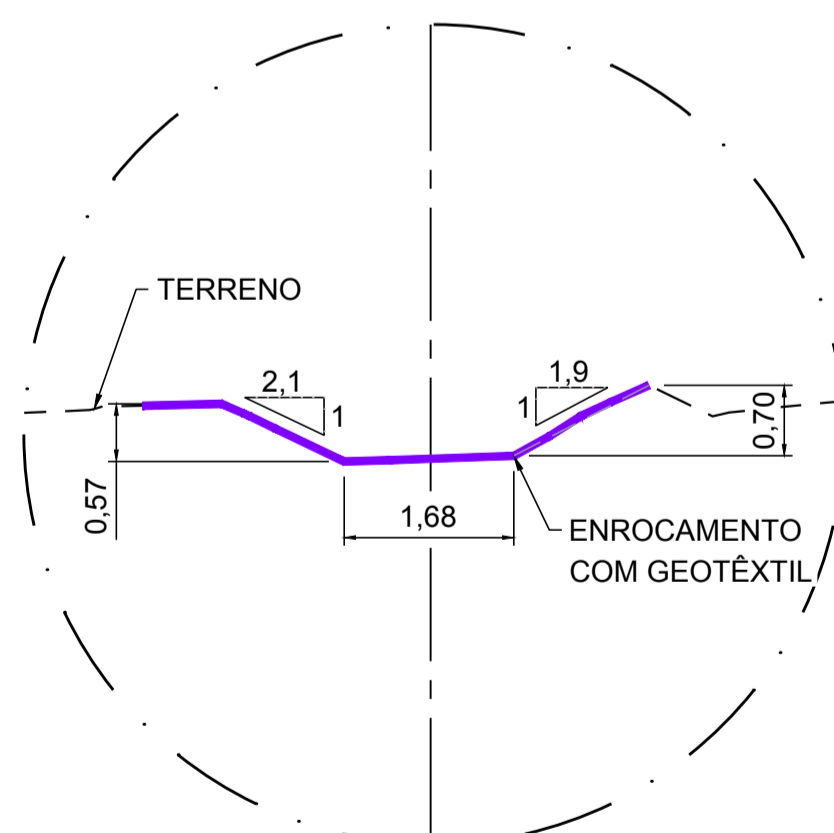

SEM ESCALA 2 DETALHE 2
736

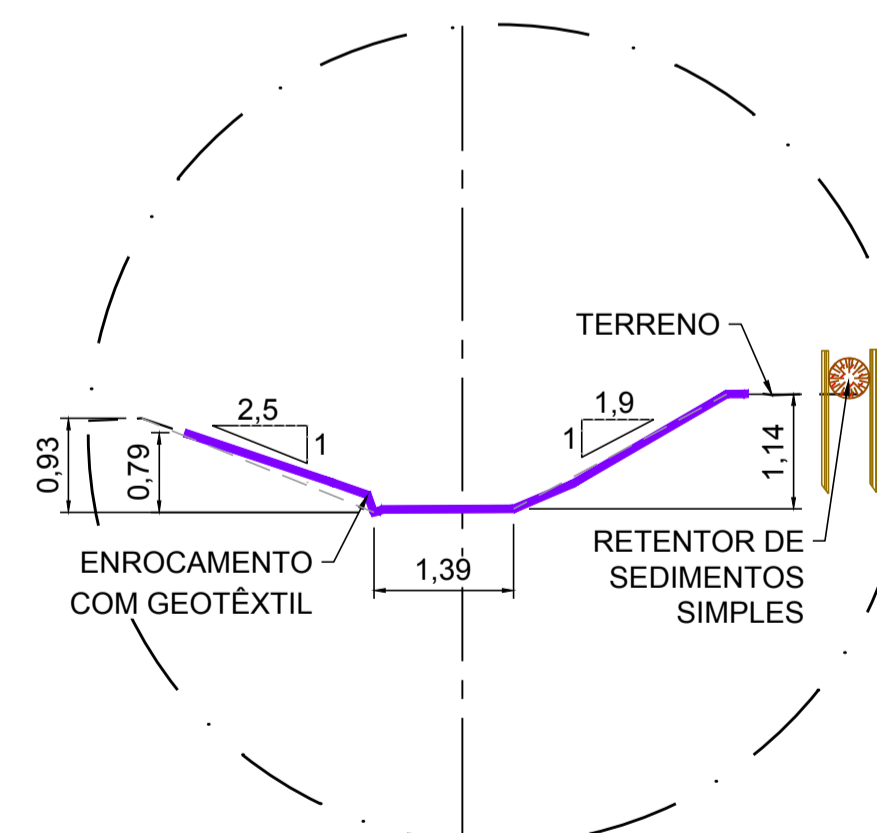

SEM ESCALA 5 DETALHE 5
736

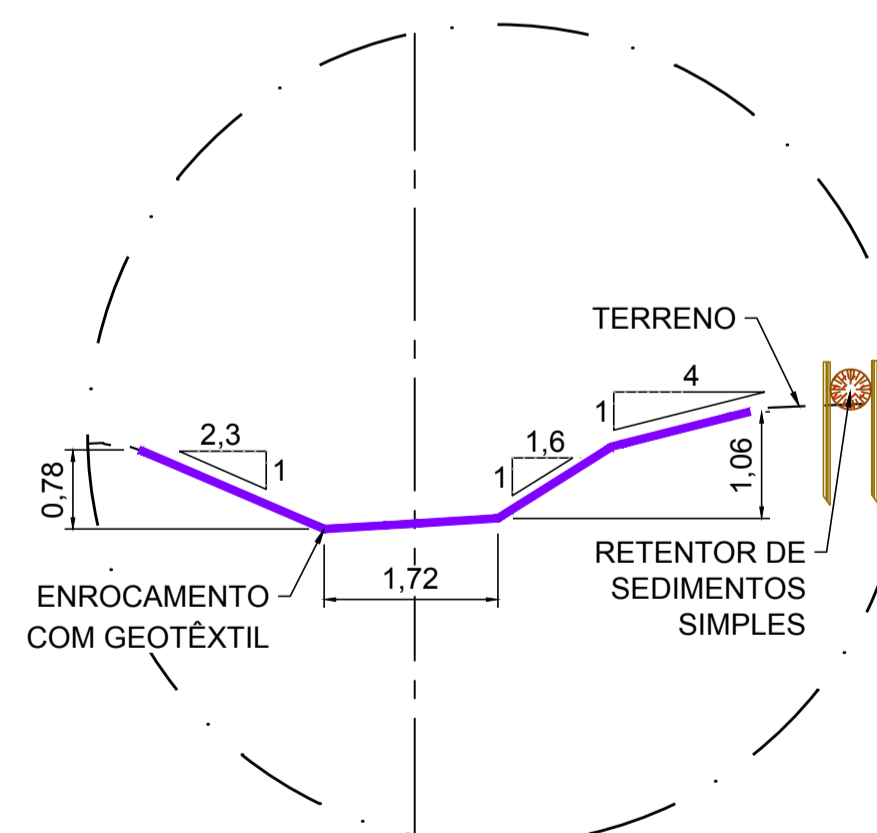

SEM ESCALA 8 DETALHE 8
736

LEGENDA:


--- TERRENO NATURAL
--- ENROCAMENTO COM GEOTÊXTIL

NOTAS

1. DIMENSÕES E ELEVACOES EM METRO, EXCETO ONDE INDICADA;
2. A(S) ESCALA(S) INDICADA(S) NESTE DESENHO REFERE(M)-SE AO FORMATO "A1".

DESENHOS DE REFERENCIA

1. LEVANTAMENTO PLANIALTIMETRICO CADASTRAL REALIZADO PELA ERG ENGENHARIA EM 18/07/2016 - G000000-K-100500;
2. PARA ARRANJO GERAL VER DESENHO G006910-C-100030;
3. PARA SECOES TRANSVERSAIS VER DESENHO G006900-C-100736.




DESENHO No.
D1-E10-587_159-515-2282_00-B

T.E. - TIPOS DE EMISSAO

A - PRELIMINAR C - P/ CONHECIMENTO E - P/ CONSTRUCAO G - CONF. CONSTRUIDO L - APROVADO
B - P/APROVACAO D - P/ COTACAO F - CONF. COMPRADO H - CANCELADO

EMISSAO

DES. PC 07/04/17
PROJ. VR 07/04/17
VERIF. MD 07/04/17
APROV. AH 07/04/17



SAMARCO MINERACAO S.A.

TITULO GERMANO - GERAL
OBRAS EXTERNAS
PROJETO DE RECUPERACAO AMBIENTAL DE TRIBUTARIOS
"AS BUILT" - TRIBUTARIO TG03
DETALHES

ESCALA INDICADA No. SAMARCO
G006900-C-100737

REVISAO 0

Nº	DESCRICAO	T.E.	DATA	DES.	VERIF.	APROV.	LIBER.
0	P/ APROVACAO - EMISSAO INICIAL	B	07/04/17	PC	MD	AH	AH