


ITEM	QUANT.	7	8	DESCRÇÃO	MATERIAL / REFERÊNCIA	PESO/Kg.
------	--------	---	---	----------	-----------------------	----------


LEGENDA:

TOPOGRAFIA PRIMITIVA


TOPOGRAFIA PÓS IMPLANTAÇÃO

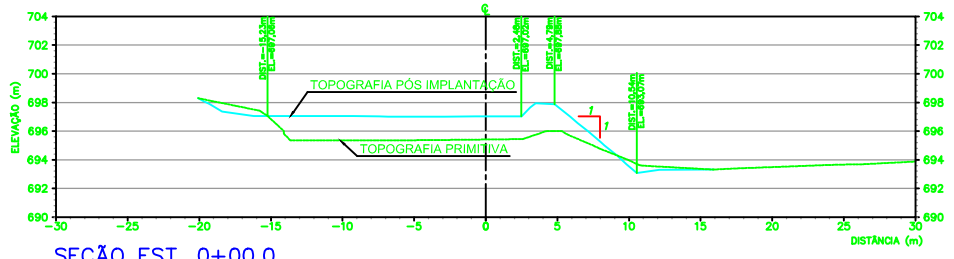


SEÇÃO EST. 0+00,0
ESC. 1:250

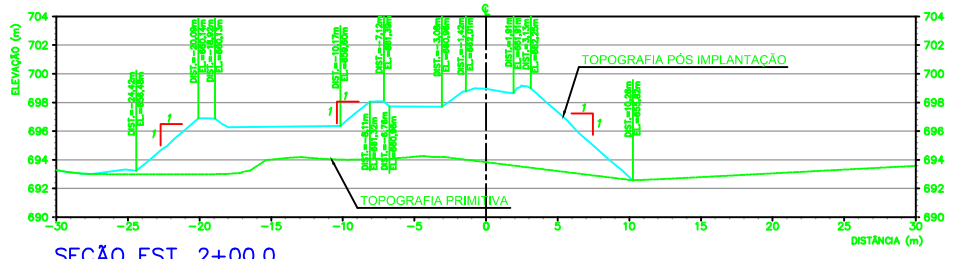


SEÇÃO EST. 2+00,0
ESC. 1:250

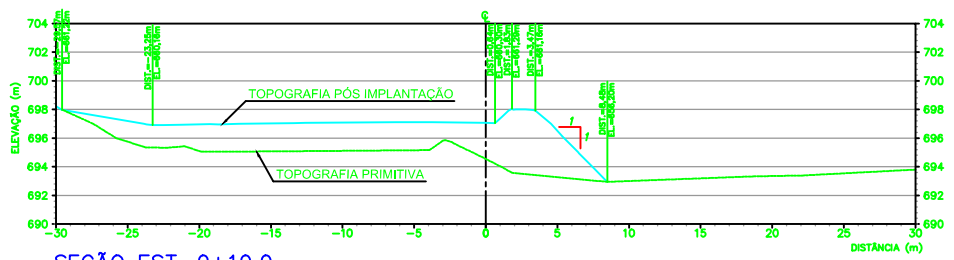


SEÇÃO EST. 0+10,0
ESC. 1:250

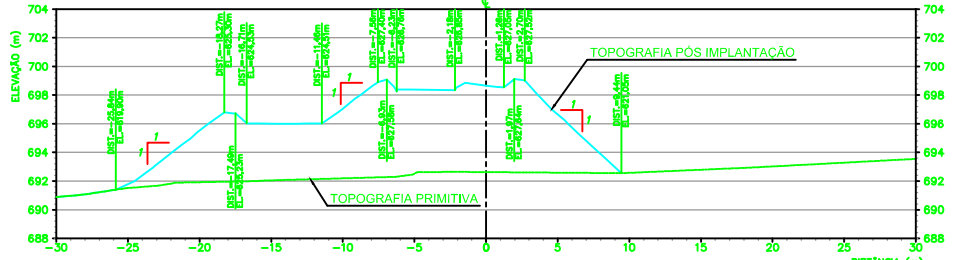


SEÇÃO EST. 2+10,0
ESC. 1:250

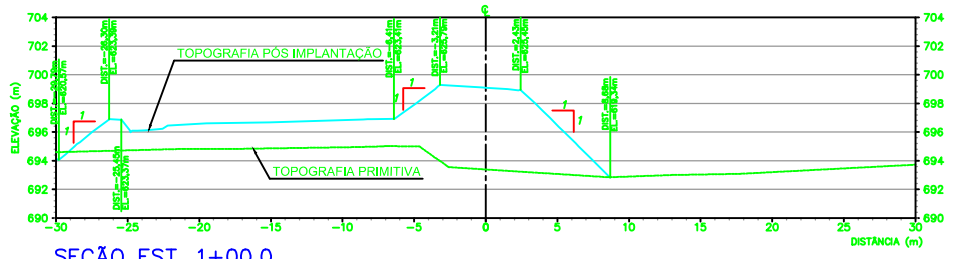


SEÇÃO EST. 1+00,0
ESC. 1:250

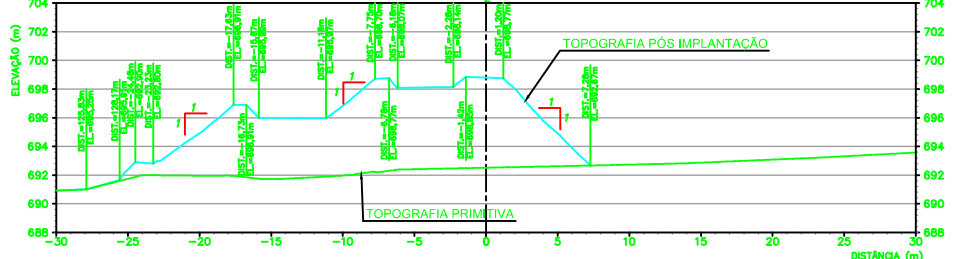

SEÇÃO EST. 3+00,0
ESC. 1:250

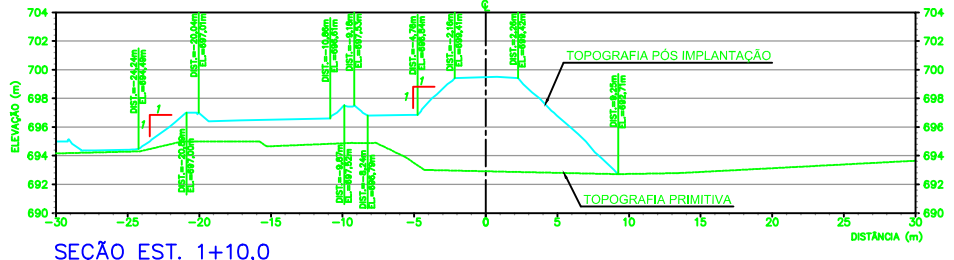

SEÇÃO EST. 1+10,0
ESC. 1:250

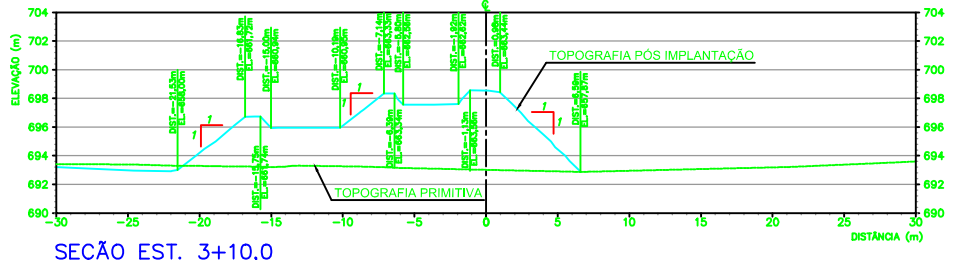

SEÇÃO EST. 3+10,0
ESC. 1:250

AS BUILT



NOTAS

- 1 - COTAS, COORDENADAS E ELEVACOES EM METRO, EXCETO ONDE INDICADO.
- 2 - SISTEMA DE COORDENADAS SIRGAS 2000.
- 3 - A ENSECADERA DE MONTANTE FOI CONSTRUIDA COM O MATERIAL BLOCO COM FINOS.
- 4 - A ENSECADERA FOI REBAIXADA ATÉ A COTA 697,00 APÓS O TÉRMINO DAS OBRAS.

DESENHOS DE REFERÊNCIA

- 1 - PARA RELATÓRIO TÉCNICO DO "AS BUILT" VER DOCUMENTO N° 6002300-G-1RT012.
- 2 - PARA BASE TOPOGRÁFICA VER DOCUMENTO N° 0002380-K-100052.
- 3 - PARA A PLANTA DA ENSECADERA DE MONTANTE VER DOCUMENTO N° 6002348-C-100001.
- 4 - PARA DEMAS SEÇÕES DE IMPLANTAÇÃO DA ENSECADERA DE MONTANTE VER DOCUMENTO N° 6002348-C-100006.



ENGENHARIA E
TECNOLOGIA AMBIENTAL LTDA.

DESENHO No.
WBH76-16-SAMC-DWG-0070

T.E. - TIPOS DE EMISSÃO

A - PRELIMINAR	C - P/ CONHECIMENTO	E - P/ CONSTRUÇÃO	G - CONF. CONSTRUÍDO	L - APROVADO
B - P/APROVAÇÃO	D - P/ COTAÇÃO	F - CONF. COMPRADO	H - CANCELADO	

EMISSION

DES. WALM	09/05/17
PROJ. WALM	09/05/17
VERIF. RS	09/05/17
APROV. SF	09/05/17

SAMARCO MINERAÇÃO S.A.

TÍTULOGERMANO - GERAL
VALE DO SANTARÉM
CONSTRUÇÃO DO DIQUE S4
SISTEMA DE DESVIO - SEÇÕES DE IMPLANTAÇÃO
ENSECADERA DE MONTANTE - FOLHA 01/02 - AS BUILT

ESCALA 1:250

No. SAMARCO 6002348-C-100005

REVISÃO 2

Nº	DESCRIÇÃO	T.E.	DATA	DES.	VERIF.	APROV.	LIBER.
2	APROVADO	G	09/05/17	WALM	RS	SF	JCV
1	ATENDIMENTO A COMENTÁRIOS	B	06/05/17	WALM	RS	SF	JCV
0	EMISSION INICIAL	B	16/04/17	WALM	RS	SF	SF

