


LEGENDA:

- BLOCOS LIMPOS D50 - 1,20m
- BLOCO COM FINOS


QUANTITATIVO		
MATERIAL / SERVIÇO	QUANTIDADE	UNID.
BLOCO COM FINOS	8.605,00	m³

PONTOS NOTÁVEIS			
PONTO	LESTE	NORTE	ELEVAÇÃO
1	665.960,33	7.761.049,52	689,50
2	665.958,19	7.761.055,30	689,62
3	665.952,92	7.761.074,82	690,03
4	665.948,51	7.761.091,07	690,36
5	665.951,21	7.761.102,83	690,57
6	665.966,10	7.761.106,10	690,54
7	665.972,07	7.761.108,78	690,55
8	665.971,76	7.761.115,39	690,68
9	665.982,28	7.761.124,51	690,78
10	666.002,00	7.761.125,32	690,67
11	666.015,61	7.761.121,47	690,52
12	666.013,40	7.761.108,58	690,29
13	666.005,79	7.761.098,69	690,15
14	666.008,57	7.761.078,67	689,75
15	666.008,57	7.761.068,99	689,56
16	666.008,94	7.761.065,72	689,50
17	666.003,09	7.761.063,77	689,50
18	665.988,86	7.761.059,01	689,50
19	665.980,62	7.761.056,25	689,50
20	665.967,05	7.761.051,71	689,50


AS BUILT

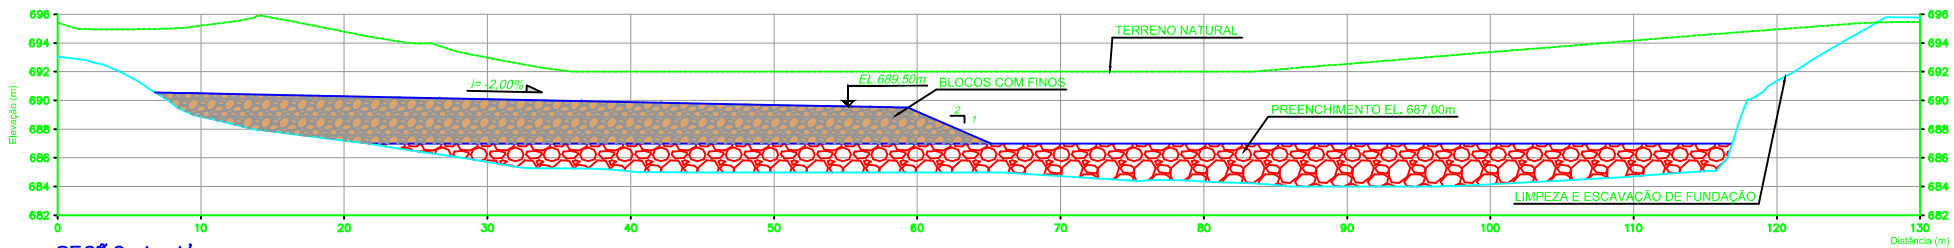

SEÇÃO A-A'

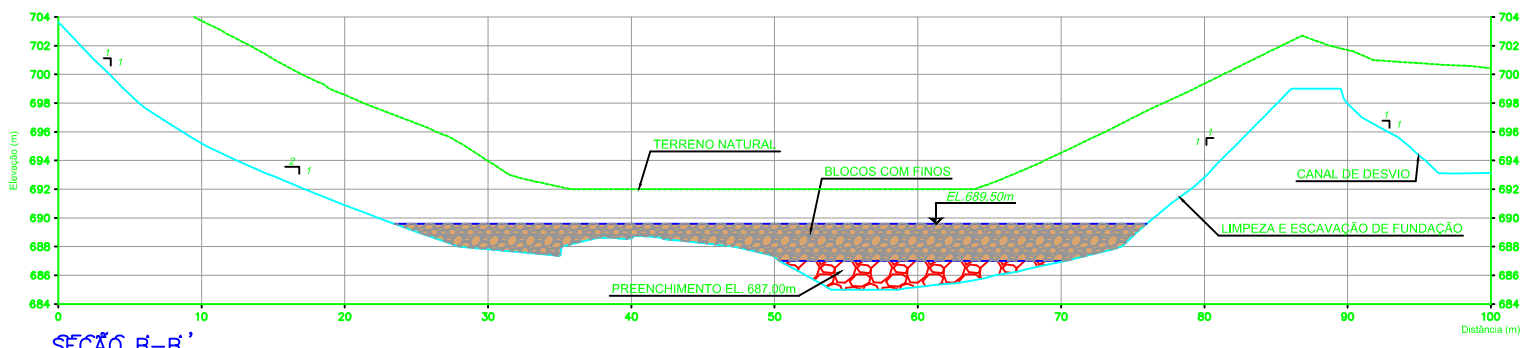

SEÇÃO B-B'

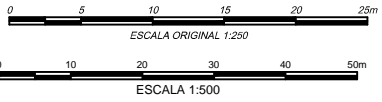

NOTAS

- 1 - COTAS, COORDENADAS E ELEVAÇÕES EM METRO, EXCETO ONDE INDICADO.
- 2 - SISTEMA DE COORDENADAS SIRGAS 2000.

DESENHOS DE REFERÊNCIA

- 1 - PARA RELATÓRIO TÉCNICO DO "AS BUILT" VER DOCUMENTO N° 0002300-G-1R1012.
- 2 - PARA BASE TOPOGRÁFICA VER DOCUMENTO N° 0002380-K-100052.
- 3 - PARA PLANTA DO SISTEMA DE DESVIO VER DOCUMENTO N° 0002348-C-100001.
- 4 - PARA PLANTA DE LIMPEZA E ESCAVAÇÃO DA FUNDAÇÃO VER DOCUMENTO N° 0002348-C-100008.
- 5 - PARA TRATAMENTO DE FUNDAÇÃO VER DOCUMENTO N° 0002348-C-100013.



ENGENHARIA E
TECNOLOGIA AMBIENTAL LTDA.

DESENHO No.
WBH76-16-SAMC-DWG-0079

T.E. - TIPOS DE EMISSÃO

- A - PRELIMINAR C - P/ CONHECIMENTO E - P/ CONSTRUÇÃO G - CONF. CONSTRUÍDO L - APROVADO
- B - P/APROVAÇÃO D - P/ COTAÇÃO F - CONF. COMPRADO H - CANCELADO

EMISSION

DES. WALM	09/05/16
PROJ. WALM	09/05/16
VERIF. RS	09/05/16
APROV. SP	09/05/16

SARCO SARCO MINERAÇÃO S.A.	
TÍTULO GERMANO - GERAL VALE DO SANTARÉM CONSTRUÇÃO DO DIQUE S4 ATERRO DE REGULARIZAÇÃO EM BLOCO COM FINOS - EL.690,00m PLANTA E SEÇÕES TÍPICAS - AS BUILT	
ESCALA INDICADA	No. SARCO G002348-C-100014
REVISÃO 2	

REVISÃO		T.E.		DATA		DES.		VERIF.		APROV.		LIBER.	
2	APROVADO	G	09/05/16	WALM	RS	RS	SF						
1	ATENDIMENTO A COMENTÁRIOS	B	06/05/17	WALM	RS	SF	SF						
0	EMISSION INICIAL	B	16/04/17	WALM	RS	SF	SF						
N°		DESCRIÇÃO		T.E.		DATA		DES.		VERIF.		APROV.	