



SEÇÃO EST. 5+10,0
ESC. 1:250

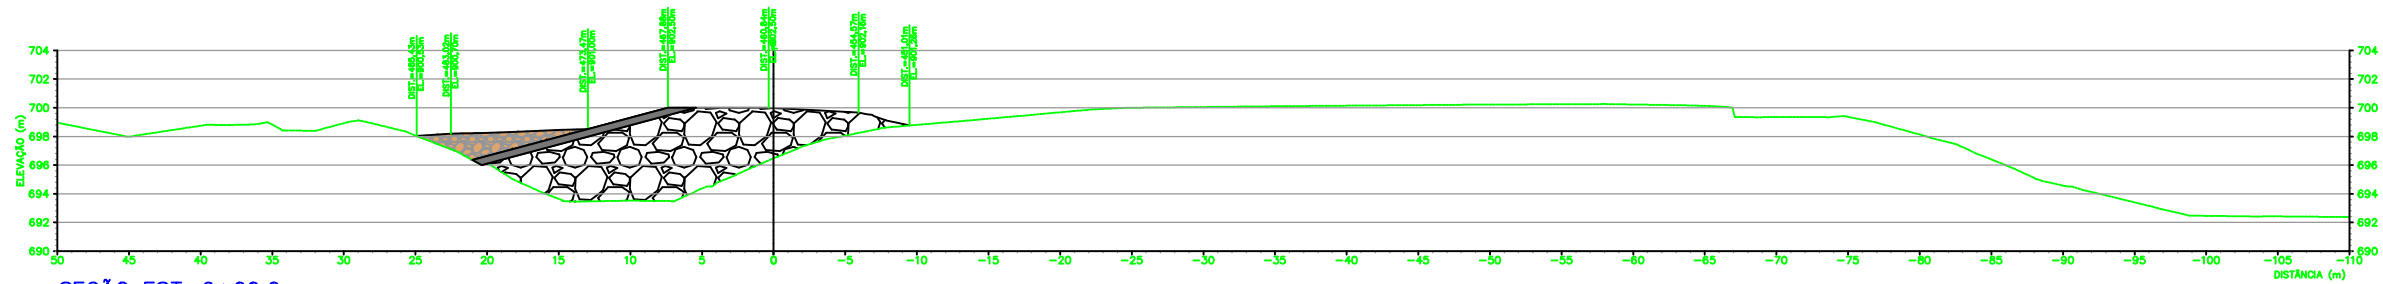

SEÇÃO EST. 6+00,0
ESC. 1:250

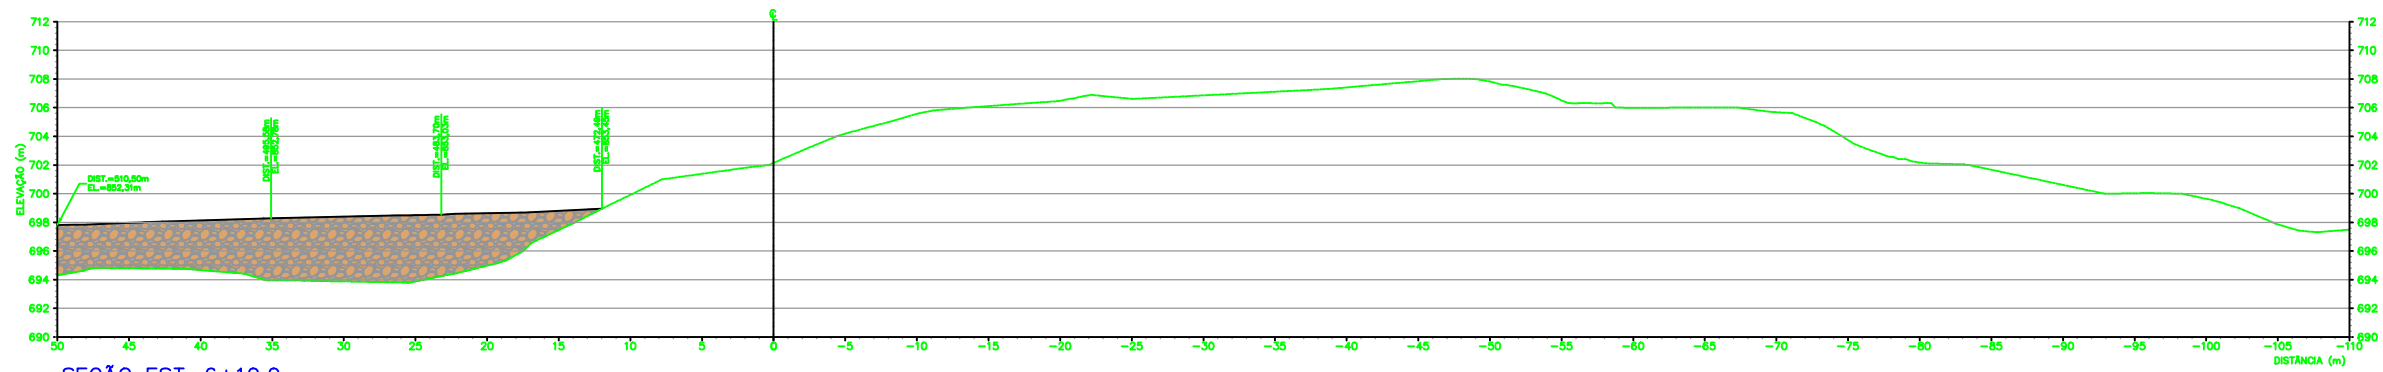

SEÇÃO EST. 6+10,0
ESC. 1:250

LEGENDA:

- BLOCO MÉTRICO
- BLOCO COM FINOS
- CONCRETO

AS BUILT

0 5 10 15 20 25m
ESCALA ORIGINAL 1:250

NOTAS

- 1 - COTAS, COORDENADAS E ELEVACOES EM METRO, EXCETO ONDE INDICADO.
- 2 - SISTEMA DE COORDENADAS SIRGAS 2000.
- 3 - NA BACIA DE DISSIPACAO OS TALUDES DE FECHAMENTO DAS OMBREIRAS E FUNDO DO TALVEQUE FORAM ELEVADOS EM 1,00m DE FORMA A ATENDER A CONDIÇÃO DE ESCOAMENTO, DEVIDO A PRESEÇA DE AFLORAMENTO ROCHOSO NO FUNDO DA BACIA.
- 4 - A ENSECADERA DE JUSANTE FOI REBAIXADA ATÉ A EL. 692,00m.
- 5 - A ENSECADERA DE MONTANTE FOI REBAIXADA ATÉ A EL. 697,00m DE FORMA A OPERACIONALIZAR O DIQUE S4.
- 6 - O CANAL DE DESVIO FOI PREENCHIDO COM "BLOCO COM FINOS" NA REGIÃO FORMADA ENTRE O SEU EMBOQUE E O TALUDE DE MONTANTE DO DIQUE S4.
- 7 - A REGIÃO DA OMBREIRA DIREITA A MONTANTE DO DIQUE S4 FOI PREENCHIDA COM "BLOCO COM FINOS" DE FORMA A AUMENTAR O CAMINHO DE PERCOLACÃO ENTRE O RESERVATÓRIO E O CANAL DE DESVIO.

DESENHOS DE REFERÊNCIA

- 1 - PARA RELATÓRIO TÉCNICO VER DOCUMENTO N° 0002300-G-1RT012.
- 2 - PARA BASE TOPOGRÁFICA DO PROJETO VER DOCUMENTO N° 0002380-K-100052.
- 3 - PARA LIMPEZA DE FUNDAÇÃO VER DOCUMENTO N° 0002348-C-100008.
- 4 - PARA SEÇÕES DE IMPLANTACÃO DE LIMPEZA DE FUNDAÇÃO CONSULTAR DOCUMENTOS N° 0002348-C-100009 A 0002348-C-100012.
- 5 - PARA TRATAMENTO DE FUNDAÇÃO VER DOCUMENTO N° 0002348-C-100013.
- 6 - PARA ATERRO DE REGULARIZACÃO VER DOCUMENTO N° 0002348-C-100014.
- 7 - PARA DRENAGEM INTERNA VER DOCUMENTO N° 0002348-C-100015.
- 8 - PARA LOCAÇÃO DAS SEÇÕES DE TERRAPLENAGEM VER DOCUMENTO N° 0002348-C-100016.
- 9 - PARA DEMAIS SEÇÕES DE IMPLANTACÃO VER DOCUMENTOS N° 0002348-C-100017 A 0002348-C-100019.



ENGENHARIA E
TECNOLOGIA AMBIENTAL LTDA.

DESENHO No.
WBH76-16-SAMC-DWG-0085

T.E. - TIPOS DE EMISSÃO

- A - PRELIMINAR C - P/ CONHECIMENTO E - P/ CONSTRUÇÃO G - CONF. CONSTRUÍDO L - APROVADO
B - P/APROVAÇÃO D - P/ COTAÇÃO F - CONF. COMPRADO H - CANCELADO

EMISSÃO

DES. WALM
11/05/17

PROJ. WALM
11/05/17

VERIF. RS
11/05/17

APROV. gr
11/05/17

SAMARCO **SAMARCO MINERAÇÃO S.A.**
TÍTULO GERMANO - GERAL
VALE DO SANTARÉM
CONSTRUÇÃO DO DIQUE S4
DIQUE S4 - TERRAPLENAGEM - SEÇÕES DE IMPLANTACÃO 4/4
AS BUILT

ESCALA
1:250

No. SAMARCO
G002348-C-100020

REVISÃO
2

REVISÃO	Nº	DESCRIÇÃO	T.E.	DATA	DES.	VERIF.	APROV.	LIBER.
2		APROVADO	G	11/05/17	WALM	RS	SF	JCV
1		ATENDIMENTO A COMENTÁRIOS	B	06/05/17	WALM	RS	SF	JCV
0		EMISSÃO INICIAL	B	28/04/17	WALM	RS	SF	JCV