



PLANTA
ESC. 1:500

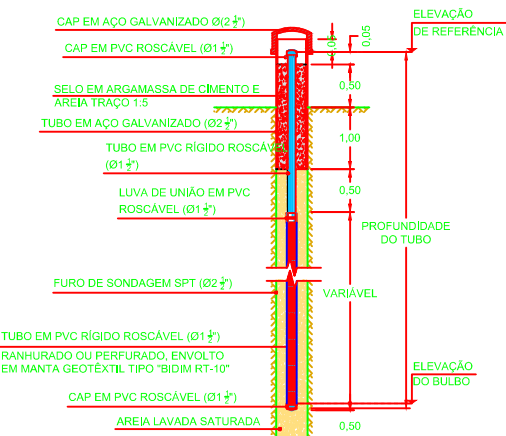


DETALHE TÍPICO – INDICADOR DE NÍVEL D'ÁGUA
SEM ESCALA

IDENTIFICAÇÃO SAMARCO	COORDENADAS DE IMPLANTAÇÃO			COTA DE TOPO DO INSTRUMENTO	COTA DE BASE DO INSTRUMENTO	COTA DE FUNDO DO INSTRUMENTO	PROF. (m)
	E(m)	N(m)	Z(m)				
23LI300	665.907,68	7.761.062,32	701,95	702,76	702,13	687,10	15,35
23LI301	665.920,89	7.761.023,72	709,00	709,92	709,13	687,00	22,50
23LI302	666.048,86	7.761.049,69	708,68	709,50	708,80	688,08	21,10
23LI303	666.052,26	7.761.099,46	720,69	721,54	720,81	687,04	34,15

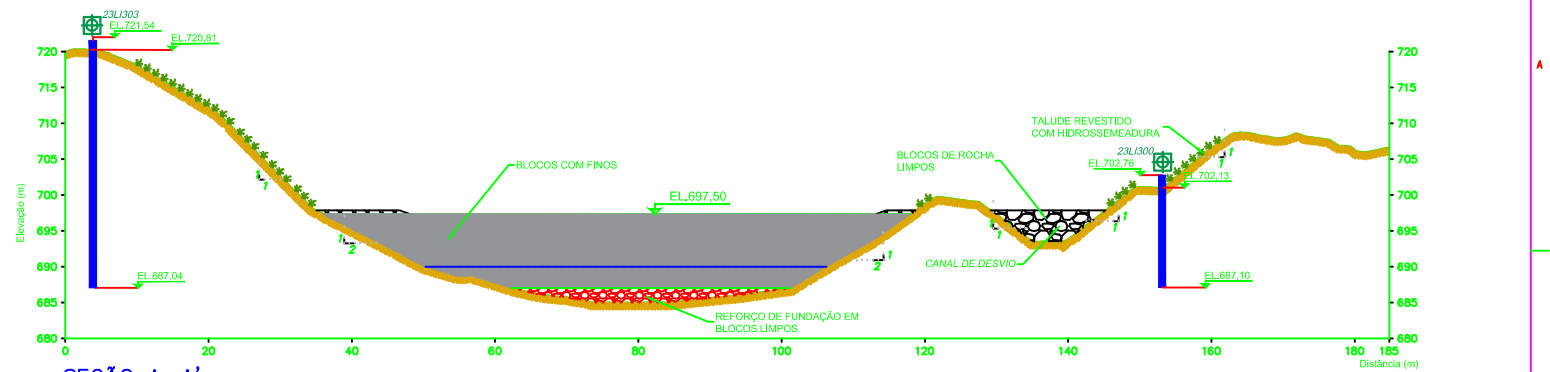

SEÇÃO A-A'
ESC. 1:500

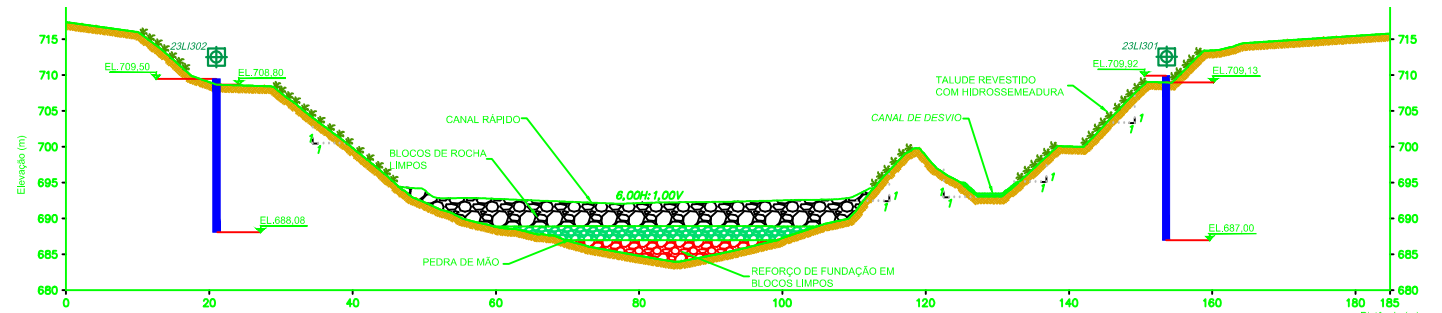

SEÇÃO B-B'
ESC. 1:500

AS BUILT



NOTAS

- 1 - COTAS, COORDENADAS E ELEVACÕES EM METRO, EXCETO ONDE INDICADO.
- 2 - SISTEMA DE COORDENADAS SIRGAS 2000.

DESENHOS DE REFERÊNCIA

- 1 - PARA RELATÓRIO TÉCNICO VER DOCUMENTO Nº G002300-G-1R0102.
- 2 - PARA BASE TOPOGRÁFICA DO PROJETO VER DOCUMENTO Nº G002380-K-100052.
- 3 - PARA LIMPEZA DE FUNDAÇÃO VER DOCUMENTO Nº G002348-C-100008.
- 4 - PARA SEÇÕES DE IMPLANTAÇÃO DE LIMPEZA DE FUNDAÇÃO CONSULTAR DOCUMENTOS Nº G002348-C-100009 A G002348-C-100012.
- 5 - PARA TRATAMENTO DE FUNDAÇÃO VER DOCUMENTO Nº G002348-C-100013.
- 6 - PARA ATERRO DE REGULARIZAÇÃO VER DOCUMENTO Nº G002348-C-100014.
- 7 - PARA ARRANJO GERAL DO DIQUE S4 VER DOCUMENTO Nº G002348-C-100016.
- 8 - PARA SEÇÕES DE IMPLANTAÇÃO VER DOCUMENTOS Nº G002348-C-100017 A G002348-C-100020.



ENGENHARIA E
TECNOLOGIA AMBIENTAL LTDA.

DESENHO No.
WBH76-16-SAMC-DWG-0091

T.E. - TIPOS DE EMISSÃO

A - PRELIMINAR C - P/ CONHECIMENTO E - P/ CONSTRUÇÃO G - CONF. CONSTRUÍDO L - APROVADO
B - P/APROVAÇÃO D - P/ COTAÇÃO F - CONF. COMPRADO H - CANCELADO

EMISSÃO

DES. WALM 12/05/17

PROJ. WALM 12/05/17

VERIF. RS 12/05/17

APROV. SP 12/05/17

SAMARCO SAMARCO MINERAÇÃO S.A.
TÍTULO GERMANO - GERAL
VALE DO SANTAREM
CONSTRUÇÃO DO DIQUE S4
INSTRUMENTAÇÃO - PLANTA E SEÇÕES
AS BUILT

ESCALA
1:500

No. SAMARCO
G002374-0-100013

REVISÃO
2

Nº	DESCRIÇÃO	T.E.	DATA	DES.	VERIF.	APROV.	LIBER.
2	APROVADO	G	12/05/17	WALM	RS	SF	JCV
1	ATENDIMENTO A COMENTÁRIOS	B	11/05/17	WALM	RS	SF	JCV
0	EMISSÃO INICIAL	B	08/05/17	WALM	RS	SF	JCV