



PLANTA
ESC.1: 400

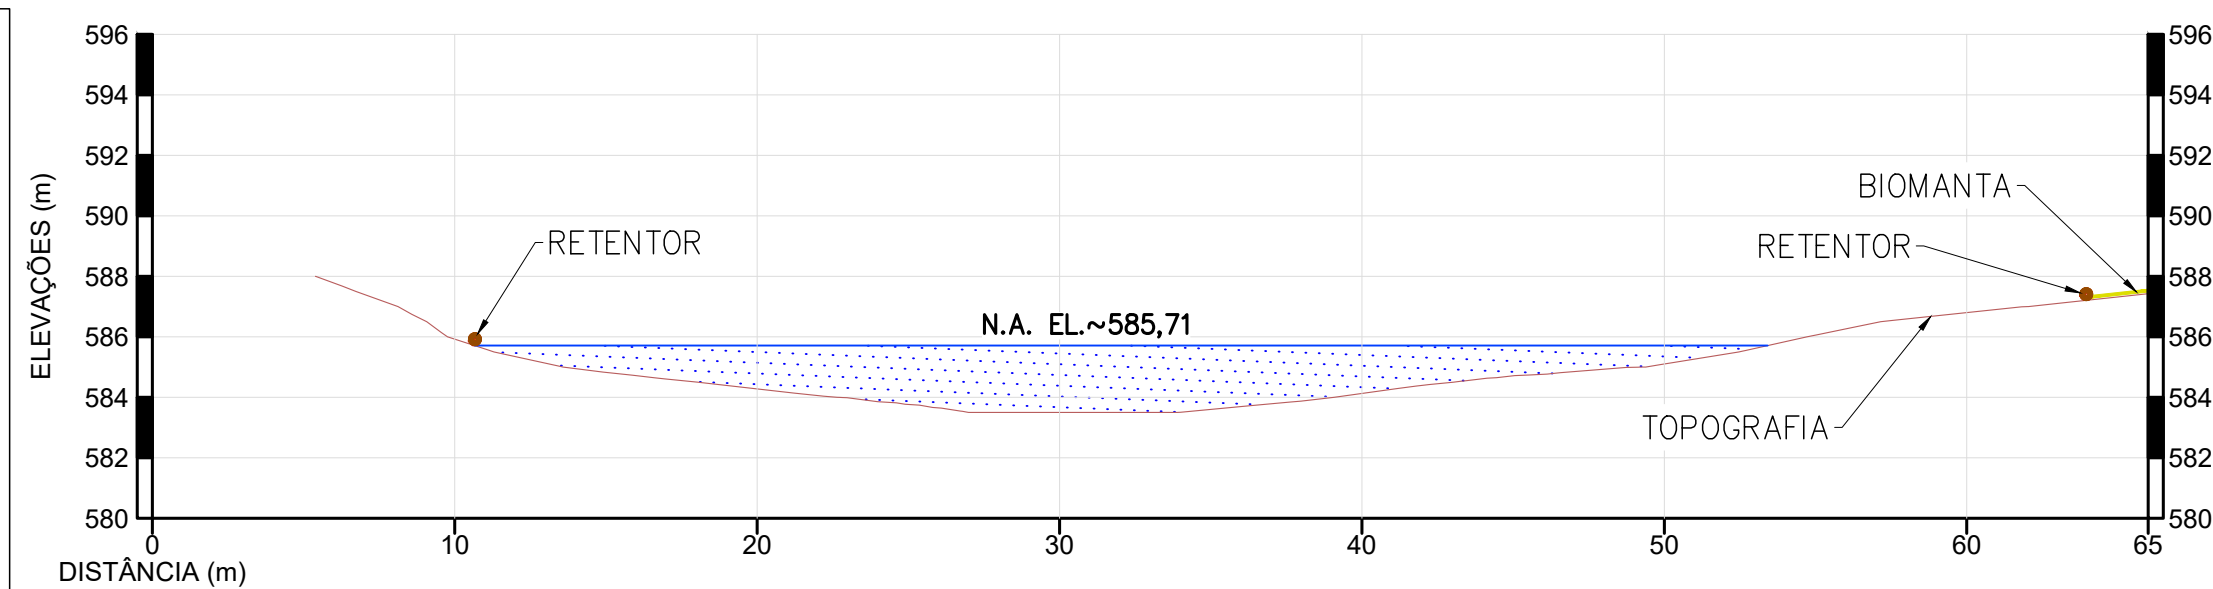

SEÇÃO A-A' – LAGOA 646(2)
ESC.1: 250

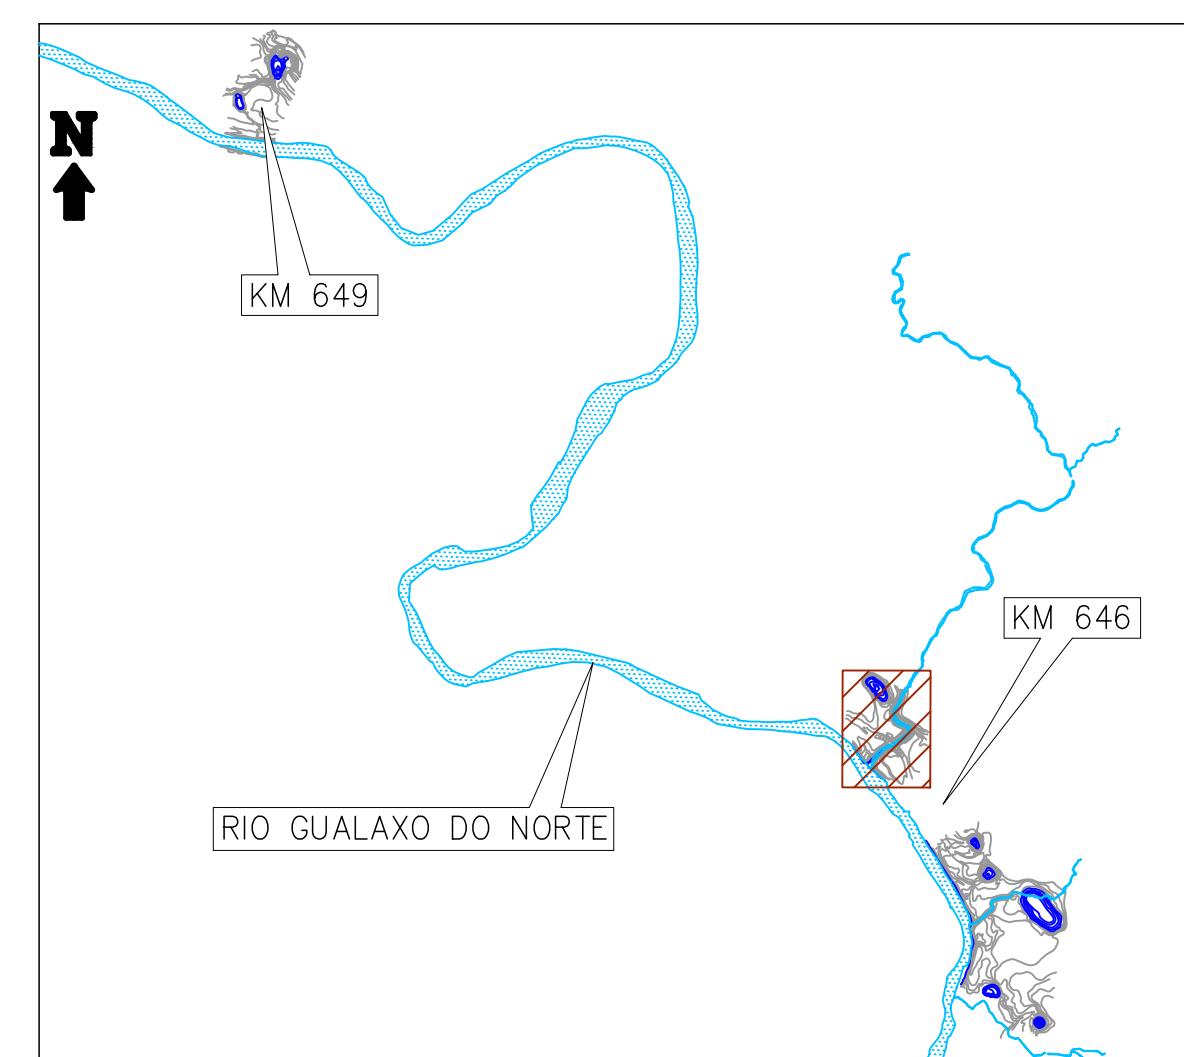

MAPA CHAVE
SEM ESCALA


LEGENDA:



CURVAS DE NÍVEL – TOPOGRAFIA



CURVAS DE NÍVEL – BATIMETRIA

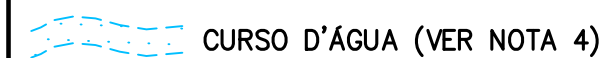

CURSO D'ÁGUA (VER NOTA 4)




LAGOA



- N.A. - SECÃO



TOPOGRAFIA – SEÇÃO

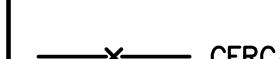


• CERC




- ACCESSO (VER. NOTA 5)




 

BIOMANTA – PLANTA

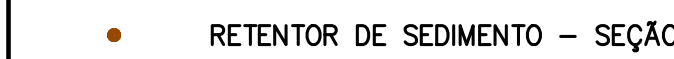

RETENTOR DE SEDIMENTO – SEÇÃO



- BIOMANTA – SEÇÃO

DESENHOS COMPLEMENTARES:

1. D1-001_22567567 ARRANJO GERAL - PLANTA
2. D1-003_22567567 KM646 - FL. 2/2 - PLANTA E SEÇÕES
4. D1-004_22567567 KM649 - PLANTA E SEÇÕES
5. D1-005_22567567 KM649 E KM646 - BIOENGENHARIA - DETALHES



ESCALA ORIGINAL 1:250



ESCALA ORIGINAL 1:400



PROJETO	FUNDAÇÃO RENOVA
---------	-----------------

SE

LAGOAS GUALAXO
MARIANA
KM 646 E 649 - AS BUILT
KM 646 - FL. 1/2
PLANTA E SEÇÃO

ESCALA	N° CONTRATADA
INDICADA	D1-002_22567567

Nº FUNDAÇÃO RENOVA	N-NN-NN-NN-L-NNNNNN
--------------------	---------------------

REVISÃO
00