




PLANTA
ESC:1:400

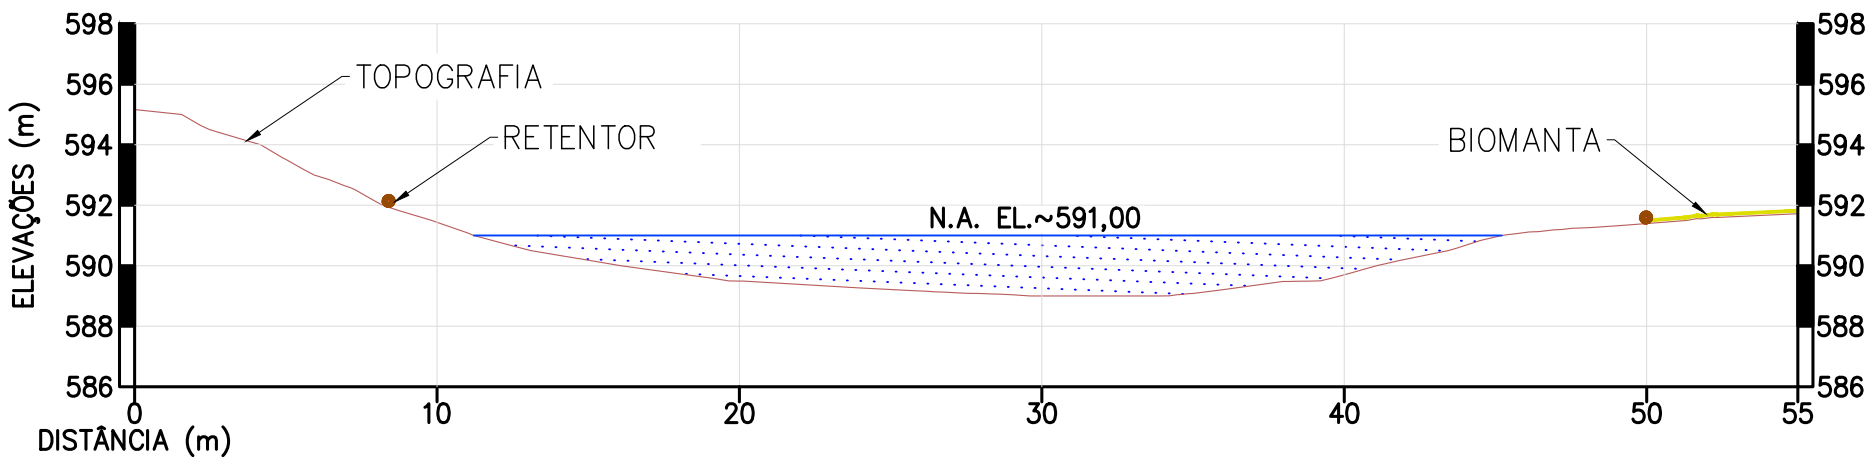

SEÇÃO A-A' - LAGOA 649(7)
ESC:1:250

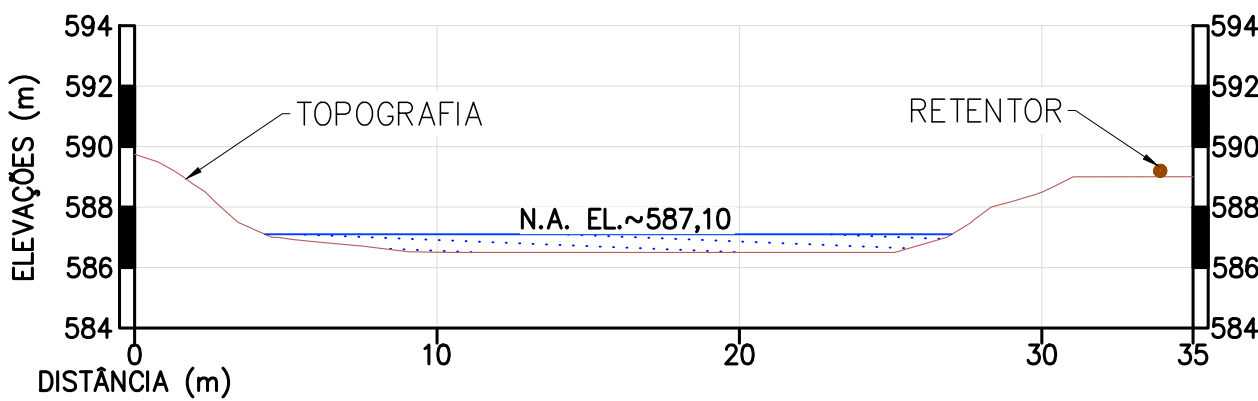

SEÇÃO B-B' - LAGOA 649(6)
ESC:1:250

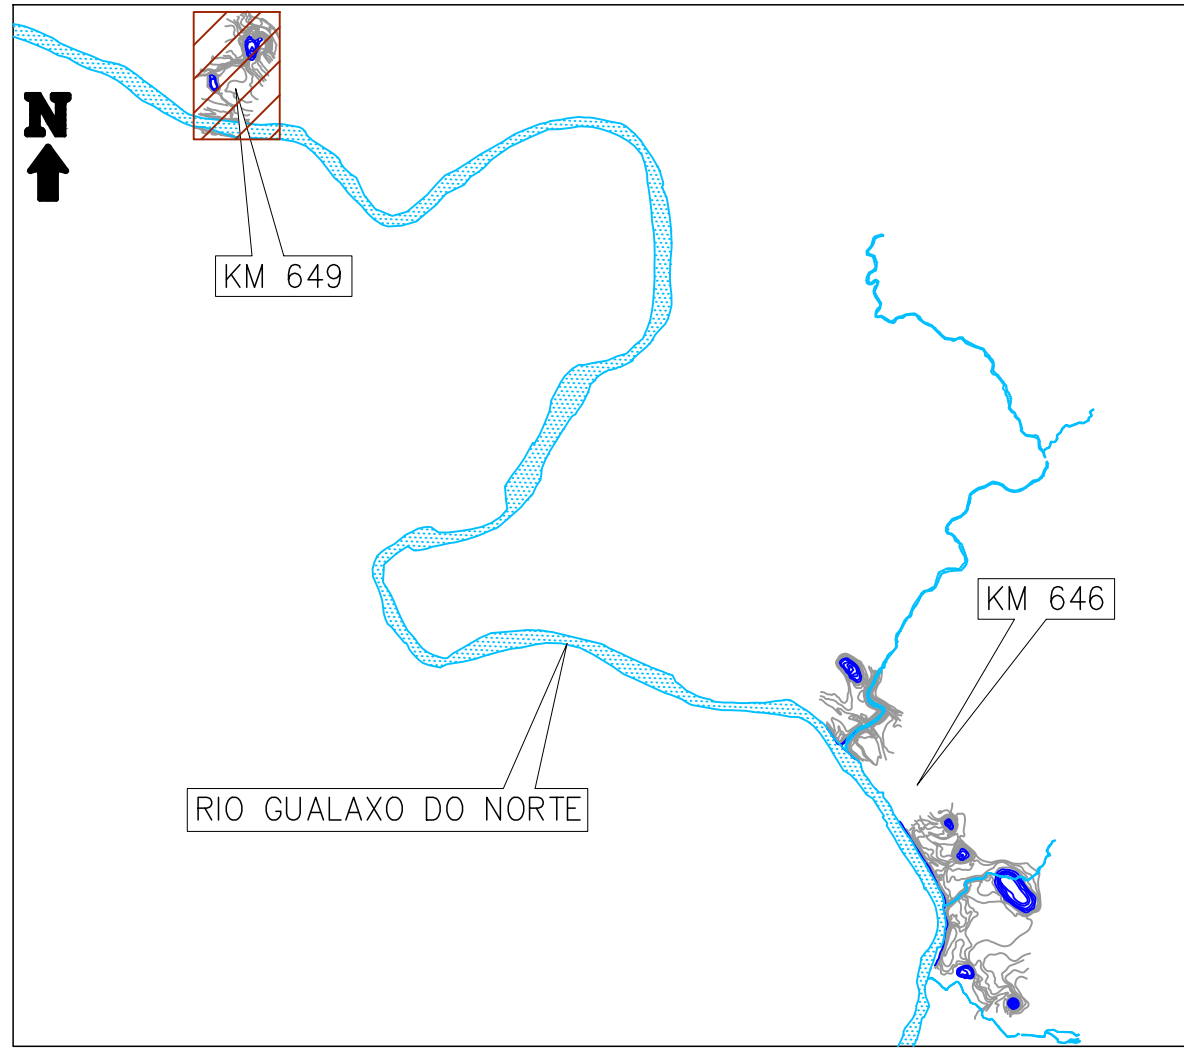


MAPA CHAVE
SEM ESCALA

LEGENDA:

- CURVAS DE NÍVEL - TOPOGRAFIA
- CURVAS DE NÍVEL - BATIMETRIA
- CURSO D'ÁGUA (VER NOTA 4)
- LAGOA
- N.A. - SEÇÃO
- TOPOGRAFIA - SEÇÃO
- CERCA
- CERCA ARRANCADA
- ACESSO (VER NOTA 5)
- SENTIDO DO FLUXO
- RETENTOR DE SEDIMENTO - PLANTA
- BIOMANTA - PLANTA
- RETENTOR DE SEDIMENTO - SEÇÃO
- BIOMANTA - SEÇÃO

DESENHOS COMPLEMENTARES:

- D1-001_22567567 ARRANJO GERAL - PLANTA
- D1-002_22567567 KM646 - FL. 1/2 - PLANTA E SEÇÃO
- D1-003_22567567 KM646 - FL. 2/2 - PLANTA E SEÇÕES
- D1-005_22567567 KM649 E KM646 - BIOENGENHARIA - DETALHES

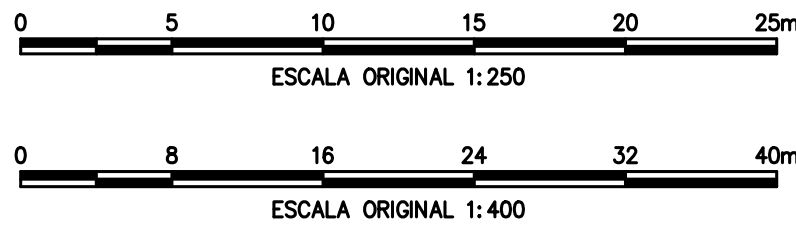

NOTAS		DOCUMENTOS DE REFERÊNCIA										FUNDAÇÃO RENOVA				wsp			
1. TODAS AS DIMENSÕES E ELEVAÇÕES ESTÃO EM METRO, EXCETO ONDE INDICADO; 2. SISTEMA DE COORDENADAS UTM EM SIRGAS 2000, FUSO 23S; 3. ALTITUDE ORTOMÉTRICA, GEÓID POR MAPGEO 2015; 4. A HIDROGRAFIA FOI RETIRADA DO PROJETO EXECUTIVO, VER DES: D1-001_199-535-2577_01; 5. ACESSOS EXISTENTES TRAÇADOS SOBRE ORTOFOTO NO PIX4D.		1. LEVANTAMENTO TOPOGRÁFICO E BATIMETRIA FORNECIDOS PELA FUNDAÇÃO RENOVA EM NOVEMBRO DE 2023, ARQUIVO: HGT-LAGOAS-GUALAXO-PRE-C.dwg										PROJETO				FUNDAÇÃO RENOVA			
												LAGOAS GUALAXO				SE			
												MARIANA							
												KM 646 E 649 - AS BUILT							
												KM 649							
												PLANTA E SEÇÕES							
												ESCALA				Nº CONTRATADA			
												INDICADA				D1-004_22567567			
																Nº FUNDAÇÃO RENOVA			
																N-NN-NN-NN-L-NNNNN			
																REVISÃO			
																00			