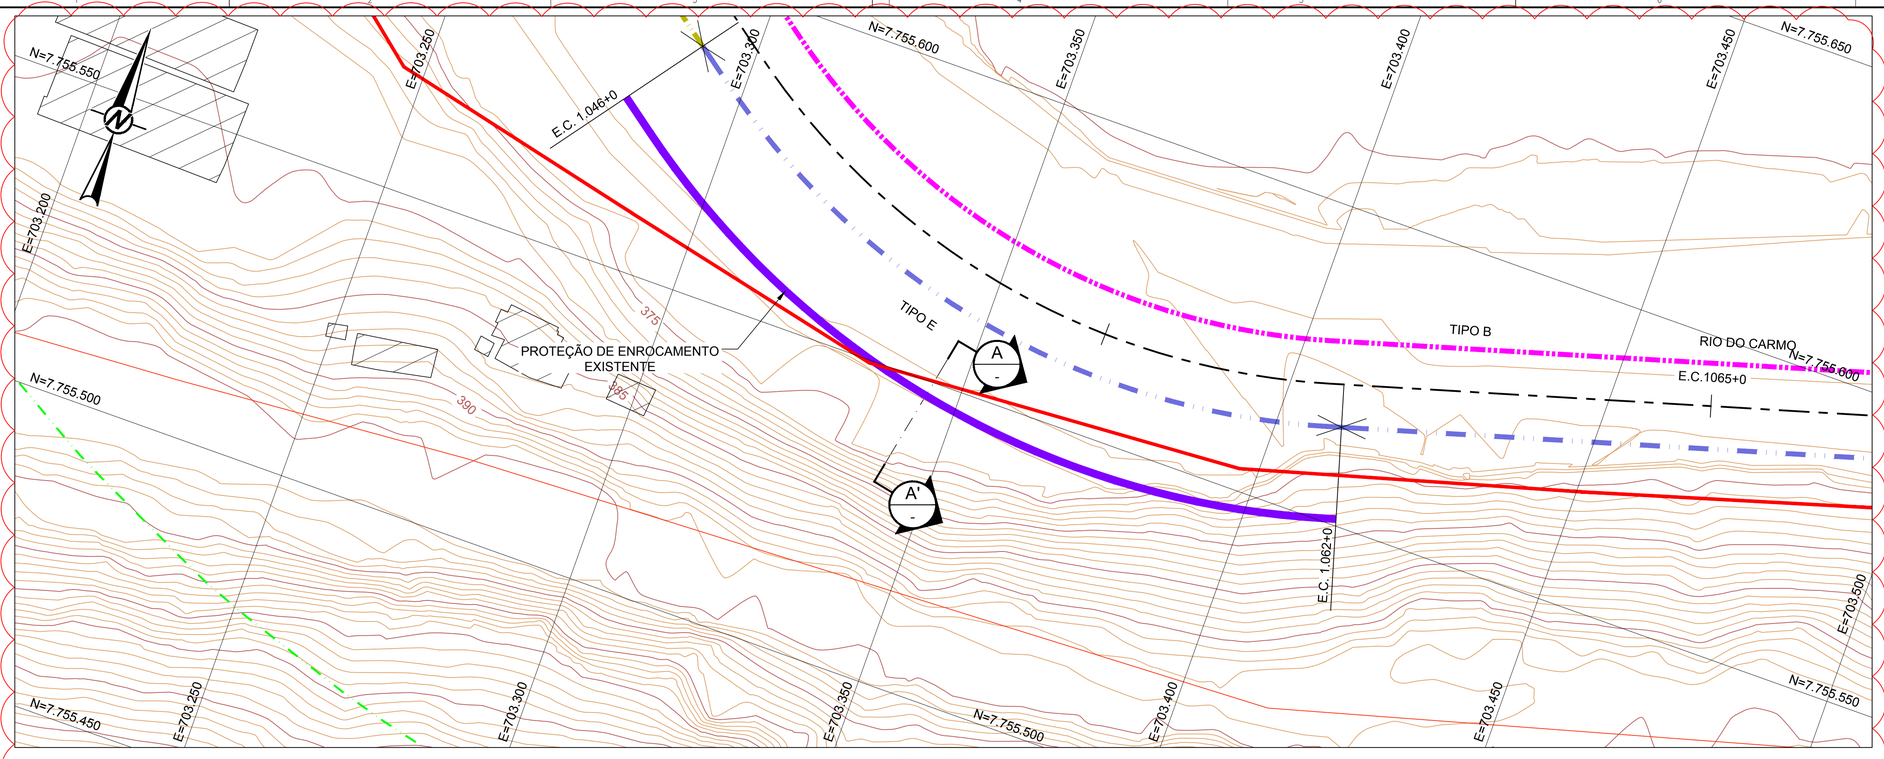

PLANTA
ESCALA 1:500

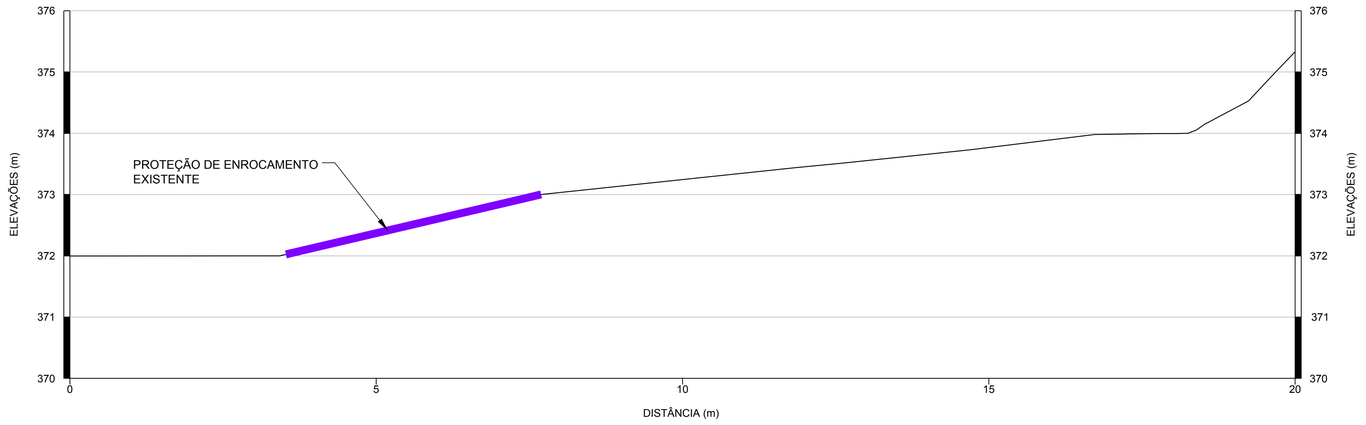

ESCALA 1 :50 A SEÇÃO E-A15-01

AGUARDAR: ESCOPO DE PROTEÇÃO DAS MARGENS DE CALHA NESTA ÁREA A SER CONFIRMADO

LEGENDA:

- CURVAS DE NÍVEL
- CURVAS DE NÍVEL - BATIMETRIA
- LIMITE DA ÁREA IMPACTADA
- SEÇÃO TIPO A
- SEÇÃO TIPO B
- SEÇÃO TIPO C
- SEÇÃO TIPO D
- SEÇÃO TIPO E
- ALINHAMENTO DO RIO GUALAXO DO NORTE
- Q2 - NÍVEL D'ÁGUA ESTIMADO PARA VAZÃO COM TEMPO DE RETORNO DE 2 ANOS
- Q10 - NÍVEL D'ÁGUA ESTIMADO PARA VAZÃO COM TEMPO DE RETORNO DE 10 ANOS
- APP
- TC-00 - TRIBUTÁRIOS DO RIO DO CARMO
- ESTRUTURA EM ENROCAMENTO

0 20 40
1:500 METROS

0 2 4
1:50 METROS

NOTAS

1. DIMENSÕES E ELEVAÇÕES EM METRO, EXCETO ONDE INDICADA;
2. A(S) ESCALA(S) INDICADA(S) NESTE DESENHO REFERE(M)-SE AO FORMATO "A1";
3. SISTEMA DE COORDENADAS UTILIZADO: SIRGAS 2000, FUSO 23S;
4. PARA PLANTA DA ÁREA PRORITÁRIA 15 VER DESENHO: G006900-C-100326.

DESENHOS DE REFERÊNCIA

1. LEVANTAMENTO PLANIALTIMÉTRICO DE TRIBUTÁRIOS REALIZADO PELA ARYA INVENTÁRIO TERRITORIAL / FIDUCIAL ENGENHARIA E AEROLEVANTAMENTOS - CN_SIRGAS_UTM_O_SAMARCO.dwg;
2. PLANTA ÁREA 15 - FOLHA 2/16: G006900-C-100326.

Golder Associates
Belo Horizonte, Brasil

DESENHO No. D1-E26-136_159-515-2282_00-B

T.E. – TIPOS DE EMISSÃO

A – PRELIMINAR C – P/ CONHECIMENTO E – P/ CONSTRUÇÃO G – CONF. CONSTRUÍDO L – APROVADO
B – P/APROVAÇÃO D – P/ COTAÇÃO F – CONF. COMPRADO H – CANCELADO

EMISSÃO

DES. RR 30/09/16
PROJ. VR 30/09/16
VERIF. MD 30/09/16
APROV. AH 30/09/16

SAMARCO SAMARCO MINERAÇÃO S.A.

TÍTULO GERMANO – GERAL
OBRAS EXTERNAS
PROJETO DE RECUPERAÇÃO AMBIENTAL DE RIOS PRINCIPAIS
ÁREA PRIORITÁRIA 15 – DETALHAMENTO DA SEÇÃO E-A15-01
PLANTA E SEÇÃO

ESCALA INDICADA | No. SAMARCO G006900-C-100357 | REVISÃO 0

REVISÕES							
0	P/ APROVAÇÃO – EMISSÃO INICIAL	B	30/09/16	RR	MD	AH	AB
N°	DESCRIÇÃO	T.E.	DATA	DES.	VERIF.	APROV.	LIBER.

A1

ESTE DESENHO É DE PROPRIEDADE DA SAMARCO MINERAÇÃO S.A. E NÃO PODERÁ SER COPIADO, REPRODUZIDO NEM SUBMETIDO A TERCEIROS SEM SUA AUTORIZAÇÃO.