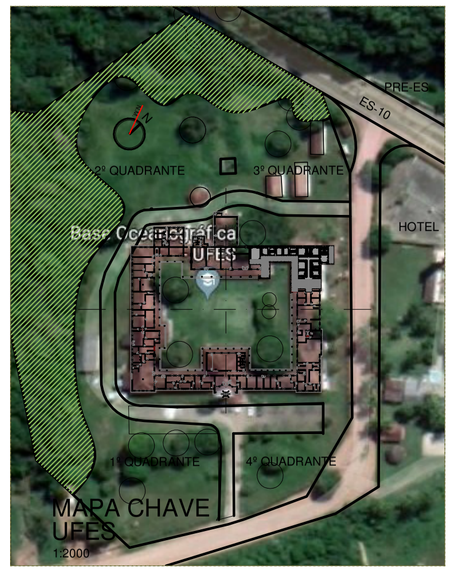

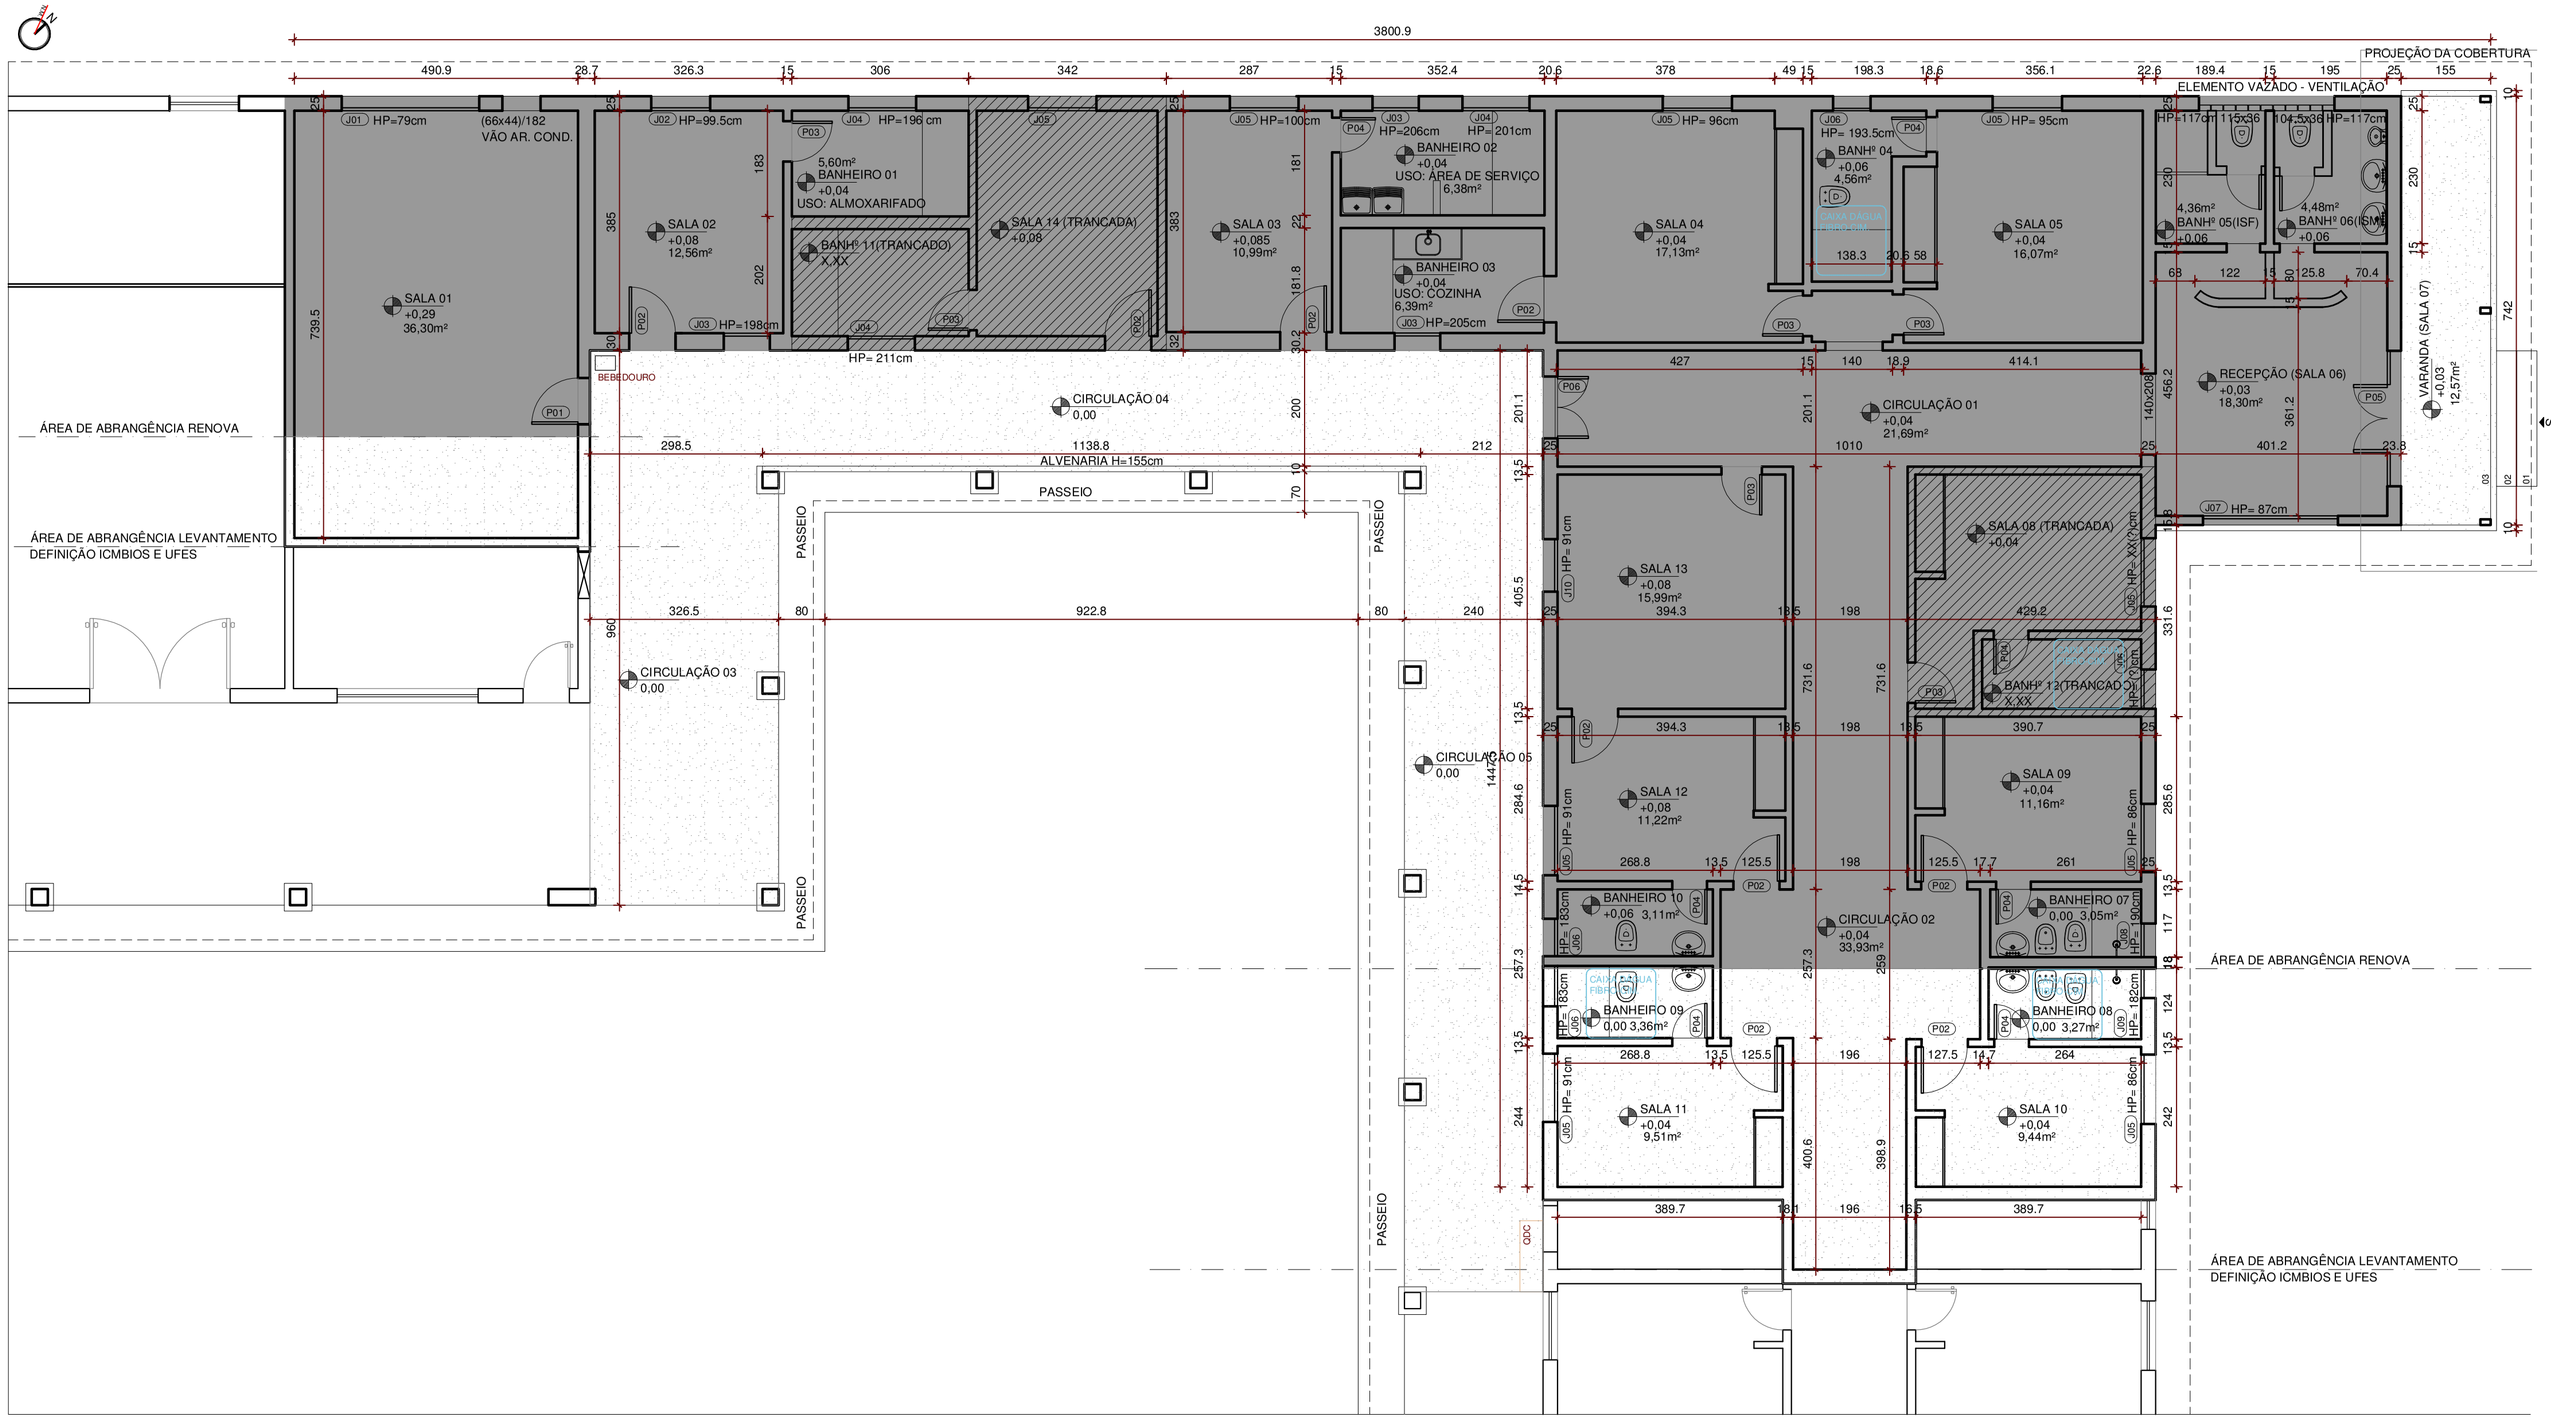

PLANTA BAIXA - UFES (3º QUADRANTE - PARCIAL)
FUTURA SEDE UC

1:75

ÁREA DO LEVANTAMENTO: 456,57 m²

NOTAS

1. AS COTAS ESTÃO EM CENTÍMETRO E OS NÍVEIS EM METRO;
2. AS COTAS PREVALECEM SOBRE A ESCALA;
3. AS MEDIDAS DE ELEMENTOS EXISTENTES PRAVALECEM SOBRE AS COTAS, EM CASO DE INTERFERÊNCIA, FAVOR CONTACTAR RT.
4. ESTA É A PRANCHA 02/03, DOC. RENOVA N03100-A-100049 VER DEMAIS PRANCHAS QUE FAZEM PARTE DESTE PROJETO:
01/03 N03100-A-100013 E 03/03 N03100-A-100053.
5. AS MEDIDAS DAS ESQUADRIAS DEVERÃO SER CONFERIDAS NA OBRA;
6. ESTE É UM PROJETO DE REFORMA. PARA A PLANTA BAIXA, BEM COMO CORTES INDICAM AS ESPECIFICAÇÕES A SEREM ADOTADAS.
7. PROJETOS COMPLEMENTARES:
– INSTALAÇÕES HIDRÁULICAS: Nº N044600-T-100032 E N044600-T-100033;
9. O PROJETO OBJETO DESTE DOCUMENTO SE DESTINA À PARTE DA EDIFICAÇÃO LOCALIZADA NA PORÇÃO FRONTAL DO PRIMEIRO PAVIMENTO. O SEGUNDO PAVIMENTO E O GALPÃO DOS FUNDOS NÃO FAZEM PARTE DO ESCOPO DO PROJETO.

DOCUMENTOS DE REFERÊNCIA

1. LEVANTAMENTO DOC. 499-075-CROQUI OFICINA FREDIM
2. CRITÉRIOS DE PROJETO: N030100-A-1MD028
3. PROJETO BÁSICO DE ARQUITETURA: N030100-A-100454 E N030100-A-100455.

REV.	T.E.	DESCRIÇÃO	PROJ.	DES.	VER.	APR.	DATA
01	C	APROVADO	G.B.A.	R.P.	U.M.	G.B.A.	05/11/19
00	B	EMISSÃO INICIAL	G.B.A.	R.P.	U.M.	G.B.A.	14/10/19

REVISÕES

T.E. TIPO DE EMISSÃO: (A) PRELIMINAR (B) PARA APROVAÇÃO (C) PARA CONHECIMENTO (D) PARA COTAÇÃO (E) PARA CONSTRUÇÃO (F) CONFORME COMPRADO (G) CONFORME CONSTRUÍDO (H) CANCELADO

LEGENDA

ESPECIFICAÇÕES

CARACTERÍSTICAS DA EDIFICAÇÃO COMO CONSTRUÍDO	ACABAMENTOS: PISO: MARMORITE	PISO: REVESTIMENTO CERÂMICO	PISO: PAVIFLEX 30 X 30	PISO: LAJOTA	PAREDE (CM): REBOCADA E PINTADA	PAREDE (CM): AZULEJO A MEIA ALTURA	PAREDE (CM): AZULEJO ATÉ O TETO	TETO: REBAIXO EM PVC BRANCO FRISADO	TETO: REBAIXO EM PVC PARCIAL	TETO: LAJE REBOCADA E PINTADA	TETO: FORRO REMOVIDO - ESTRUTURA DE FIXAÇÃO DO FORRO MANTIDA	TETO: TELHADO APARENTE	INFORMAÇÕES: PÉ - DIREITO (CM): ALTURA DO FORRO	ALTURA ATÉ A LAJE	ALTURA ATÉ A ESTRUTURA DE FIXAÇÃO DO FORRO	PONTO MAIS BAIXO DO TELHADO	PONTO MAIS ALTO DO TELHADO	OBS.: AR CONDICIONADO	ARMÁRIO EMBUTIDO
SALA 01	■				■			■			■		270						■
SALA 02			■		■						■				268	394	464		■
SALA 03			■		■						■		270						
SALA 04			■		■						■				299				■
SALA 05			■		■						■				295				■
SALA 06- RECEPÇÃO				■	■						■				234	257	367		
SALA 07-VARANDA				■	■						■	■				249	297		
SALA 08					■						■								■
SALA 09			■		■			■			■		267						■
SALA 10			■		■						■				267				■
SALA 11			■		■										267				■
SALA 12			■		■				■						267				■
SALA 13			■		■						■				267				
SALA 14																			
BANHEIRO 01		■				■					■			295					
BANHEIRO 02		■				■					■			305					
BANHEIRO 03		■				■					■			302					
BANHEIRO 04		■				■					■			305					
BANHEIRO 05		■				■					■				239				
BANHEIRO 06		■				■					■				239				
BANHEIRO 07		■				■					■			248					
BANHEIRO 08		■				■					■			248					
BANHEIRO 09		■				■					■			248					
BANHEIRO 10		■				■					■			248					
BANHEIRO 11																			
BANHEIRO 12																			
CIRCULAÇÃO 01			■		■						■				257	412	554		
CIRCULAÇÃO 02			■		■						■				257				
CIRCULAÇÃO 03																			
CIRCULAÇÃO 04																			
CIRCULAÇÃO 05				■	■						■					338	407		

LEGENDA DE HACHURAS - ÁREAS DE LEVANTAMENTO

■	ÁREA DO LEVANTAMENTO CONFORME DOCUMENTOS RENOVA		ÁREA DO LEVANTAMENTO CONFORME ICMBIOS E UFES	▨	ÁREAS NÃO ACESSADAS - SALAS TRANCADAS

RELAÇÃO DE ESQUADRIAS

PORTAS

Nº	DIMENSÕES	QUANT.	CARACTERÍSTICAS	LOCALIZAÇÃO
P01	80 x 221	01	PORTA DE MADEIRA TIPO PRANCHETA PINTADA	SALA 01
P02	80 x 210	10	PORTA DE MADEIRA TIPO PRANCHETA PINTADA	SALA 02, SALA 03 , SALA 15, BANHEIRO 03, SALA 09, SALA 10, SALA 11, SALA 12 (2), SALA 13
P03	70 x 210	06	PORTA DE MADEIRA TIPO PRANCHETA PINTADA	BANHEIRO 01, BANHEIRO 11, SALA 04, SALA 05, SALA 08, SALA 13.
P04	60 x 210	08	PORTA DE MADEIRA TIPO PRANCHETA PINTADA	BANHEIRO 03, BANHEIRO 04, BANHEIRO 12, BANHEIRO 07, BANHEIRO 08, BANHEIRO 09, BANHEIRO 10, BANHEIRO 12.
P05	234.5 X 212	01	PORTA DE MADEIRA E VIDRO PINTADA	RECEPÇÃO
P06	(107 x 204) + (107 x 42)	01	PORTA COM 2 BANDEIRAS DE MADEIRA PINTADA E VIDRO	CIRCULAÇÃO 01

JANELAS

Nº	DIMENSÕES	QUANT.	CARACTERÍSTICAS	LOCALIZAÇÃO
J01	238 X 154	01	JANELA DE MADEIRA E VIDRO - CORRER + BÁSCULAS	SALA 01
J02	102 x 159	01	JANELA DE MADEIRA E VIDRO - GUILHOTINA	SALA 02
J03	80 x 55	03	JANELA DE MADEIRA E VIDRO - BÁSCULA	SALA 02, BANHEIRO 02, BANHEIRO 03,
J04	116 x 65	03	JANELA DE MADEIRA E VIDRO - BÁSCULA	BANHEIRO 01, BANHEIRO 11, BANHEIRO 03,
J05	119 x 159	08	JANELA DE MADEIRA E VIDRO - GUILHOTINA	SALA 03, SALA 15, SALA 04, SALA 05, SALA 09, SALA 10, SALA 11, SALA 12.
J06	65 x 65	04	JANELA DE MADEIRA E VIDRO - BÁSCULA	BANHEIRO 04, BANHEIRO 09, BANHEIRO 10, BANHEIRO 12.
J07	233.7 x 125	01	JANELA DE MADEIRA E VIDRO - CORRER	RECEPÇÃO
J08	58 x 58	01	JANELA DE MADEIRA E VIDRO - BÁSCULA	BANHEIRO 07
J09	53 x 66	01	JANELA DE MADEIRA E VIDRO - BÁSCULA	BANHEIRO 08
J10	91 x 160	01	JANELA DE MADEIRA E VIDRO - GUILHOTINA	SALA 13

FUNDAÇÃO renova

gisele borges — ARQUITETURA DE BOA TERRA — CAU/BR A87-1000 — www.giseleborges.arq.br

ASSOCIAÇÃO BRASILEIRA DOS ESCRITÓRIOS DE ARQUITETURA

PROJETO: FUNDAÇÃO RENOVA — SE 39002

SOCIOAMBIENTAL 2–PG 39– UNIDADES DE CONSERVAÇÃO
ARACRUZ/ ES
PROJETO CONCEITUAL– CONST SEDE ADM. UNIDADE CONSERV EM STA CRUZ – SE 39002
DESENHO – ARQUITETURA E URBANISMO
LEVANTAMENTO, MAPA CHAVE E LEGENDA

ESCALA	Nº CONTRATADA	Nº FUNDAÇÃO RENOVA	FOLHA	REVISÃO
INDICADA	499–083–ARQ–01LV–102–PLA–R01	N024800–A–100002	02/02	01

FM–ENG–022_R00 [FORMATO A1]