


PLANTA CHAVE
SEM ESCALA

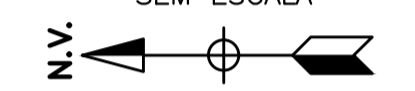

LEGENDA:

	QUEDA D'ÁGUA		TRILHAS
	CÓRREGO/CACHOEIRA		GRAMADO
	VEGETAÇÃO NATIVA		APP
	ROCHA APARENTE		GRAMADO

NOTAS

- 1 - DIMENSÕES, COORDENADAS E ELEVAÇÕES EM METRO.
- 2 - PARA PLANTA E EIXOS, VER DES. N010600-D-100204.
- 3 - PARA RELATÓRIO TÉCNICO, VER DOC. N010600-D-1RT025.

DOCUMENTOS DE REFERÊNCIA

- 1 - PROJETO DETALHADO RECUPERAÇÃO DA CACHOEIRA DES. N010600-D-100087 © N010600-D-100090.
- 2 - LEVANTAMENTO PLANIALTIMETRICO N010600-K-100009_R-00.

Responsável Técnico: DANIEL MARTINS		CREA: 64228/D		ART N°:			
01	E	PARA CONSTRUÇÃO	DMJ	GLF	LAF	MLC	05/01/22
00	B	PARA APROVAÇÃO	DMJ	GLF	LAF	MLC	16/12/21
REV.	T.E.	DESCRIÇÃO	PROJ.	DES.	VER.	APR.	DATA
REVISÕES							
T.E.	(A) PRELIMINAR	(C) PARA CONHECIMENTO	(E) PARA CONSTRUÇÃO	(G) CONFORME CONSTRUÍDO			
TIPO DE EMISSÃO	(B) PARA APROVAÇÃO	(D) PARA COTAÇÃO	(F) CONFORME COMPRADO	(H) CANCELADO			
Código: FM-ENG-022		Elaborador: Rachel Cezar		Data da Aprovação: 28/04/2021			
Nº da Revisão: 05		Aprovador: Christiano Augusto de Barros		Periodicidade de Revisão: Bianual			

PROJETO		FUNDAÇÃO RENOVA	
		SE 23222	
SOCIOAMBIENTAL 01 - PG 23 - MANEJO DE REJEITOS			
MARIANA			
PROJETO DETALHADO AS IS DA OBRA FINALIZADA DA CACHOEIRA CAMARGOS - SE23222			
DESENHO - CIVIL - INFRAESTRUTURA/TERRAPLENAGEM E DRENAGEM			
PLANTA CACHOEIRA DE CAMARGOS (AS BUILT)			
ESCALA	Nº CONTRATADA	Nº FUNDAÇÃO RENOVA	REVISÃO
1:150	FR-23222-21-03-D-DS-0001	N010600-D-100203	01
Classificação: Pública			