



**PLANTA - CORTE**  
ESC. 1:100




CACHOEIRA DE CAMARGOS

CAMARGOS


**PLANTA CHAVE**  
SEM ESCALA

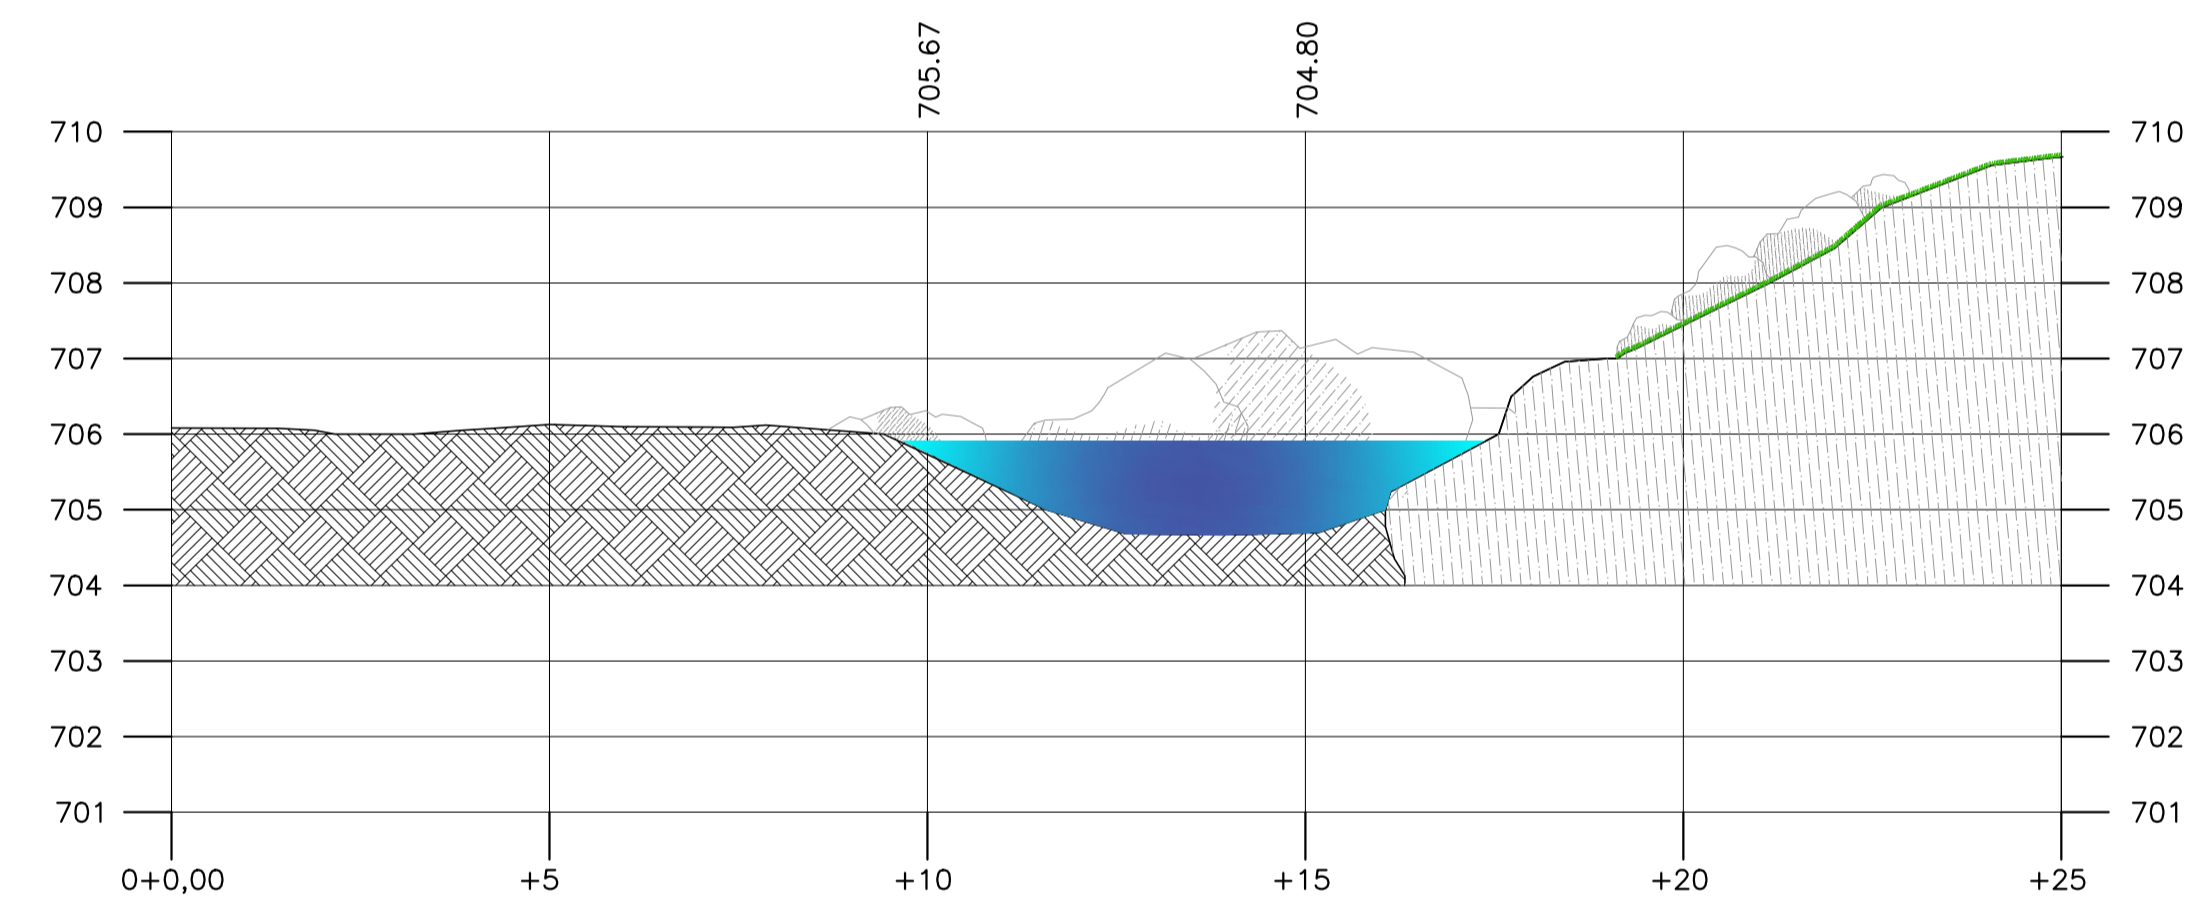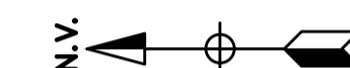

**EIXO 02**  
ESC. 1:100

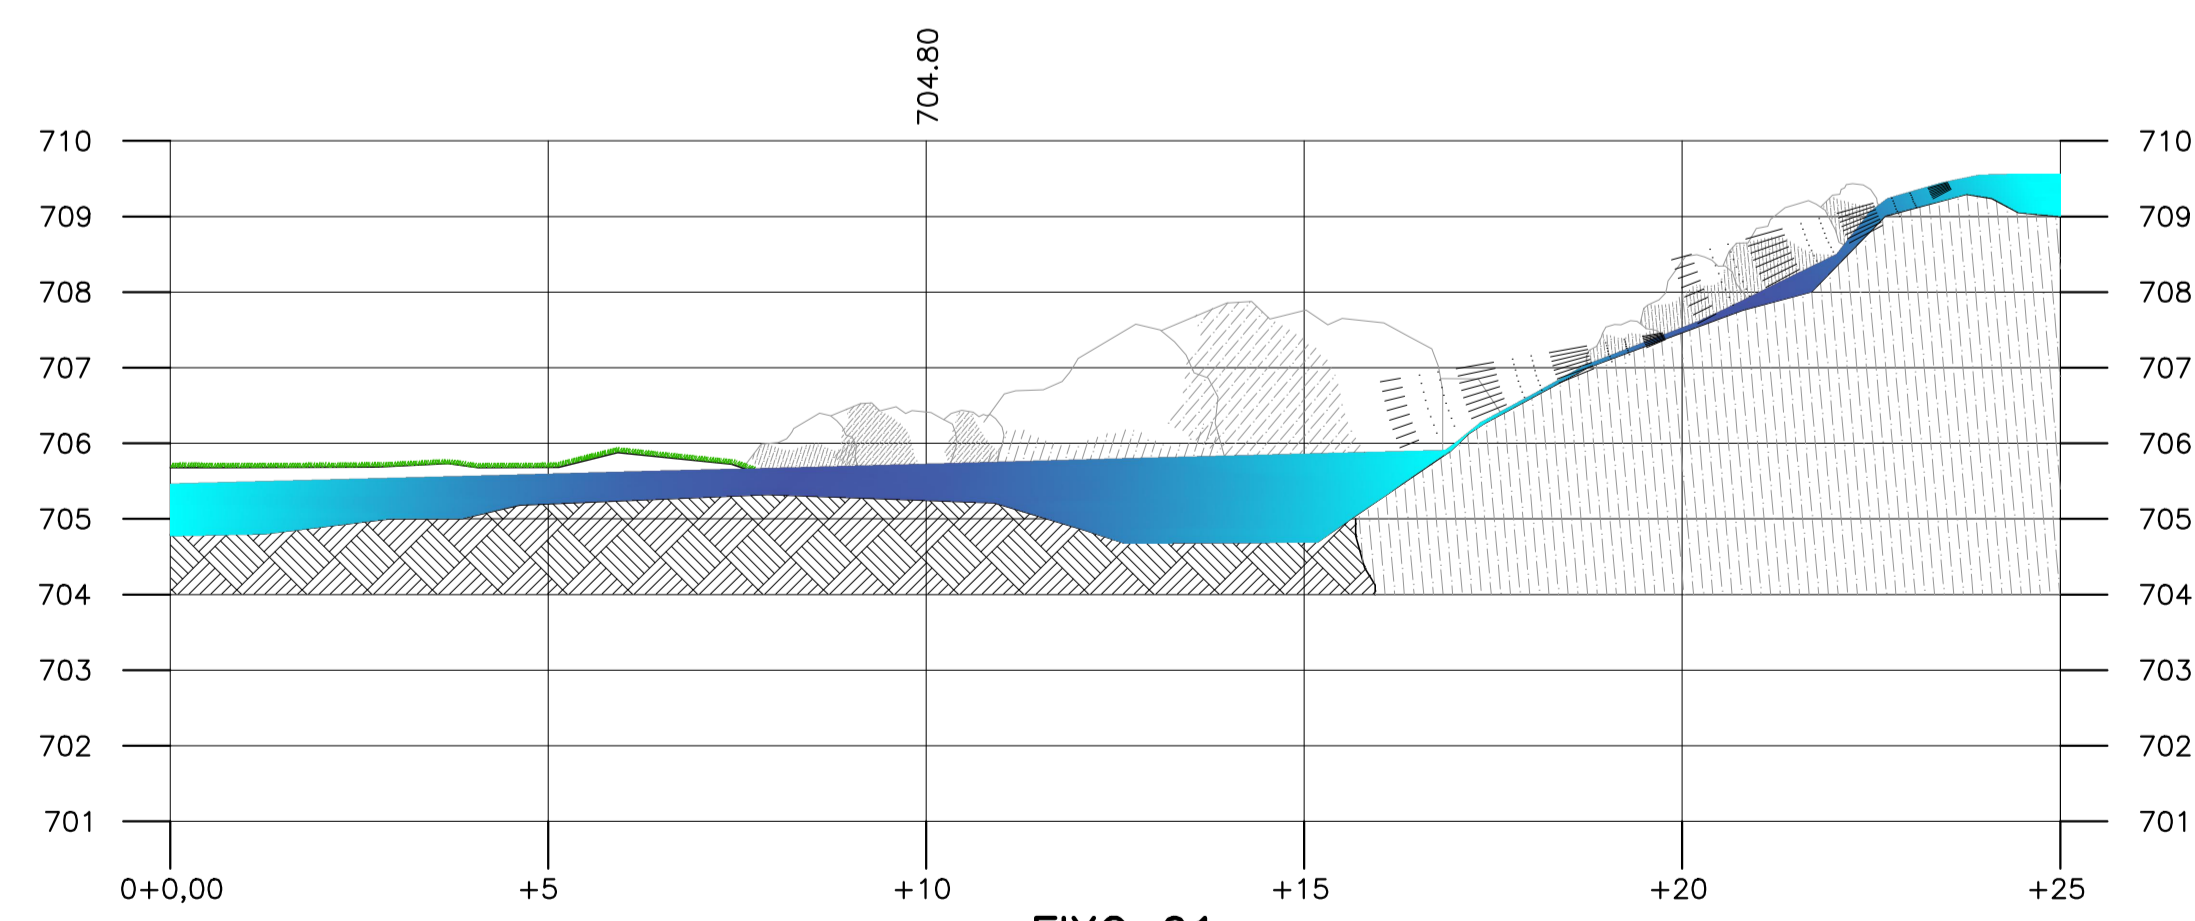

**EIXO 01**  
ESC. 1:100

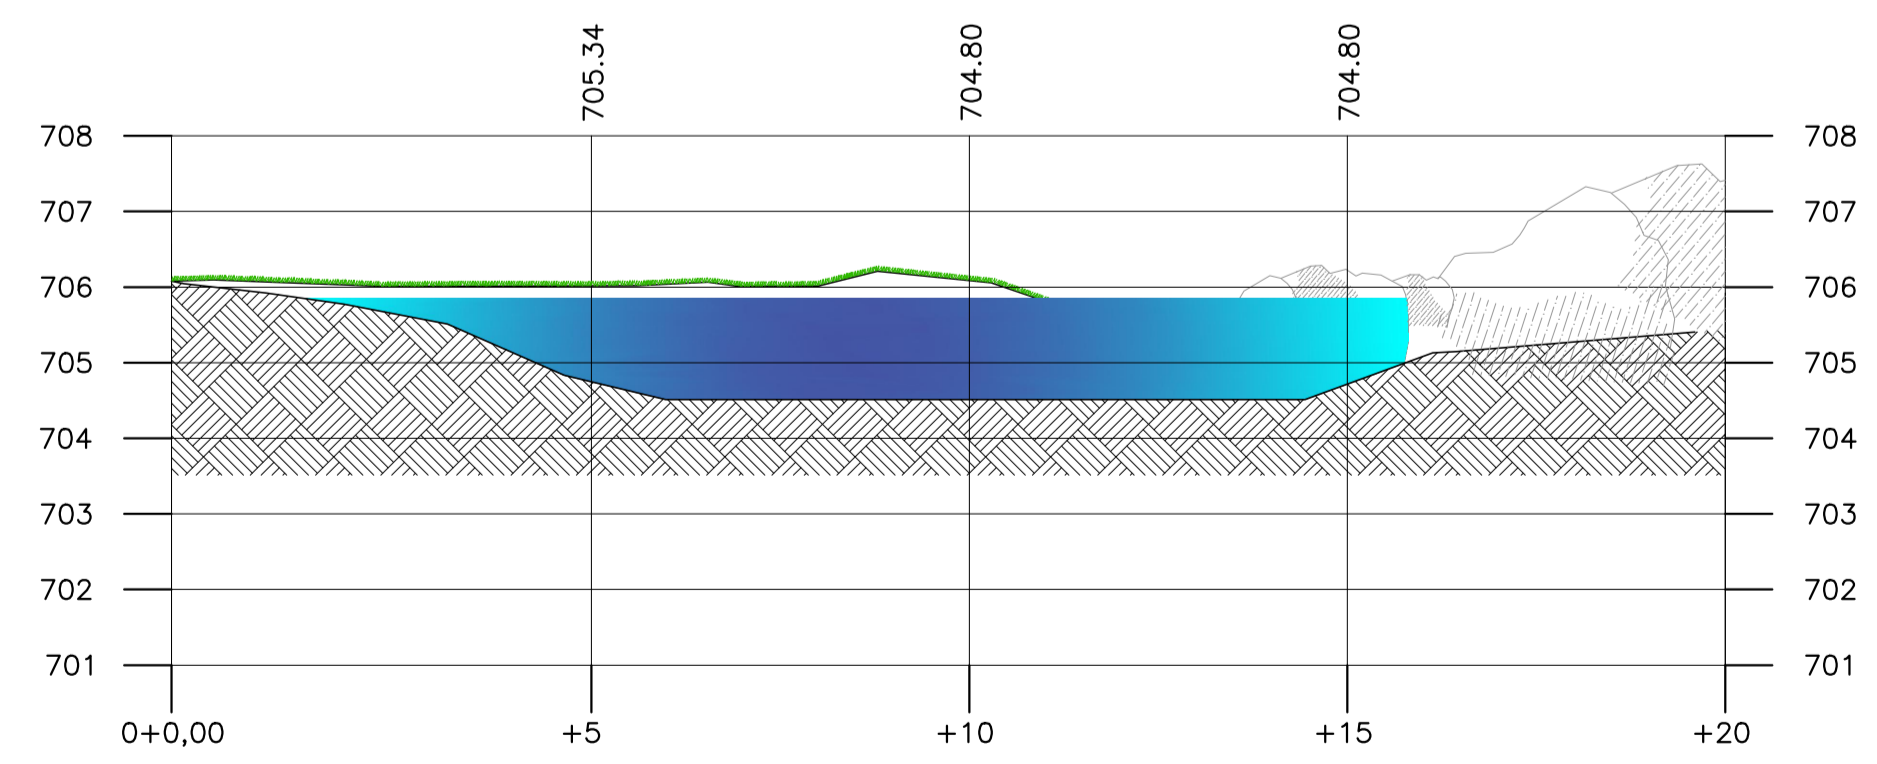

**EIXO 03**  
ESC. 1:100

TABELA DE LOCAÇÃO		
PT	COORDENADAS - ELEVAÇÕES	
	NORTE	ESTE
P1	7758222.047	666435.721
P2	7758223.615	666440.31
P3	7758219.26	666441.734
P4	7758204.203	666433.074
P5	7758207.408	666429.657
P6	7758210.746	666430.074
P7	7758217.53	666432.938

**NOTAS**  
1 - DIMENSÕES, COORDENADAS E ELEVAÇÕES EM METRO.  
2 - PARA PLANTA DA CACHOEIRA DE CAMARGOS, VER DES. N010600-D-100203.

**DOCUMENTOS DE REFERÊNCIA**  
1 - PROJETO DETALHADO RECUPERAÇÃO DA CACHOEIRA DES. N010600-D-100087  
© N010600-D-100090;  
2 - LEVANTAMENTO PLANIALTIMETRICO N010600-K-100009\_R-00;

Responsável Técnico: DANIEL MARTINS		CREA: 64228/D		ART N°:			
01	E	PARA CONSTRUÇÃO	DMJ	GLF	LAF	MLC	05/01/22
00	B	PARA APROVAÇÃO	DMJ	GLF	LAF	MLC	16/12/21
REV.	T.E.	DESCRIÇÃO	PROJ.	DES.	VER.	APR.	DATA
REVISÕES							
T.E.	(A) PRELIMINAR	(C) PARA CONHECIMENTO	(E) PARA CONSTRUÇÃO	(G) CONFORME CONSTRUÍDO			
TIPO DE EMISSÃO	(B) PARA APROVAÇÃO	(D) PARA COTAÇÃO	(F) CONFORME COMPRADO	(H) CANCELADO			
Código: FM-ENG-022		Elaborador: Rachel Cezar		Data da Aprovação: 28/04/2021			
Nº da Revisão: 05		Aprovador: Cristiano Augusto de Barros		Periodicidade de Revisão: BIANUAL			

**FUNDAÇÃO renova**

PROJETO: **FUNDAÇÃO RENOVA** SE 23222

SOCIOAMBIENTAL 01 - PG 23 - MANEJO DE REJEITOS

MARIANA PROJETO DETALHADO AS IS DA OBRA FINALIZADA DA CACHOEIRA CAMARGOS - SE23222

DESENHO - CIVIL - INFRAESTRUTURA/TERRAPLENAGEM E DRENAGEM

SEÇÃO DE CORTE (AS BUILT)

ESCALA: INDICADA N° CONTRATADA

N° FUNDAÇÃO RENOVA: N010600-D-100204

REVISÃO: 01

Classificação: Pública

[FORMATO A1]