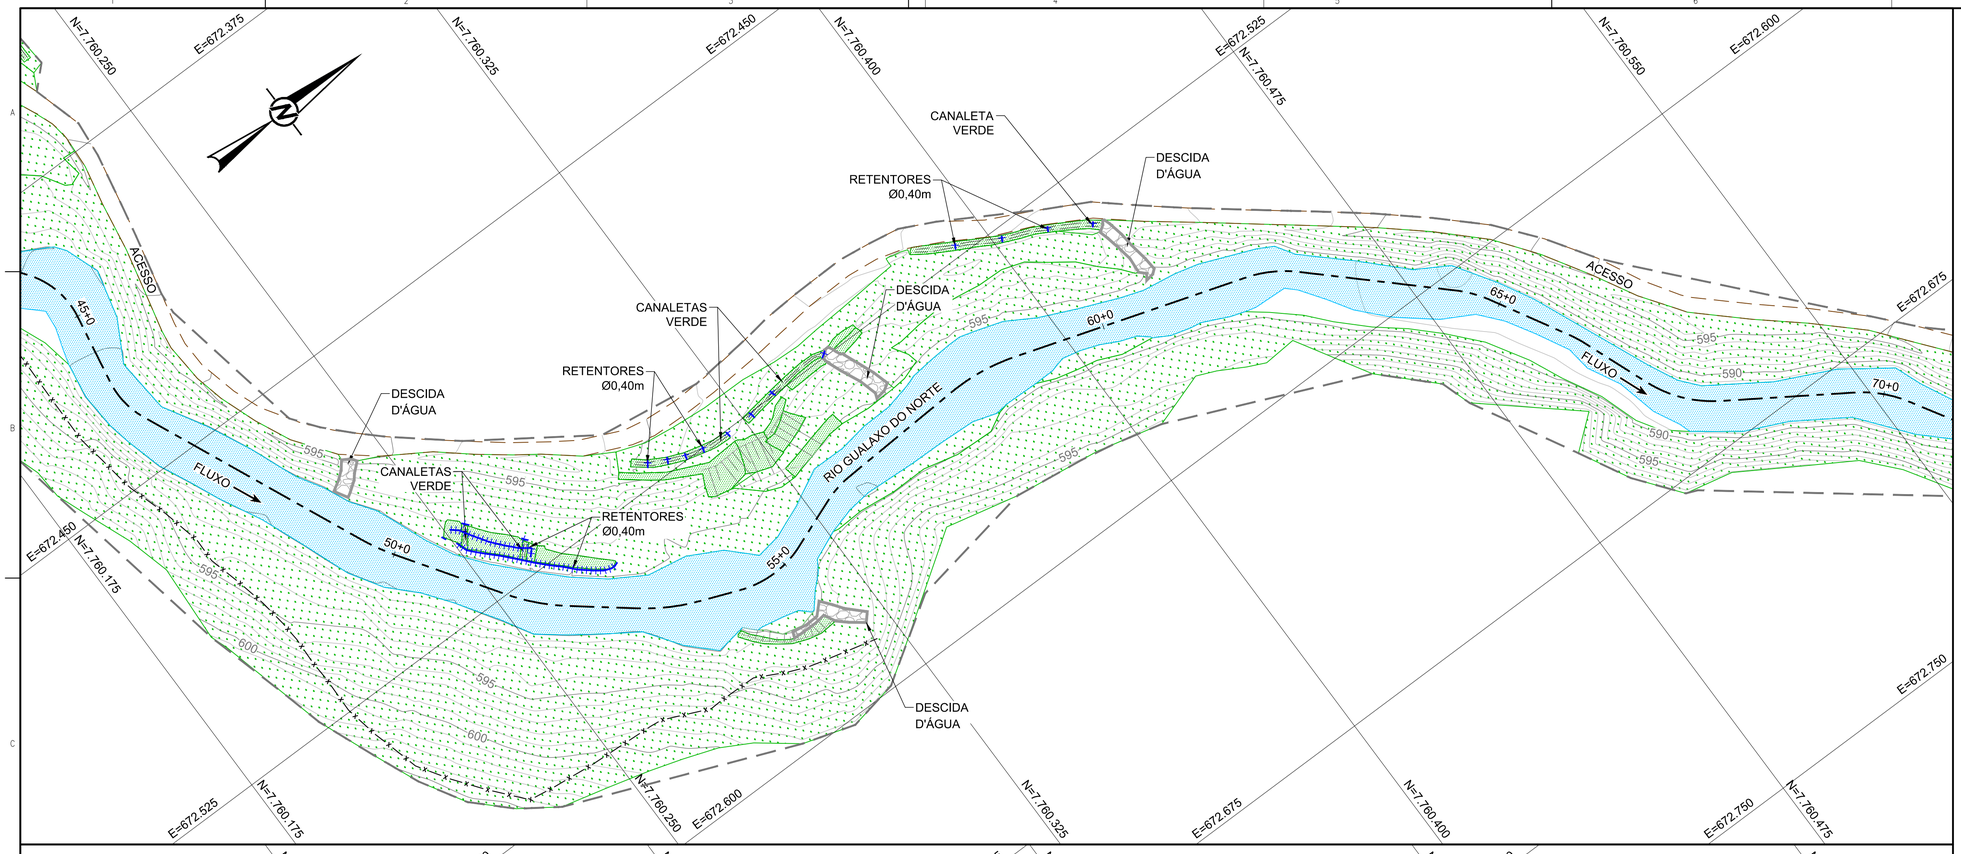

LEGENDA:

- CURVAS DE NÍVEL
- LIMITE DO LEVANTAMENTO
- CRISTA
- PÉ
- CERCA
- RETENTOR DE SEDIMENTOS SIMPLES
- ACESSO EXISTENTE
- EIXO EXECUTADO
- CANALETA VERDE
- ÁREA REVEGETADA
- NÍVEL D'ÁGUA
- BIOMANTA
- ENROCAMENTO

0 25 50
1:750 METROS

NOTAS

1. DIMENSÕES E ELEVAÇÕES EM METRO, EXCETO ONDE INDICADA;
2. A(S) ESCALA(S) INDICADA(S) NESTE DESENHO REFERE(M)-SE AO FORMATO "A1";
3. SISTEMA DE COORDENADAS UTILIZADO: SIRGAS 2000 UTM ZONA 23S;
4. PARA SEÇÕES VER DESENHOS DE SEÇÕES TRANSVERSAIS.

DESENHOS DE REFERÊNCIA

1. LEVANTAMENTO PLANIALTIMÉTRICO CADASTRAL REALIZADO PELA H3M SOLUÇÕES AMBIENTAIS E GIS EM 20/10/2017 - N000680-K-100131_Rev00 - ARQUIVO EM dwg DISPONIBILIZADO PELA FUNDAÇÃO RENOVA;
2. SEÇÕES TRANSVERSAIS - G006900-C-101129 À G006900-C-101131;
3. LOCALIZAÇÃO "AS BUILT" ÁREA NÃO PRIORITÁRIA 20 - G006984-G-100034.

PLANTAS
ESCALA 1:750

REVISÕES							
0	P/ APROVAÇÃO – EMISSÃO INICIAL	B	06/11/17	AC	MD	AH	AH
Nº	DESCRIÇÃO	T.E.	DATA	DES.	VERIF.	APROV.	LIBER.

Golder Associates

DESENHO No. D1-E40-714_159-515-2282_00-B

T.E. – TIPOS DE EMISSÃO

A – PRELIMINAR C – P/ CONHECIMENTO E – P/ CONSTRUÇÃO G – CONF. CONSTRUÍDO L – APROVADO
B – P/APROVAÇÃO D – P/ COTAÇÃO F – CONF. COMPRADO H – CANCELADO

EMISSÃO

DES. AC 06/11/17
PROJ. RA 06/11/17
VERIF. MD 06/11/17
APROV. AH 06/11/17

FUNDAÇÃO renova

FUNDAÇÃO RENOVA

TITULO FUNDAÇÃO RENOVA – GERAL
MARIANA
PROJETO DE RECUPERAÇÃO AMBIENTAL DE RIOS PRINCIPAIS
ÁREA NÃO PRIORITÁRIA 20 – "AS BUILT"
PLANTAS – FOLHA 2/3

ESCALA 1:750

No. FUNDAÇÃO RENOVA G006900-C-101116

REVISÃO 0

A1

ESPESSURAS DE LINHAS DA FUNDAÇÃO RENOVA ESPESSURAS DE LINHAS PARA IMPRESSÃO NESTE DESENHO SUGERIDO

1 – YELLOW – 0,10mm
2 – GREEN – 0,20mm
3 – CYAN – 0,30mm
4 – RED – 0,40mm
5 – BLUE – 0,15mm
6 – MAGENTA – 0,60mm
7 – WHITE – 0,45mm
8 – CYAN – 0,60mm

1	2	3	4	5	6	7	8	9	10	11	12	13	14	15	16	17	18	19	20	21	22	23	24	25

ESTE DESENHO É DE PROPRIEDADE DA FUNDAÇÃO RENOVA. E NÃO PODERÁ SER COPIADO, REPRODUZIDO OU MOSTRADO A TERCEIROS SEM SUA AUTORIZAÇÃO.