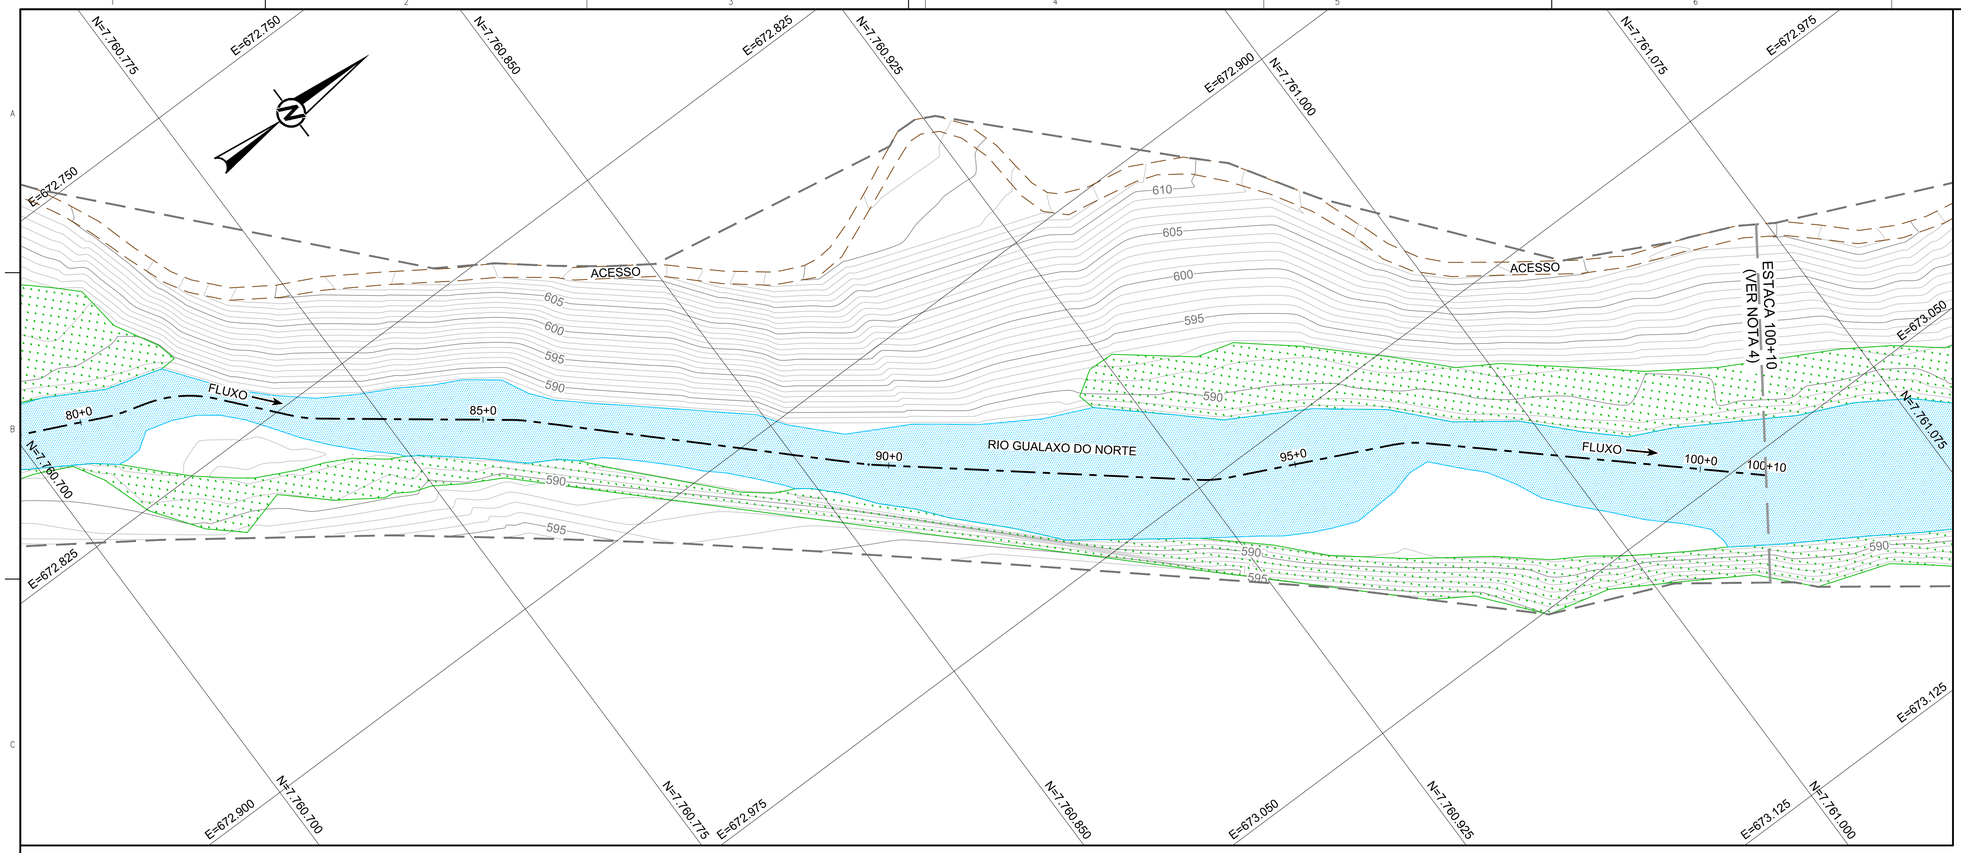

PLANTA

ESCALA 1:750

LEGENDA:

- CURVAS DE NÍVEL
- LIMITE DO LEVANTAMENTO
- ACESSO EXISTENTE
- EIXO EXECUTADO
- ÁREA REVEGETADA
- NÍVEL D'ÁGUA

0 25 50

1:750 METROS

NOTAS

1. DIMENSÕES E ELEVAÇÕES EM METRO, EXCETO ONDE INDICADA;
2. A(S) ESCALA(S) INDICADA(S) NESTE DESENHO REFERE(M)-SE AO FORMATO "A1";
3. SISTEMA DE COORDENADAS UTILIZADO: SIRGAS 2000 UTM ZONA 23S;
4. A ESTACA 100+10 CORRESPONDE À ESTACA E.G.A20-100+4,45 DO PROJETO DA ÁREA NÃO PRIORITÁRIA 20;
5. PARA SEÇÕES VER DESENHOS DE SEÇÕES TRANSVERSAIS.

DESENHOS DE REFERÊNCIA

1. LEVANTAMENTO PLANIALTIMÉTRICO CADASTRAL REALIZADO PELA H3M SOLUÇÕES AMBIENTAIS E GIS EM 20/10/2017 - N000680-K-100131_Rev00 - ARQUIVO EM dwg DISPONIBILIZADO PELA FUNDAÇÃO RENOVA;
2. SEÇÕES TRANSVERSAIS - G006900-C-101129 À G006900-C-101131;
3. LOCALIZAÇÃO "AS BUILT" ÁREA NÃO PRIORITÁRIA 20 - G006984-G-100034.

ESPESSURAS DE LINHAS DA FUNDAÇÃO RENOVA
1 = YELLOW - 0,15mm
2 = GREEN - 0,20mm
3 = CYAN - 0,25mm
4 = BLUE - 0,15mm
5 = MAGENTA - 0,15mm
6 = WHITE - 0,45mm
7 = CYAN - 0,60mm
8 = CYAN - 0,60mm

ESPESSURAS DE LINHAS ADOTADAS NESTE DESENHO SUMÁRIO
17 18 19
21 22 23
23 24 25

ESTE DESENHO É DE PROPRIEDADE DA **FUNDAÇÃO RENOVA**, E NÃO PODERÁ SER COPIADO, REPRODUZIDO NEM SUBMETIDO A TERCEIROS SEM SUA AUTORIZAÇÃO.

REVISÕES								
0	P/ APROVAÇÃO – EMISSÃO INICIAL	B	06/11/17	AC	MD	AH	AH
Nº	DESCRIÇÃO	T.E.	DATA	DES.	VERIF.	APROV.	LIBER.

Golder Associates — Belo Horizonte, Brasil

DESENHO No. D1-E40-715_159-515-2282_00-B

T.E. – TIPOS DE EMISSÃO

A – PRELIMINAR B – P/APROVAÇÃO C – P/ CONHECIMENTO D – P/ COTAÇÃO E – P/ CONSTRUÇÃO F – CONF. COMPRADO G – CONF. CONSTRUÍDO H – CANCELADO L – APROVADO

EMISSÃO

DES. AC 06/11/17

PROJ. RA 06/11/17

VERIF. MD 06/11/17

APROV. AH 06/11/17

FUNDAÇÃO renova — FUNDAÇÃO RENOVA

TÍTULO: FUNDAÇÃO RENOVA – GERAL
MARIANA
PROJETO DE RECUPERAÇÃO AMBIENTAL DE RIOS PRINCIPAIS
ÁREA NÃO PRIORITÁRIA 20 – "AS BUILT"
PLANTA – FOLHA 3/3

ESCALA 1:750

No. FUNDAÇÃO RENOVA G006900-C-101128

REVISÃO 0

A1