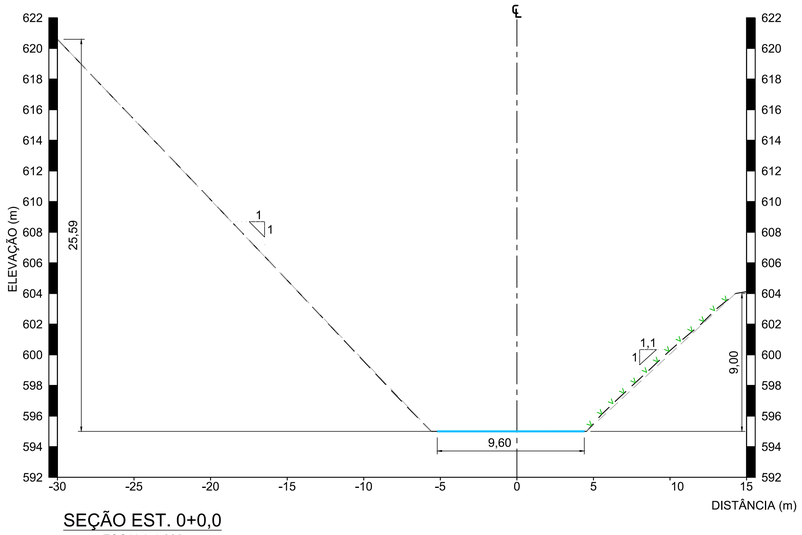

SEÇÃO EST. 0+0,0
ESCALA 1:200

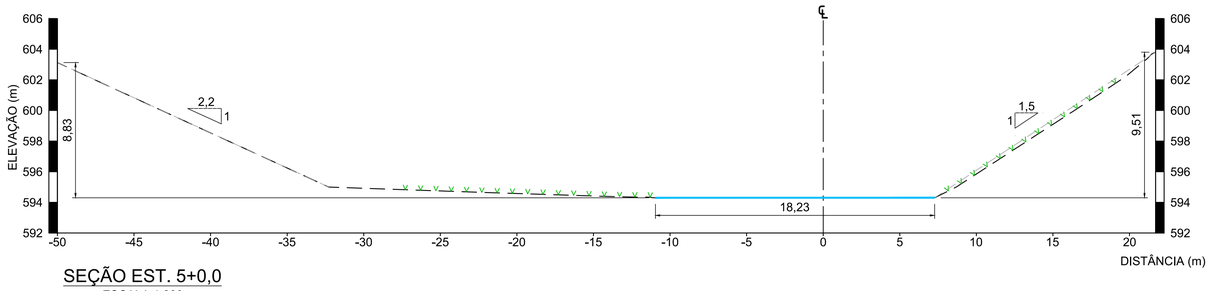

SEÇÃO EST. 5+0,0
ESCALA 1:200

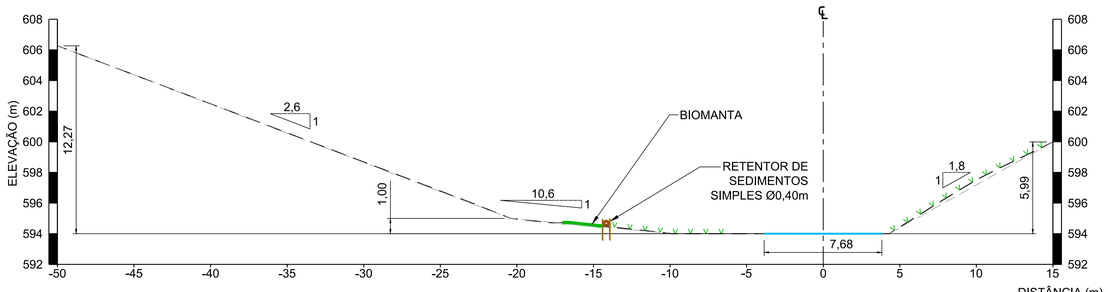

SEÇÃO EST. 10+0,0
ESCALA 1:200

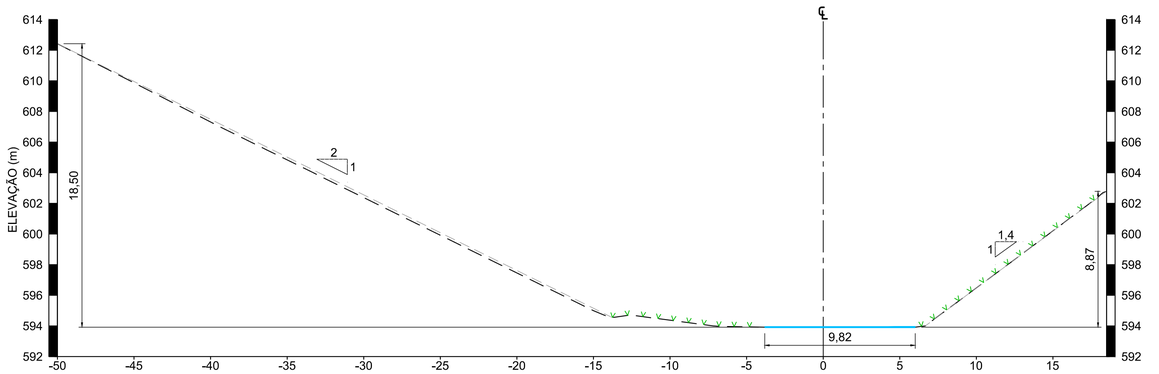

SEÇÃO EST. 15+0,0
ESCALA 1:200

LEGENDA:

- TERRENO NATURAL
- BIOMANTA
- REVEGETAÇÃO
- NÍVEL D'ÁGUA

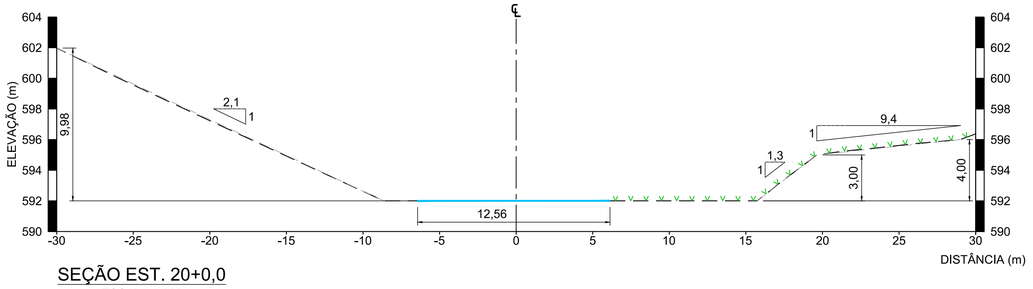

SEÇÃO EST. 20+0,0
ESCALA 1:200

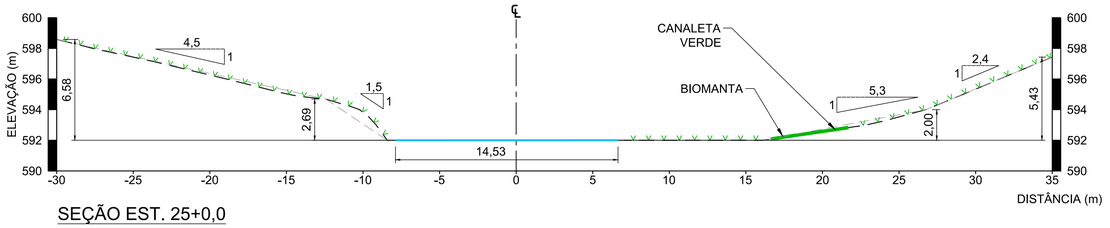

SEÇÃO EST. 25+0,0
ESCALA 1:200

0 10 20
1:200 METROS

NOTAS

1. DIMENSÕES E ELEVAÇÕES EM METRO, EXCETO ONDE INDICADA;
2. A(S) ESCALA(S) INDICADA(S) NESTE DESENHO REFERE(M)-SE AO FORMATO "A1";
3. PARA LOCALIZAÇÃO DAS SEÇÕES, VER DESENHOS DE PLANTA DO "AS BUILT" DA ÁREA NÃO PRIORITÁRIA 20.

DESENHOS DE REFERÊNCIA

1. LEVANTAMENTO PLANIALTIMÉTRICO CADASTRAL REALIZADO PELA H3M SOLUÇÕES AMBIENTAIS E GIS EM 20/10/2017 - N000680-K-100131_Rev00 - ARQUIVO EM dwg DISPONIBILIZADO PELA FUNDAÇÃO RENOVA;
2. ÁREA NÃO PRIORITÁRIA 20 - "AS BUILT" - PLANTAS: G006900-C-101115, G006900-C-101116 E G006900-C-101128.

Golder Associates

DESENHO No.
D1-E40-716_159-515-2282_00-B

T.E. – TIPOS DE EMISSÃO

A – PRELIMINAR C – P/ CONHECIMENTO E – P/ CONSTRUÇÃO G – CONF. CONSTRUÍDO L – APROVADO
B – P/APROVAÇÃO D – P/ COTAÇÃO F – CONF. COMPRADO H – CANCELADO

EMISSÃO

REVISÕES	Nº	DESCRIÇÃO	T.E.	DATA	DES.	VERIF.	APROV.	LIBER.
	0	P/ APROVAÇÃO – EMISSÃO INICIAL	B	06/11/17	CV	MD	AH	AH

DES. CV 06/11/17
PROJ. RA 06/11/17
VERIF. MD 06/11/17
APROV. AH 06/11/17

FUNDAÇÃO renova

FUNDAÇÃO RENOVA

TÍTULO FUNDAÇÃO RENOVA – GERAL
MARIANA
PROJETO DE RECUPERAÇÃO AMBIENTAL DE RIOS PRINCIPAIS
ÁREA NÃO PRIORITÁRIA 20 – "AS BUILT"
SEÇÕES TRANSVERSAIS – FOLHA 1/3

ESCALA 1:200
No. FUNDAÇÃO RENOVA G006900-C-101129
REVISÃO 0

A1

ESPESSURAS DE LINHAS PARA IMPRESSÃO NESTE DESENHO (MÍNIMO)
1 – YELLOW – 0,10mm
2 – YELLOW – 0,15mm
3 – GREEN – 0,20mm
4 – CYAN – 0,25mm
5 – BLUE – 0,15mm
6 – MAGENTA – 0,45mm
7 – WHITE – 0,45mm
8 – CYAN – 0,05mm

ESTE DESENHO É DE PROPRIEDADE DA FUNDAÇÃO RENOVA E NÃO PODERÁ SER COPIADO, REPRODUZIDO NEM SUBMETIDO A TERCEIROS SEM SUA AUTORIZAÇÃO.