LEGENDA:

- TERRENO NATURAL
- BIOMANTA
- REVEGETAÇÃO
- NÍVEL D'ÁGUA

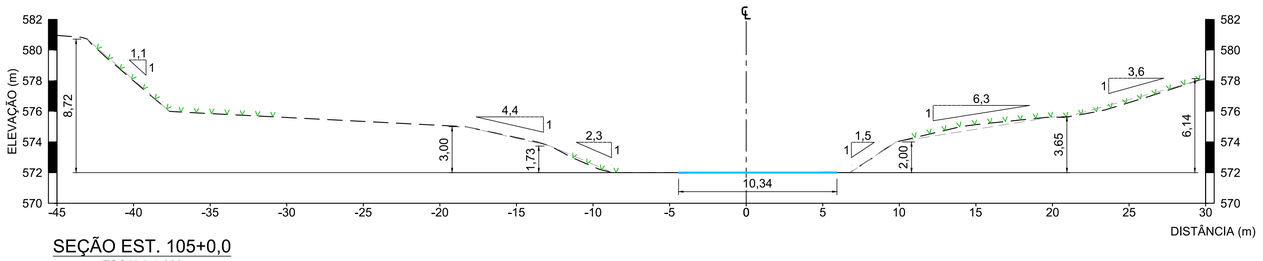

SEÇÃO EST. 105+0,0

ESCALA 1:200

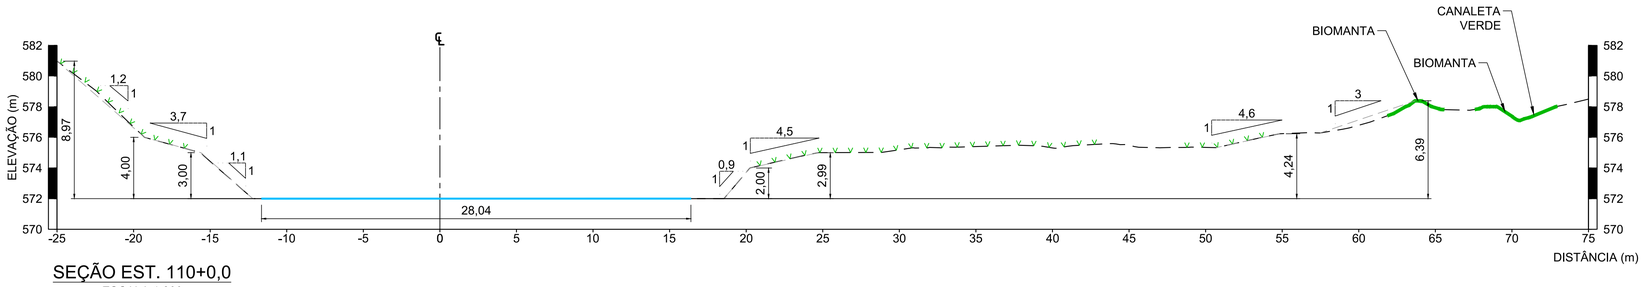

SEÇÃO EST. 110+0,0

ESCALA 1:200

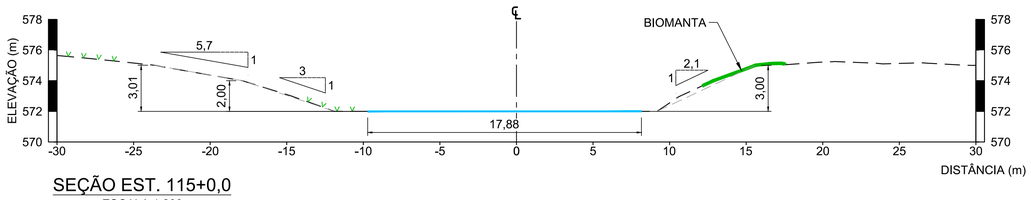

SEÇÃO EST. 115+0,0

ESCALA 1:200

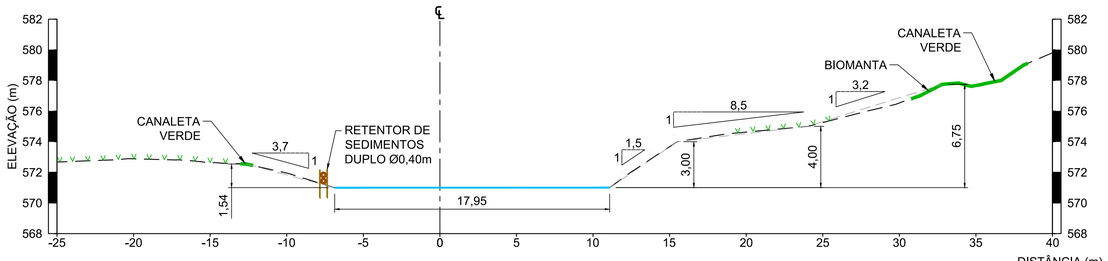

SEÇÃO EST. 120+0,0

ESCALA 1:200

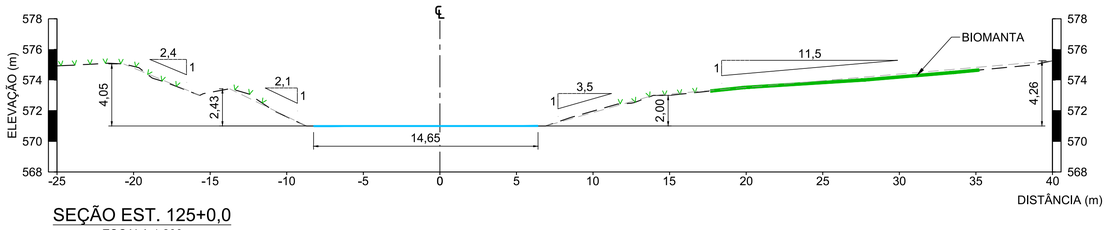

SEÇÃO EST. 125+0,0

ESCALA 1:200

0 10 20

1:200 METROS

NOTAS

1. DIMENSÕES E ELEVAÇÕES EM METRO, EXCETO ONDE INDICADA;
2. A(S) ESCALA(S) INDICADA(S) NESTE DESENHO REFERE(M)-SE AO FORMATO "A1";
3. PARA LOCALIZAÇÃO DAS SEÇÕES, VER DESENHOS DE PLANTA DO "AS BUILT" DA ÁREA NÃO PRIORITÁRIA 21.

DESENHOS DE REFERÊNCIA

1. LEVANTAMENTO PLANIALTIMÉTRICO CADASTRAL REALIZADO PELA H3M SOLUÇÕES AMBIENTAIS E GIS EM 24/11/2017 - N010180-K-100003_Rev00 - ARQUIVO EM dwg DISPONIBILIZADO PELA FUNDAÇÃO RENOVA;
2. ÁREA NÃO PRIORITÁRIA 21 - "AS BUILT" - PLANTAS: G006900-C-101180 À G006900-C-101183.

Golder Associates — Belo Horizonte, Brasil

DESENHO No. D1-E40-726_159-515-2282_00-B

T.E. – TIPOS DE EMISSÃO

A – PRELIMINAR C – P/ CONHECIMENTO E – P/ CONSTRUÇÃO G – CONF. CONSTRUÍDO L – APROVADO
B – P/APROVAÇÃO D – P/ COTAÇÃO F – CONF. COMPRADO H – CANCELADO

EMISSÃO

DES. AC 13/12/17
PROJ. RA 13/12/17
VERIF. MD 13/12/17
APROV. AH 13/12/17

FUNDAÇÃO renova — FUNDAÇÃO RENOVA

TÍTULO FUNDAÇÃO RENOVA - GERAL
MARIANA
PROJETO DE RECUPERAÇÃO AMBIENTAL DE RIOS PRINCIPAIS
ÁREA NÃO PRIORITÁRIA 21 – "AS BUILT"
SEÇÕES TRANSVERSAIS – FOLHA 4/5

ESCALA 1:200 — No. FUNDAÇÃO RENOVA G006900-C-101187 — REVISÃO 0

REVISÕES	Nº	DESCRIÇÃO	T.E.	DATA	DES.	VERIF.	APROV.	LIBER.
	0	P/ APROVAÇÃO – EMISSÃO INICIAL	B	13/12/17	AC	MD	AH	AH

ESPESSURAS DE LINHAS DA FUNDAÇÃO RENOVA
ESPESSURAS DE LINHAS PARA ESTE DESENHO SUMÁRIO

1 – YELLOW	0,13mm	17	18
2 – GREEN	0,20mm	19	21
3 – CYAN	0,30mm	22	23
4 – BLUE	0,15mm	24	25
5 – MAGENTA	0,45mm		
6 – WHITE	0,40mm		
7 – CINZA	0,60mm		
8 –			

ESTE DESENHO É DE PROPRIEDADE DA **FUNDAÇÃO RENOVA**. E NÃO PODERÁ SER COPIADO, REPRODUZIDO OU MESMO SUBMETIDO A TERCEIROS SEM SUA AUTORIZAÇÃO.

A1