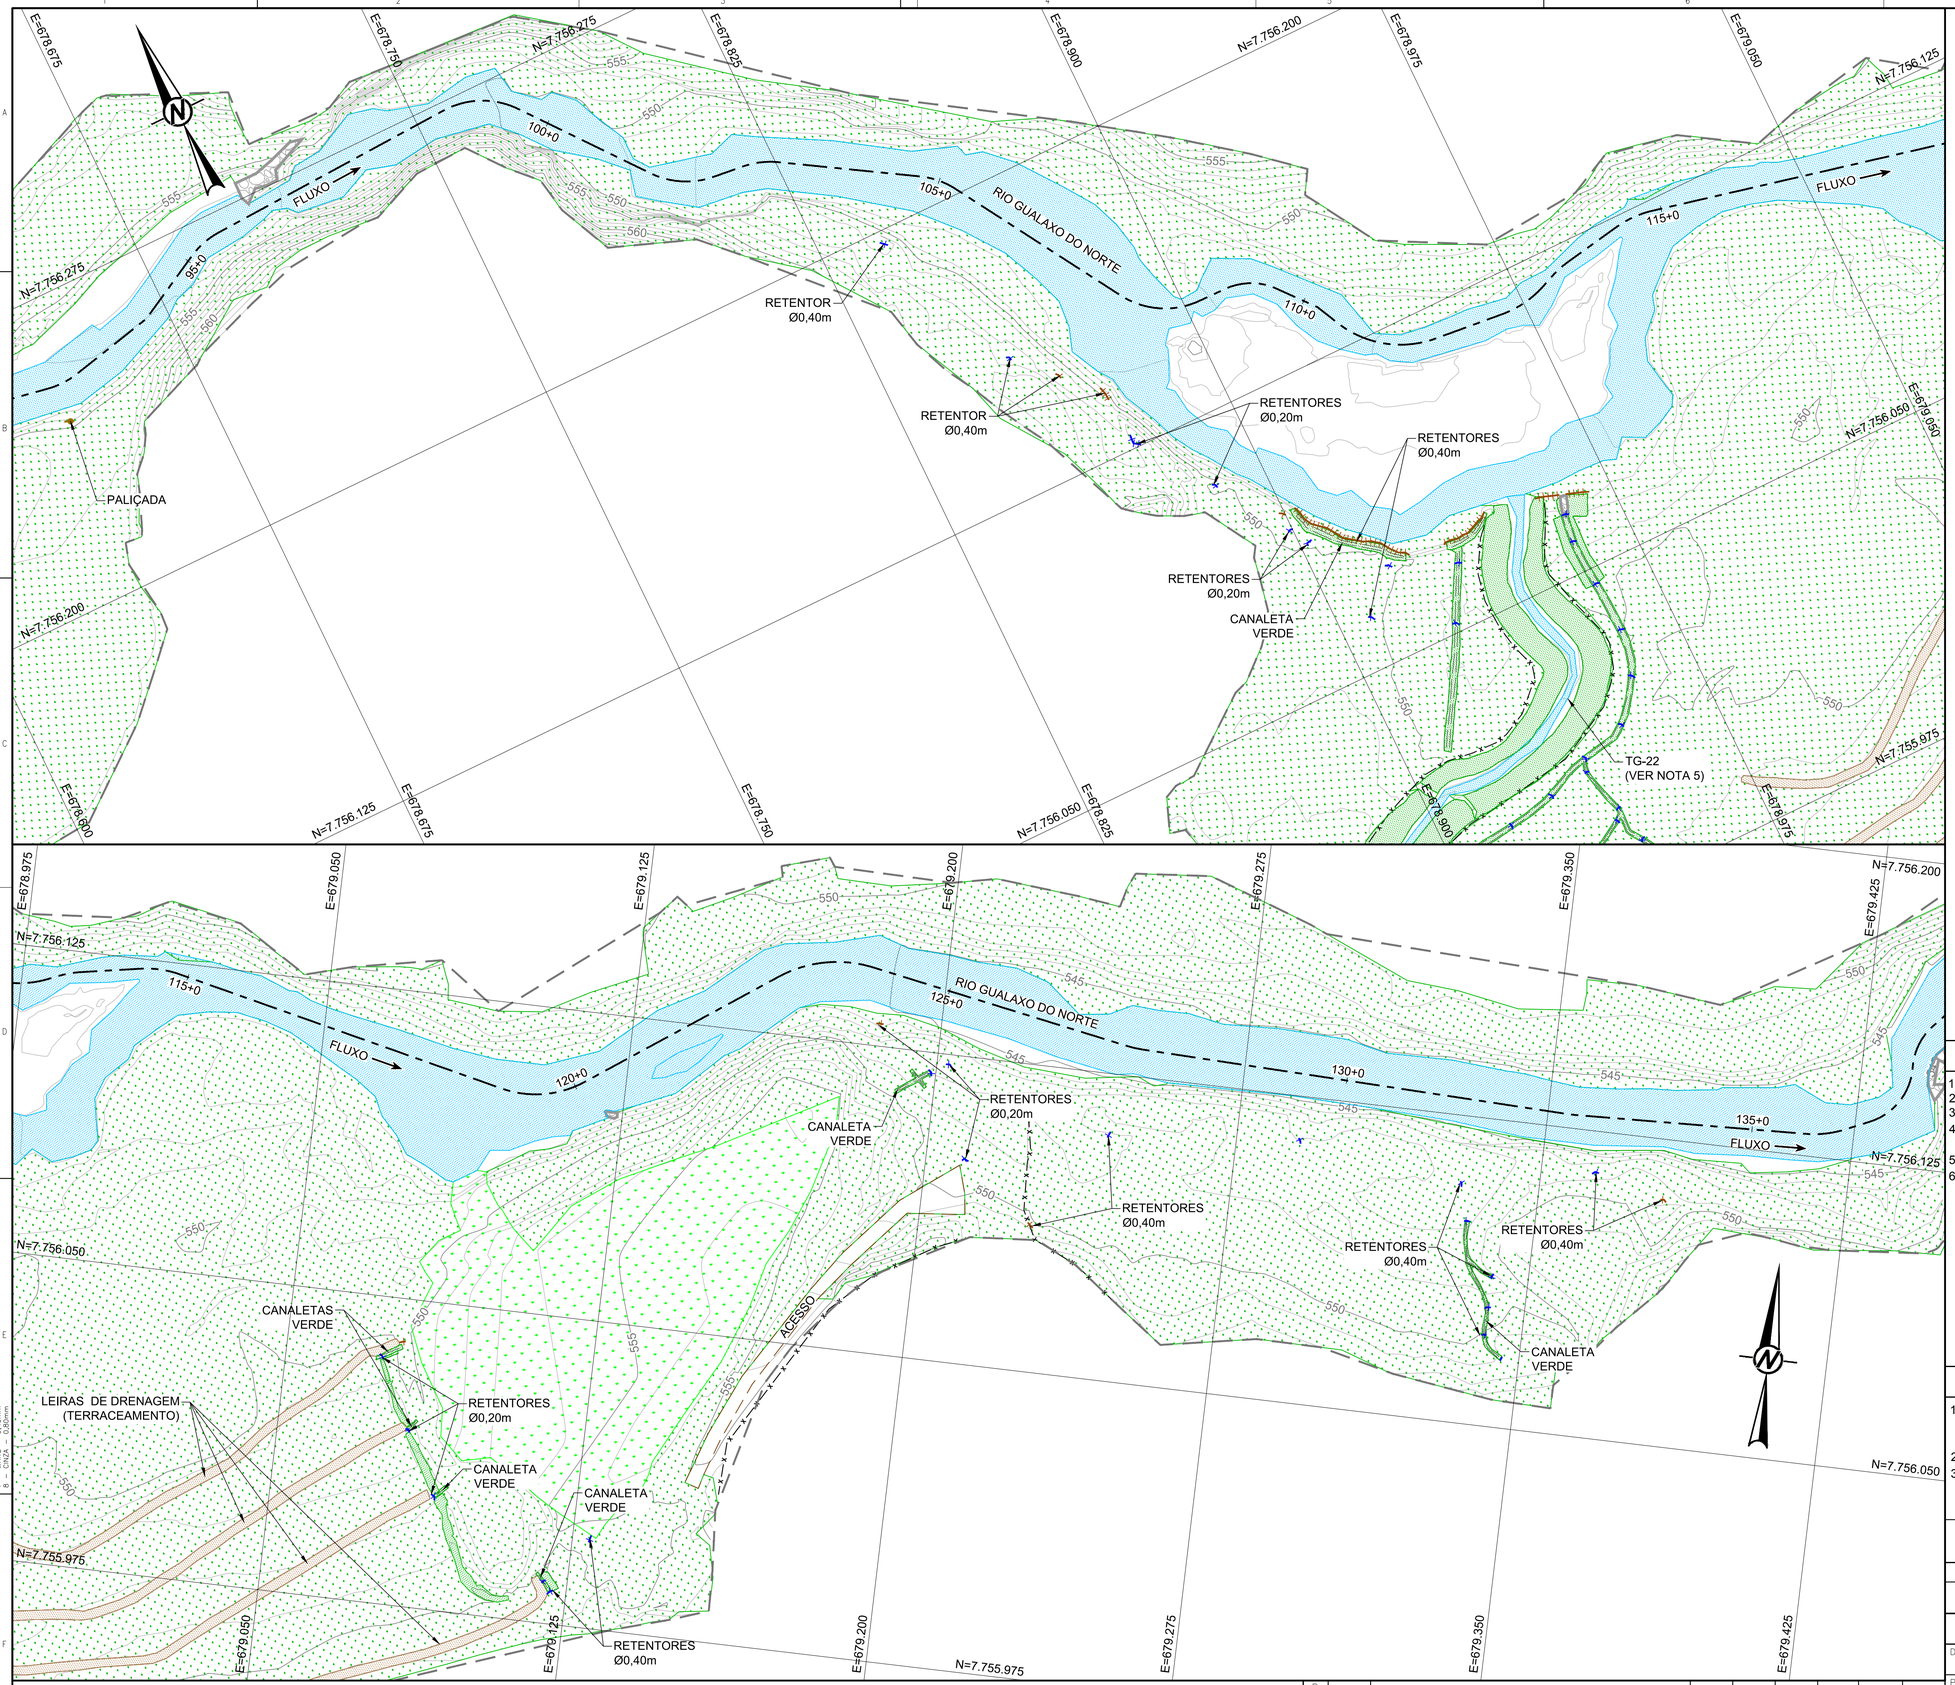

LEGENDA:

- CURVAS DE NÍVEL
- LIMITE DO LEVANTAMENTO
- CRISTA
- PÉ
- CERCA
- PALIÇADA
- RETENTOR DE SEDIMENTOS SIMPLES
- RETENTOR DE SEDIMENTOS DUPLO
- ACESSO EXISTENTE
- EIXO EXECUTADO
- CANALETA VERDE
- VEGETAÇÃO EXISTENTE
- ÁREA REVEGETADA
- NÍVEL D'ÁGUA
- BIOMANTA
- ENROCAMENTO
- LEIRAS (VER NOTA 4)

0 25 50
1:750 METROS

NOTAS

1. DIMENSÕES E ELEVAÇÕES EM METRO, EXCETO ONDE INDICADA;
2. A(S) ESCALA(S) INDICADA(S) NESTE DESENHO REFERE(M)-SE AO FORMATO "A1";
3. SISTEMA DE COORDENADAS UTILIZADO: SIRGAS 2000 UTM ZONA 23S;
4. ÁREAS E ESTRUTURAS NÃO CADASTRADAS NO LEVANTAMENTO PLANIALTIMÉTRICO CADASTRAL, IDENTIFICADAS E LOCADAS PELA EQUIPE DA PROJETISTA;
5. OS TRIBUTÁRIOS SÃO OBJETO DE PROJETOS ESPECÍFICOS;
6. PARA SEÇÕES VER DESENHOS DE SEÇÕES TRANSVERSAIS.

DESENHOS DE REFERÊNCIA

1. LEVANTAMENTO PLANIALTIMÉTRICO CADASTRAL REALIZADO PELA H3M SOLUÇÕES AMBIENTAIS E GIS EM 24/10/2017 - 241-MR-2017-0241-Rev02 - ARQUIVO EM dwg DISPONIBILIZADO PELA FUNDAÇÃO RENOVA;
2. SEÇÕES TRANSVERSAIS - G006900-C-101220 À G006900-C-101224;
3. LOCALIZAÇÃO "AS BUILT" ÁREA NÃO PRIORITÁRIA 22 - G006984-G-100050.

ESPESSURAS DE LINHAS DA FUNDAÇÃO RENOVA
ESPESSURAS DE LINHAS PARA PLOTAGEM NESTE DESENHO SAMARCO
1 – YELLOW 0,15mm — 17 18 19
2 – GREEN 0,20mm — 20 21 22
3 – RED 0,30mm — 23 24 25
4 – BLUE 0,15mm
5 – MAGENTA 0,40mm
6 – WHITE 0,40mm
7 – CYAN 0,60mm

ESTE DESENHO É DE PROPRIEDADE DA FUNDAÇÃO RENOVA. E NÃO PODERÁ SER COPIADO, REPRODUZIDO OU SUBMETIDO A TERCEIROS SEM SUA AUTORIZAÇÃO.

PLANTAS
ESCALA 1:750

REVISÕES								
0	P/ APROVAÇÃO – EMISSÃO INICIAL	B	27/12/17	AC	MD	AH	AH
Nº	DESCRIÇÃO	T.E.	DATA	DES.	VERIF.	APROV.	LIBER.

Golder Associates — Belo Horizonte, Brasil

DESENHO No. D1-E40-737_159-515-2282_00-B

T.E. – TIPOS DE EMISSÃO

A – PRELIMINAR C – P/ CONHECIMENTO E – P/ CONSTRUÇÃO G – CONF. CONSTRUÍDO L – APROVADO
B – P/APROVAÇÃO D – P/ COTAÇÃO F – CONF. COMPRADO H – CANCELADO

EMISSÃO

DES. AC 27/12/17
PROJ. RA 27/12/17
VERIF. MD 27/12/17
APROV. AH 27/12/17

FUNDAÇÃO renova — FUNDAÇÃO RENOVA

TÍTULO FUNDAÇÃO RENOVA – GERAL
MARIANA
PROJETO DE RECUPERAÇÃO AMBIENTAL DE RIOS PRINCIPAIS
ÁREA NÃO PRIORITÁRIA 22 – "AS BUILT"
PLANTAS – FOLHA 3/4

ESCALA 1:750

No. FUNDAÇÃO RENOVA G006900-C-101218

REVISÃO 0

A1