


SEÇÃO EST. 30+0,0
ESCALA 1:200

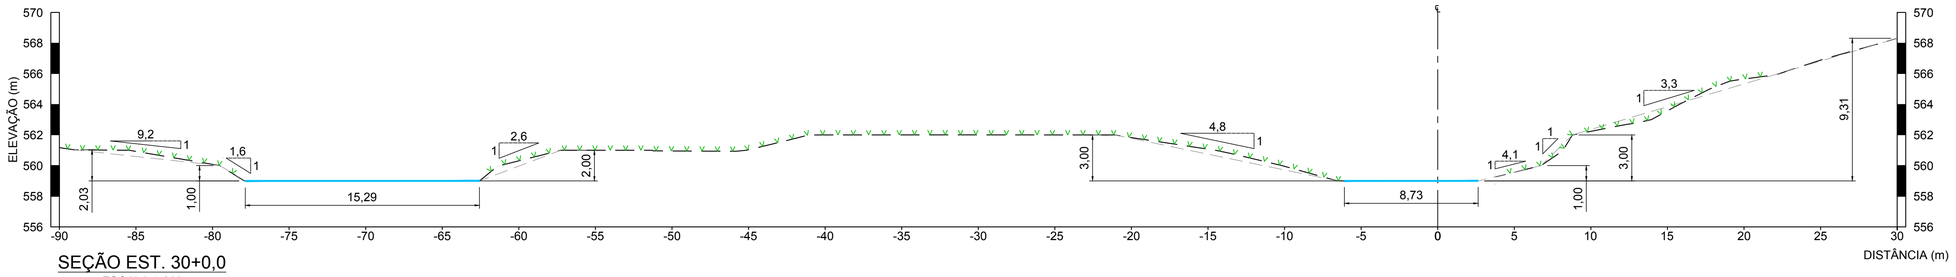


SEÇÃO EST. 35+0,0
ESCALA 1:200




SEÇÃO EST. 40+0,0
ESCALA 1:200

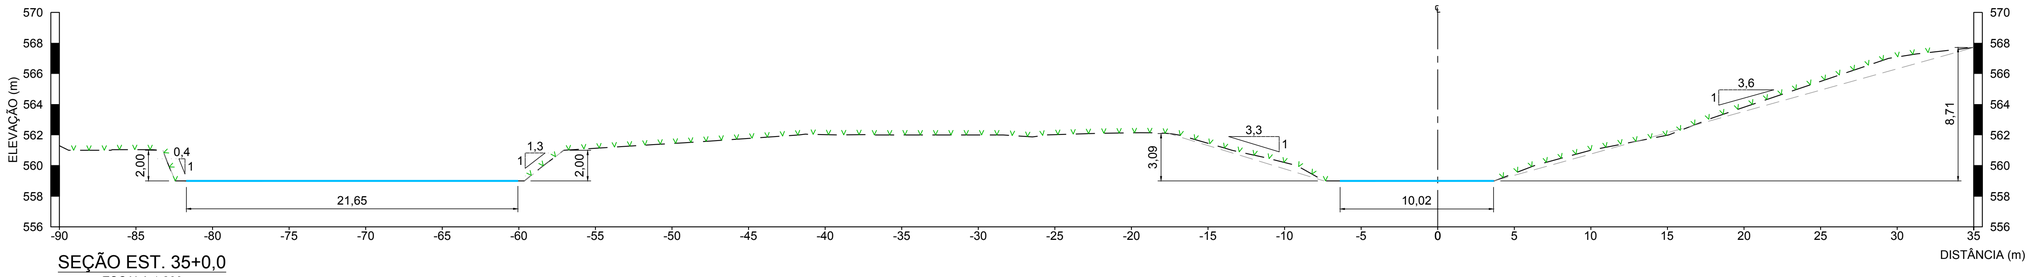


SEÇÃO EST. 55+0,0
ESCALA 1:200

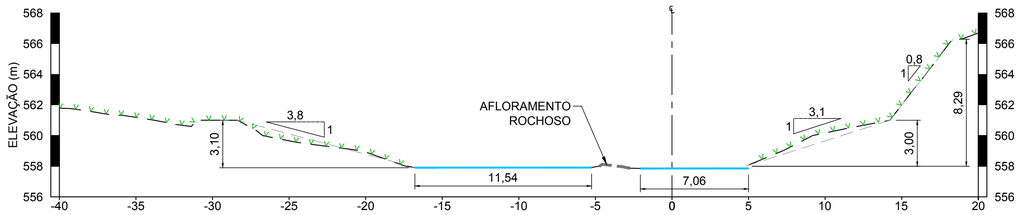


SEÇÃO EST. 45+0,0
ESCALA 1:200

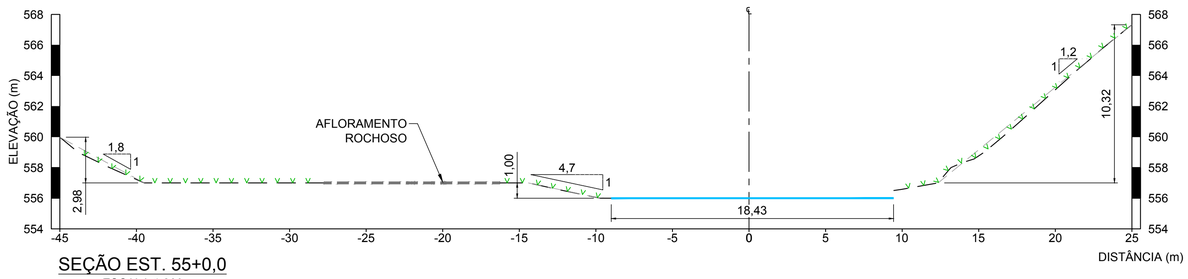


SEÇÃO EST. 50+0,0
ESCALA 1:200

**LEGENDA:**

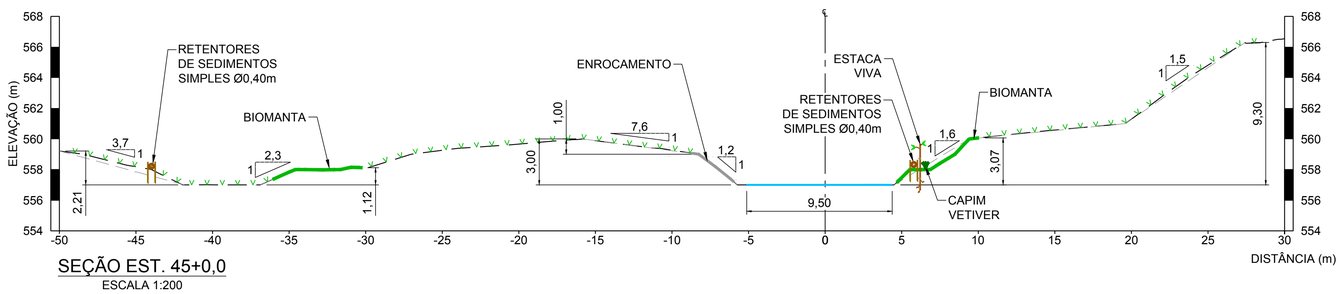- TERRENO NATURAL
- REVEGETAÇÃO
- NÍVEL D'ÁGUA
- BIOMANTA
- ENROCAMENTO
- AFLORAMENTO ROCHOSO

0 10 20
1:200 METROS
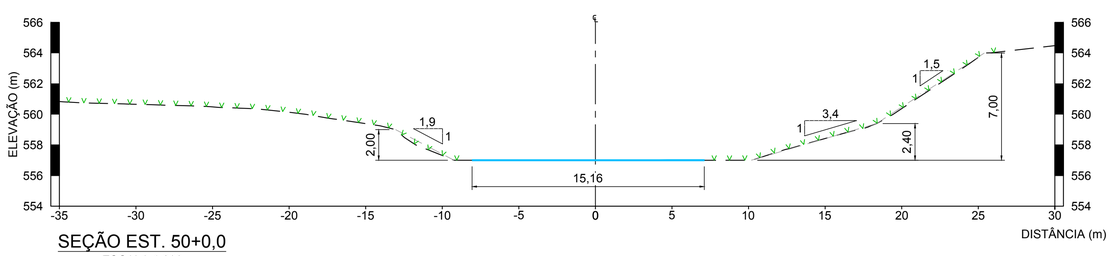
## NOTAS

1. DIMENSÕES E ELEVAÇÕES EM METRO, EXCETO ONDE INDICADA;
2. A(S) ESCALA(S) INDICADA(S) NESTE DESENHO REFERE(M)-SE AO FORMATO "A1";
3. PARA LOCALIZAÇÃO DAS SEÇÕES, VER DESENHOS DE PLANTA DO "AS BUILT" DA ÁREA NÃO PRIORITÁRIA 22.

## DESENHOS DE REFERÊNCIA

1. LEVANTAMENTO PLANIALTIMÉTRICO CADASTRAL REALIZADO PELA H3M SOLUÇÕES AMBIENTAIS E GIS EM 24/10/2017 - 241-MR-2017-0241-Rev02 - ARQUIVO EM dwg DISPONIBILIZADO PELA FUNDAÇÃO RENOVA;
2. ÁREA NÃO PRIORITÁRIA 22 - "AS BUILT" - PLANTAS: G006900-C-101216 À G006900-C-101219.

Golder Associates — Belo Horizonte, Brasil

DESENHO No. D1-E40-740_159-515-2282_00-B

T.E. – TIPOS DE EMISSÃO

A – PRELIMINAR B – P/APROVAÇÃO C – P/ CONHECIMENTO D – P/ COTAÇÃO E – P/ CONSTRUÇÃO F – CONF. COMPRADO G – CONF. CONSTRUÍDO H – CANCELADO L – APROVADO

EMISSÃO

| REVISÕES | Nº | DESCRIÇÃO | T.E. | DATA | DES. | VERIF. | APROV. | LIBER. |
|---|---|---|---|---|---|---|---|---|
| | 0 | P/ APROVAÇÃO – EMISSÃO INICIAL | B | 27/12/17 | AC | MD | AH | AH |

DES. AC 27/12/17
PROJ. RA 27/12/17
VERIF. MD 27/12/17
APROV. AH 27/12/17

FUNDAÇÃO RENOVA

TÍTULO FUNDAÇÃO RENOVA – GERAL
MARIANA
PROJETO DE RECUPERAÇÃO AMBIENTAL DE RIOS PRINCIPAIS
ÁREA NÃO PRIORITÁRIA 22 – "AS BUILT"
SEÇÕES TRANSVERSAIS – FOLHA 2/5

ESCALA 1:200 | No. FUNDAÇÃO RENOVA G006900-C-101221 | REVISÃO 0

A1

ESPESSURAS DE LINHAS DA FUNDAÇÃO RENOVA

ESPESSURAS DE LINHAS PARA PLOTAGEM NESTE DESENHO SUMÁRIO

| | | | |
|---|---|---|---|
| 1 | – | YELLOW | 0,15mm |
| 2 | – | GREEN | 0,20mm |
| 3 | – | CYAN | 0,30mm |
| 4 | – | BLUE | 0,15mm |
| 5 | – | MAGENTA | 0,40mm |
| 6 | – | RED | 0,25mm |
| 7 | – | WHITE | 0,40mm |
| 8 | – | GRAY | 0,50mm |

| | | |
|---|---|---|
| 17 | 18 | 19 |
| 20 | 21 | 22 |
| 23 | 24 | 25 |

ESTE DESENHO É DE PROPRIEDADE DA **FUNDAÇÃO RENOVA**. E NÃO PODERÁ SER COPIADO, REPRODUZIDO NEM SUBMETIDO A TERCEIROS SEM SUA AUTORIZAÇÃO.