



 


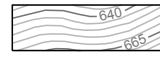












- | | |
|---|--------------------------------|
|  | CURVAS DE NÍVEL |
|  | LIMITE DO LEVANTAMENTO |
|  | CRISTA |
|  | PÉ |
|  | CERCA |
|  | CAPIM VETIVER |
|  | RETENTOR DE SEDIMENTOS SIMPLES |
|  | RETENTOR DE SEDIMENTOS DUPLA |
|  | ACESSO EXISTENTE |
|  | EIXO EXECUTADO |
|  | CANALETA VERDE |
|  | CONSTRUÇÕES EXISTENTES |
|  | ÁREA REVEGETADA |
|  | NÍVEL D'ÁGUA |
|  | BIOMANTA |
|  | ENROCAMENTO |
|  | AFLORAMENTO ROCHOSO |

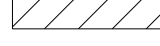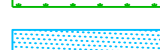

1. DIMENSÕES E ELEVações EM METRO, EXCETO ONDE INDICADA;
2. A(S) ESCALA(S) INDICADA(S) NESTE DESENHO REFERE(M)-SE AO FORMATO "A1";
3. SISTEMA DE COORDENADAS UTILIZADO: SIRGAS 2000 UTM ZONA 23S;
4. OS TRIBUTÁRIOS SÃO OBJETO DE PROJETOS ESPECÍFICOS;
5. A ESTACA 0+0 CORRESPONDE À ESTACA E.G.A23-0+0 DO PROJETO DA ÁREA NÃO PRIORITÁRIA 23;
6. A ESTACA 34+0 CORRESPONDE À ESTACA E.G.A23-32+19,20 DO PROJETO DA ÁREA NÃO PRIORITÁRIA 23;
7. PARA SEÇÕES VER DESENHO DE SEÇÕES TRANSVERSAIS.

1. LEVANTAMENTO PLANALTIMÉTRICO CADASTRAL REALIZADO PELA H3M SOLUÇÕES AMBIENTAIS E GIS EM 21/09/2017 - 241-MR-2017-0194 - ARQUIVO EM .dwg DISPONIBILIZADO PELA FUNDAÇÃO RENOVA;
2. SEÇÕES TRANSVERSAS - G0069000 - N101061;
3. LOCALIZAÇÃO "AS BUILT" ÁREA NÃO PRIORITÁRIA 23 - G006984-G-100029.

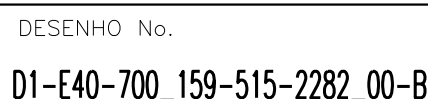

A - PRELIMINAR	C - P/ CONHECIMENTO	E - P/ CONSTRUÇÃO	G - CONF. CONSTRUÍDO	L - APROVADO
B - P/APROVAÇÃO	D - P/ COTAÇÃO	F - CONF. COMPRADO	H - CANCELADO	

FUNDACÃO RENOVA

TÍTULO: FUNDAÇÃO RENOVA - GERAL
MARIANA
PROJETO DE RECUPERAÇÃO AMBIENTAL DE RIOS PRINCIPAIS
ÁREA NÃO PRIORITÁRIA 23 - "AS BUILT"
PLANTAS

ESCALA 1:750	No. FUNDAÇÃO RENOVA G006900-C-101060	REVISÃO 0
-----------------	--	--------------

PLANTAS
ESCALA 1:750

REVISÃO								
0	P/ APROVAÇÃO – EMISSÃO INICIAL	B	06/10/17	AC	MD	AH	AH	
Nº	DESCRIÇÃO	T.E.	DATA	DES.	VERIF.	APROV.	LIBER	