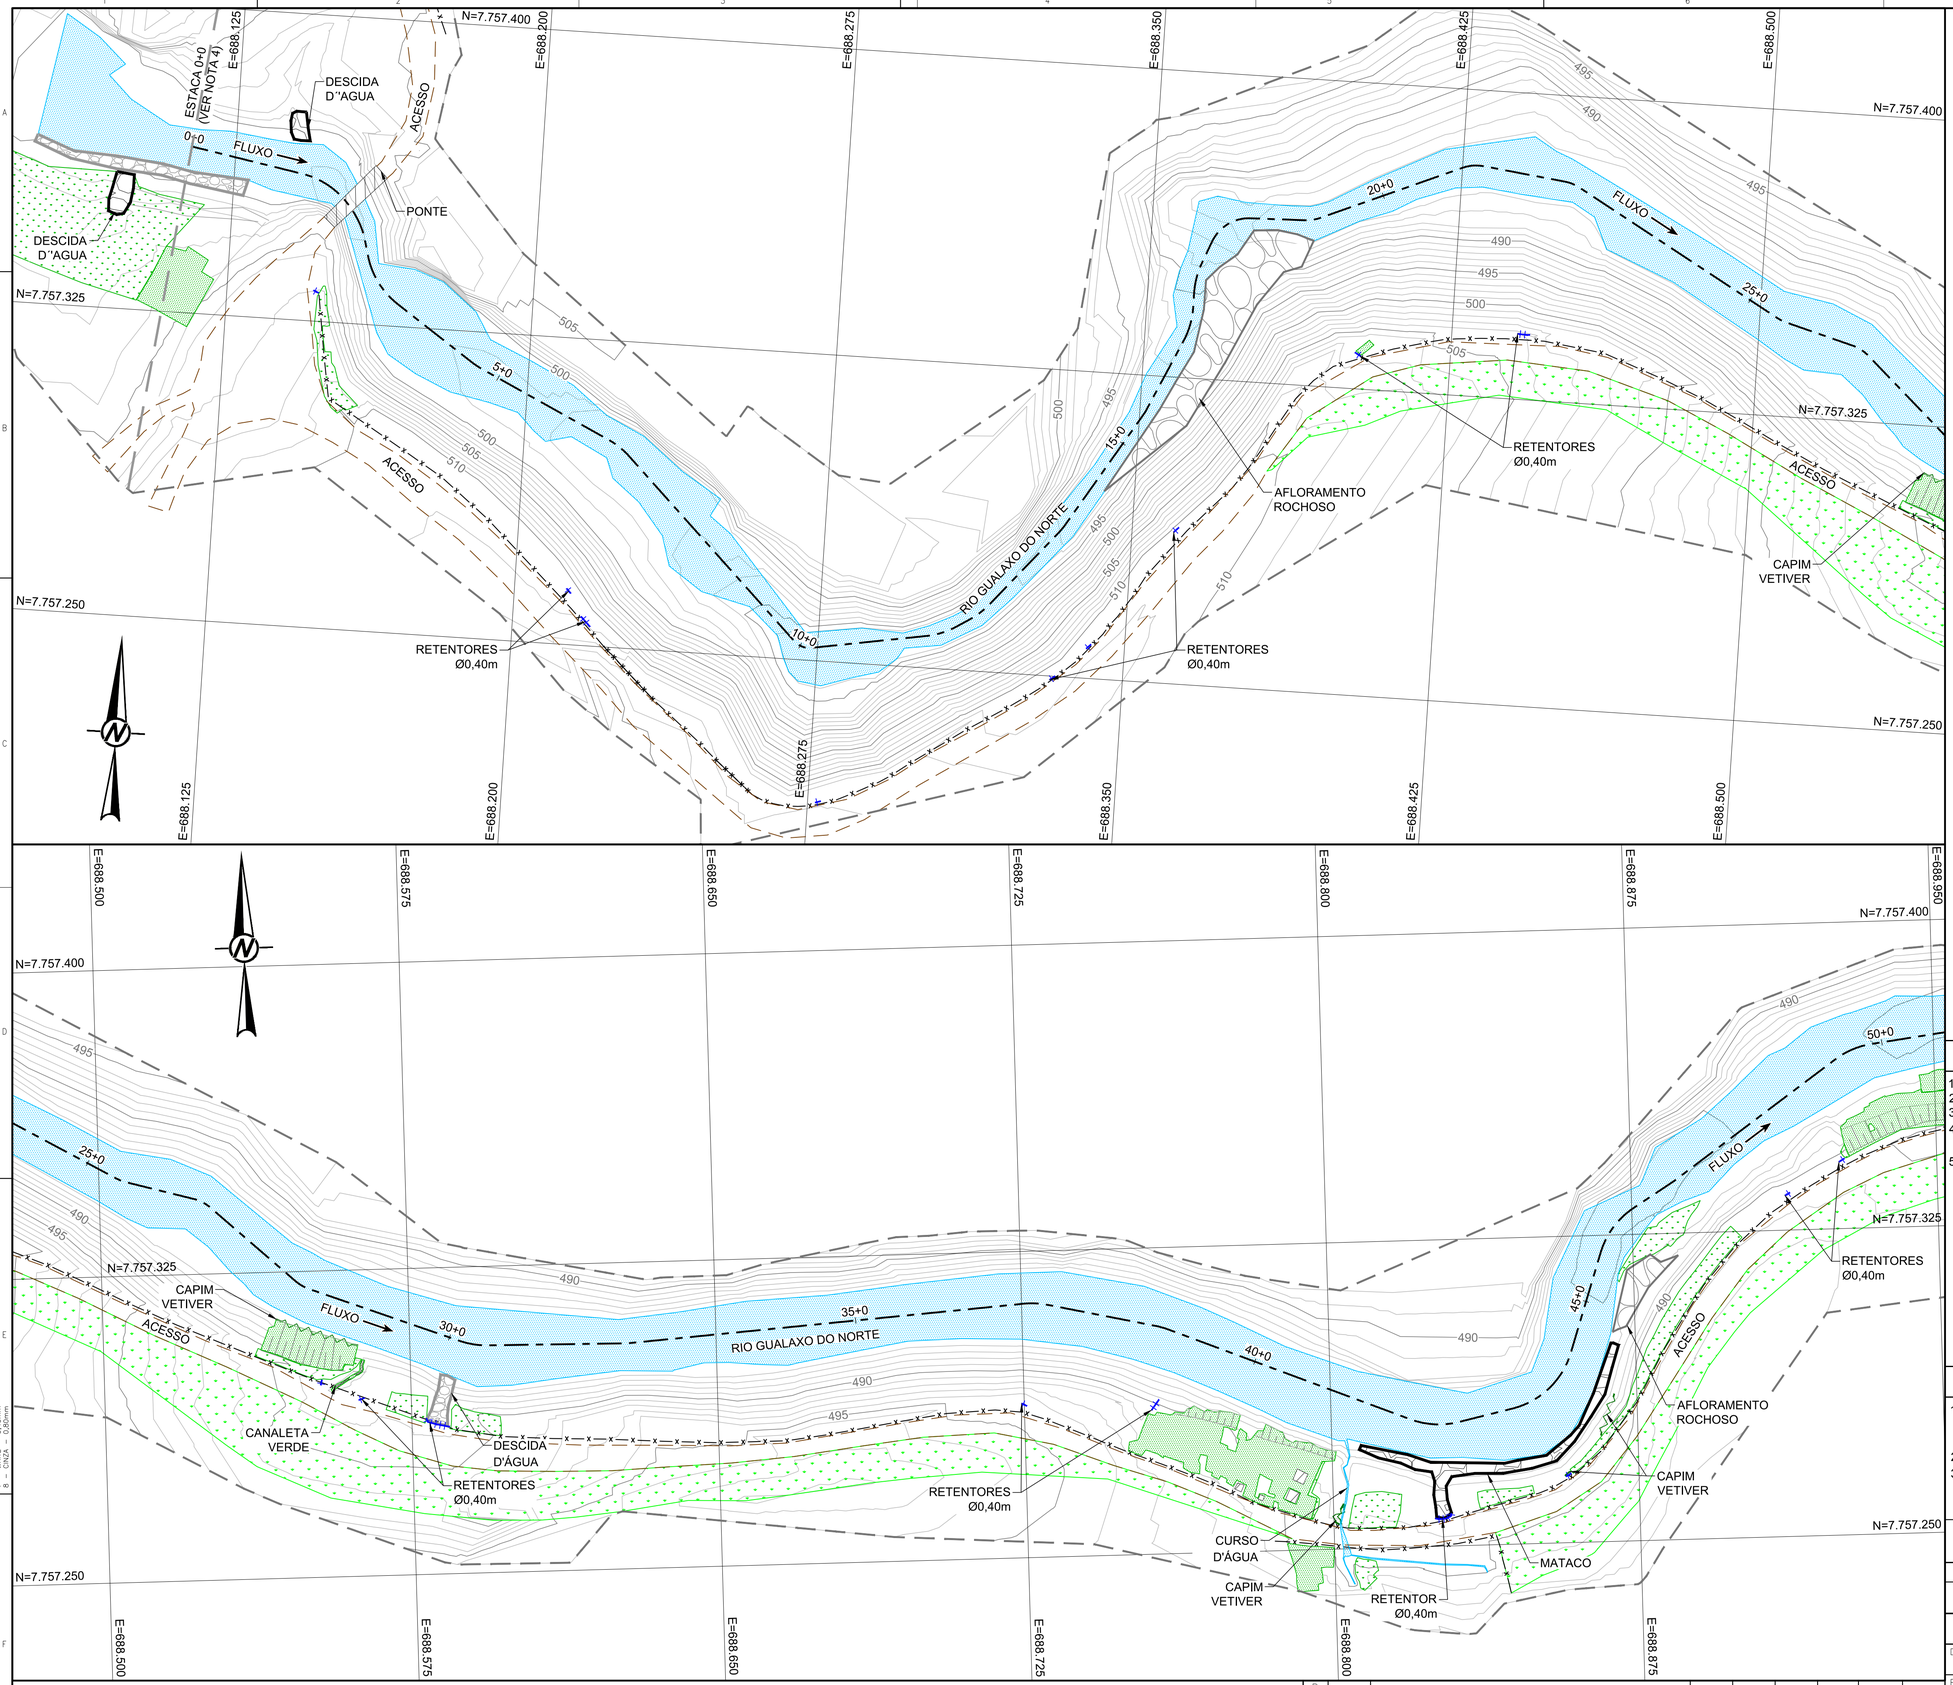

LEGENDA:

- CURVAS DE NÍVEL
- LIMITE DO LEVANTAMENTO
- CRISTA
- PÉ
- CERCA
- CAPIM VETIVER
- RETENTOR DE SEDIMENTOS SIMPLES
- ACESSO EXISTENTE
- EIXO EXECUTADO
- CANALETA VERDE
- VEGETAÇÃO EXISTENTE
- CONSTRUÇÕES EXISTENTES
- ÁREA REVEGETADA
- NÍVEL D'ÁGUA
- BIOMANTA
- ENROCAMENTO
- MATACO
- AFLORAMENTO ROCHOSO

0 25 50
1:750 METROS

NOTAS

1. DIMENSÕES E ELEVAÇÕES EM METRO, EXCETO ONDE INDICADA;
2. A(S) ESCALA(S) INDICADA(S) NESTE DESENHO REFERE(M)-SE AO FORMATO "A1";
3. SISTEMA DE COORDENADAS UTILIZADO: SIRGAS 2000 UTM ZONA 23S;
4. A ESTACA 0+0 CORRESPONDE À ESTACA E.G.A24-0+0 DO PROJETO DA ÁREA NÃO PRIORITÁRIA 24;
5. PARA SEÇÕES VER DESENHOS DE SEÇÕES TRANSVERSAIS.

DESENHOS DE REFERÊNCIA

1. LEVANTAMENTO PLANIALTIMÉTRICO CADASTRAL REALIZADO PELA H3M SOLUÇÕES AMBIENTAIS E GIS EM 06/10/2017 - N000680-K-100118 - ARQUIVO EM dwg DISPONIBILIZADO PELA FUNDAÇÃO RENOVA;
2. SEÇÕES TRANSVERSAIS - G006900-C-101122 À G006900-C-101127;
3. LOCALIZAÇÃO "AS BUILT" ÁREA NÃO PRIORITÁRIA 24 - G006984-G-100033.

ESPESSURAS DE LINHAS DA FUNDAÇÃO RENOVA
ESPESSURAS DE LINHAS PARA PLOTAGEM NESTE DESENHO SAMARCO
1 – YELLOW – 0,15mm 17 – 18
2 – GREEN – 0,20mm 19 – 20
3 – CYAN – 0,25mm 21 – 22
4 – BLUE – 0,15mm 23 – 24
5 – MAGENTA – 0,60mm 25 –
6 – WHITE – 0,40mm
7 – GRAY – 0,90mm

ESTE DESENHO É DE PROPRIEDADE DA FUNDAÇÃO RENOVA. E NÃO PODERÁ SER COPIADO, REPRODUZIDO NEM SUBMETIDO A TERCEIROS SEM SUA AUTORIZAÇÃO.

PLANTAS
ESCALA 1:750

REVISÕES							
0	P/ APROVAÇÃO – EMISSÃO INICIAL	B	27/10/17	AC	MD	AH	AH
Nº	DESCRIÇÃO	T.E.	DATA	DES.	VERIF.	APROV.	LIBER.

Golder Associates Belo Horizonte, Brasil

DESENHO No. D1-E40-702_159-515-2282_00-B

T.E. – TIPOS DE EMISSÃO

A – PRELIMINAR B – P/APROVAÇÃO C – P/ CONHECIMENTO D – P/ COTAÇÃO E – P/ CONSTRUÇÃO F – CONF. COMPRADO G – CONF. CONSTRUÍDO H – CANCELADO L – APROVADO

EMISSÃO

DES. AC 27/10/17
PROJ. RA 27/10/17
VERIF. MD 27/10/17
APROV. AH 27/10/17

FUNDAÇÃO renova

FUNDAÇÃO RENOVA

TÍTULO FUNDAÇÃO RENOVA – GERAL
MARIANA E BARRA LONGA
PROJETO DE RECUPERAÇÃO AMBIENTAL DE RIOS PRINCIPAIS
ÁREA NÃO PRIORITÁRIA 24 – "AS BUILT"
PLANTAS – FOLHA 1/5

ESCALA 1:750

Nº FUNDAÇÃO RENOVA G006900-C-101117

REVISÃO 0

A1