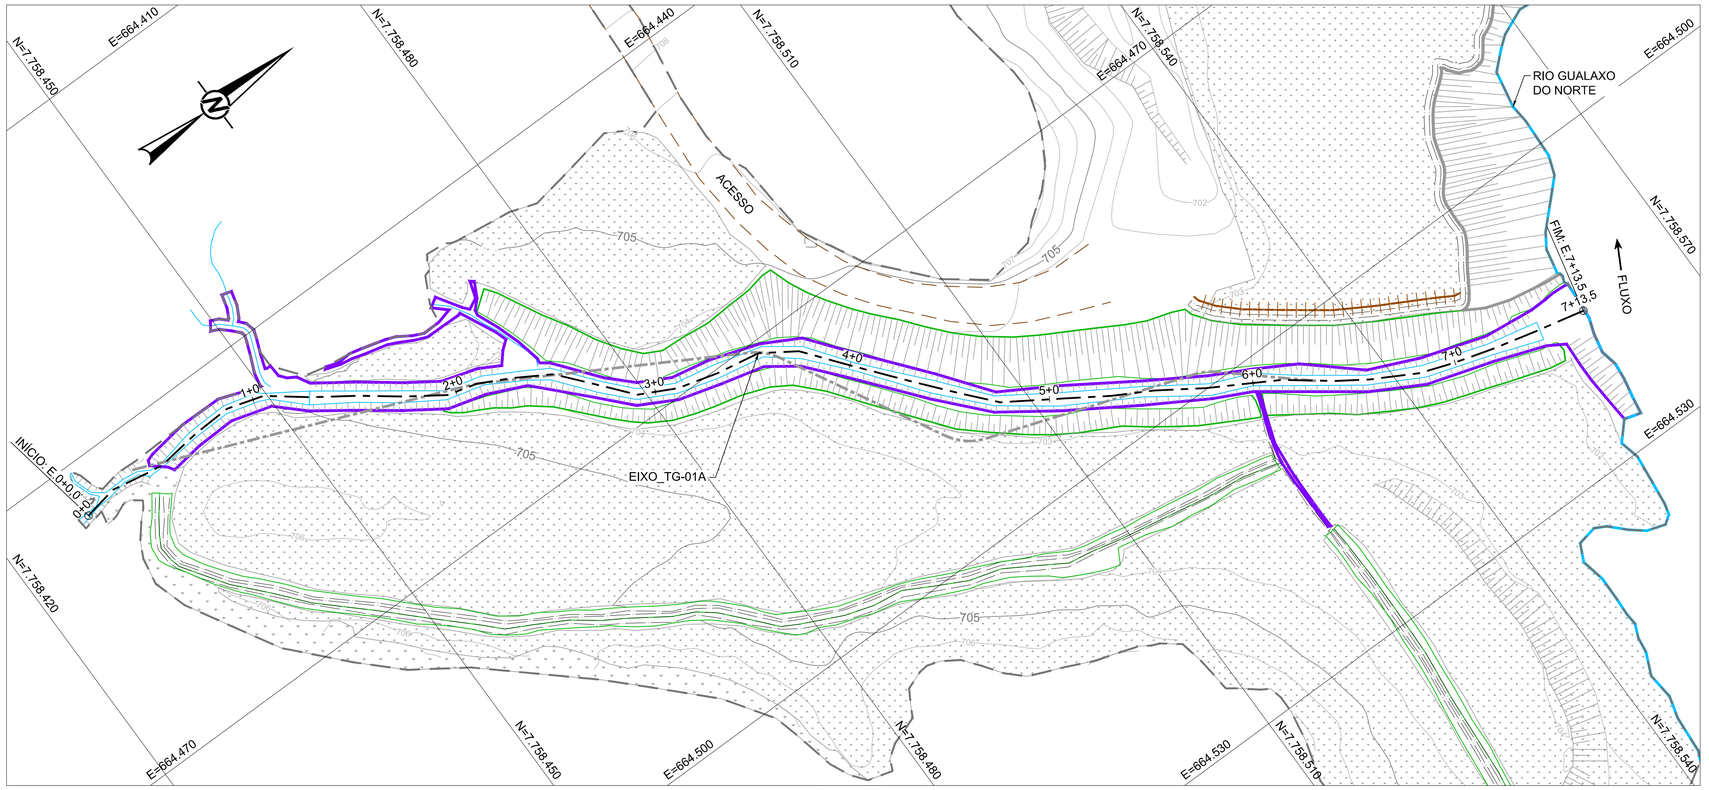

PLANTA
ESCALA 1:300

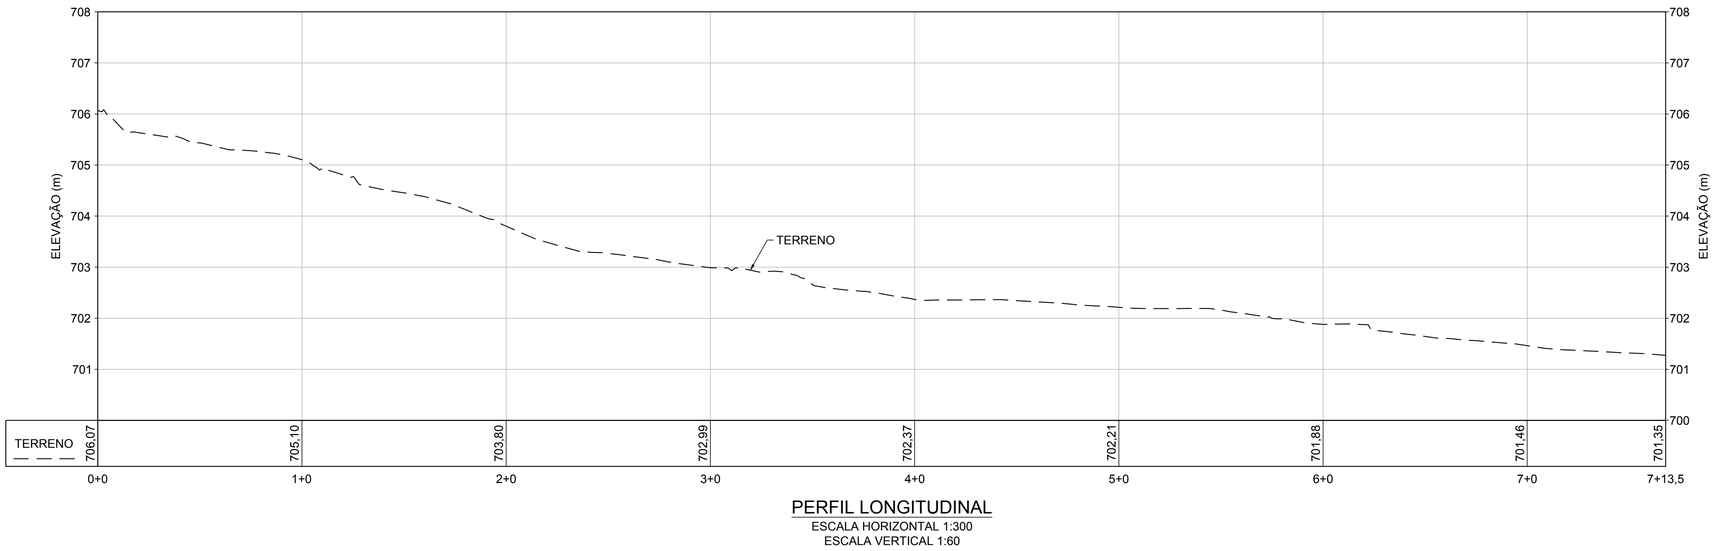

PERFIL LONGITUDINAL
ESCALA HORIZONTAL 1:300
ESCALA VERTICAL 1:60

LEGENDA:

- CURVAS DE NÍVEL
- LIMITE DO LEVANTAMENTO
- CRISTA
- PÉ
- RETENTOR DE SEDIMENTOS
- ACESSO EXISTENTE
- RIO GUALAXO DO NORTE
- CURSO D'ÁGUA
- EIXO EXECUTADO
- EIXO PROJETADO
- CANALETA VERDE
- VEGETAÇÃO EXISTENTE
- ÁREA REVEGETADA
- NÍVEL D'ÁGUA
- BIOMANTA
- ENROCAMENTO
- ENROCAMENTO COM GEOTÊXTIL

0 2 4
1:60 METROS

0 10 20
1:300 METROS

ESPESSURAS DE LINHAS DA SAMARCO
1 – YELLOW – 0,10mm
2 – GREEN – 0,20mm
3 – CYAN – 0,30mm
4 – MAGENTA – 0,40mm
5 – BLUE – 0,15mm
6 – RED – 0,50mm
7 – WHITE – 0,40mm
8 – GRAY – 0,60mm

ESPESSURAS DE LINHAS APLICADAS NESTE DESENHO SAMARCO
17 18 19
20 21 22
23 24 25

ESTE DESENHO É DE PROPRIEDADE DA **SAMARCO MINERAÇÃO S.A.**, E NÃO PODERÁ SER COPIADO, REPRODUZIDO OU SUBMETIDO A TERCEIROS SEM SUA AUTORIZAÇÃO.

NOTAS

1. DIMENSÕES E ELEVAÇÕES EM METRO, EXCETO ONDE INDICADA;
2. A(S) ESCALA(S) INDICADA(S) NESTE DESENHO REFERE(M)-SE AO FORMATO "A1";
3. SISTEMA DE COORDENADAS UTILIZADO: SIRGAS 2000 UTM ZONA 23S.

DESENHOS DE REFERÊNCIA

1. LEVANTAMENTO PLANIALTIMÉTRICO CADASTRAL REALIZADO PELA ERG ENGENHARIA EM 20/07/2016 - G000000-K-100539_Rev01;
2. PARA ARRANJO GERAL VER DESENHO G006910-C-100028;
3. PARA SEÇÕES TRANSVERSAIS VER DESENHO G006900-C-100730.

Golder Associates Belo Horizonte, Brasil

DESENHO No. D1-E10-577_159-515-2282_00-B

T.E. – TIPOS DE EMISSÃO

A – PRELIMINAR C – P/ CONHECIMENTO E – P/ CONSTRUÇÃO G – CONF. CONSTRUÍDO L – APROVADO
B – P/APROVAÇÃO D – P/ COTAÇÃO F – CONF. COMPRADO H – CANCELADO

REVISÕES	Nº	DESCRIÇÃO	T.E.	DATA	DES.	VERIF.	APROV.	LIBER.
	0	P/ APROVAÇÃO – EMISSÃO INICIAL	B	07/04/17	PC	MD	AH	AH

EMISSÃO
DES. PC 07/04/17
PROJ. VR 07/04/17
VERIF. MD 07/04/17
APROV. AH 07/04/17

SAMARCO SAMARCO MINERAÇÃO S.A.

TÍTULO GERMANO – GERAL
OBRAS EXTERNAS
PROJETO DE RECUPERAÇÃO AMBIENTAL DE TRIBUTÁRIOS "AS BUILT" – TRIBUTÁRIO TG01A
PLANTA E PERFIL

ESCALA INDICADA | No. SAMARCO G006900-C-100729 | REVISÃO 0

A1