LEGENDA:

— — — TERRENO NATURAL

——— ENROCAMENTO COM GEOTÊXTIL

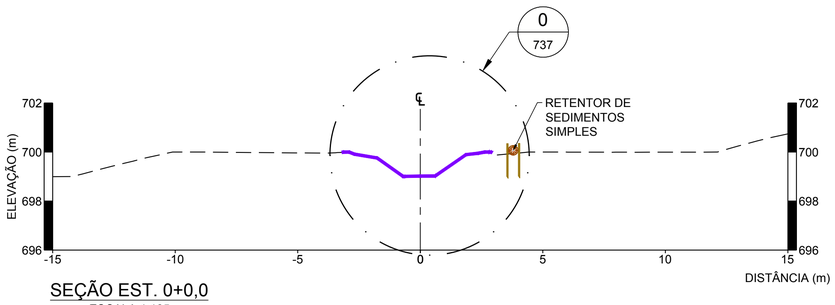

SEÇÃO EST. 0+0,0
ESCALA 1:125

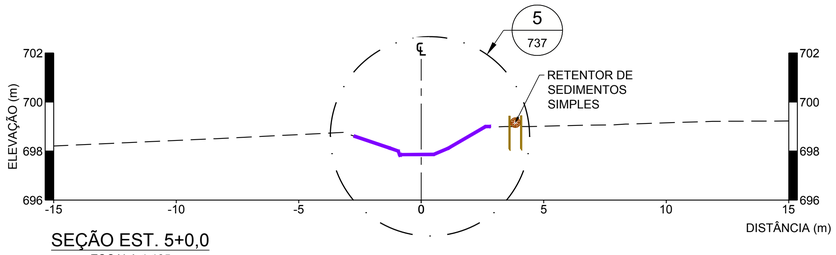

SEÇÃO EST. 5+0,0
ESCALA 1:125

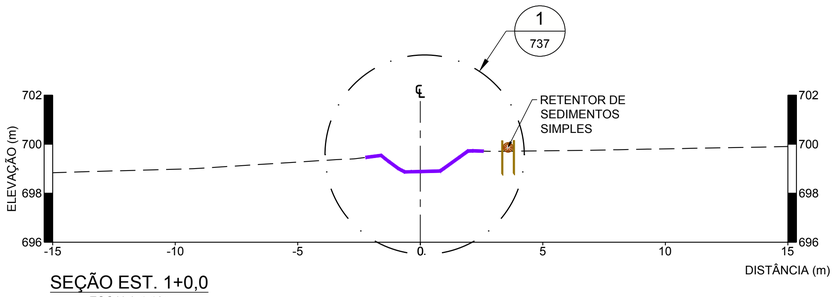

SEÇÃO EST. 1+0,0
ESCALA 1:125

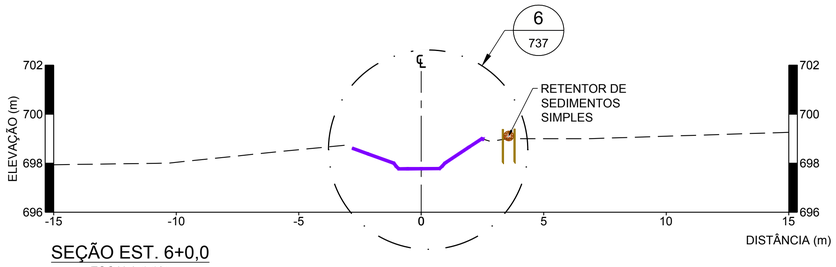

SEÇÃO EST. 6+0,0
ESCALA 1:125

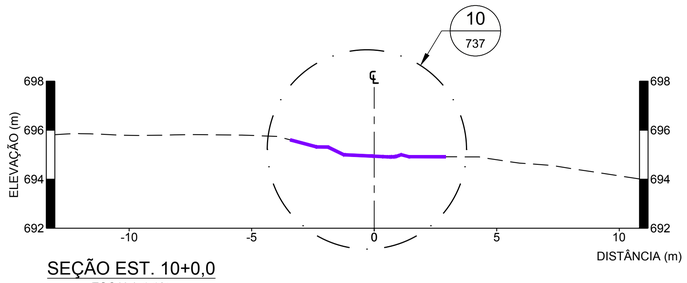

SEÇÃO EST. 10+0,0
ESCALA 1:125

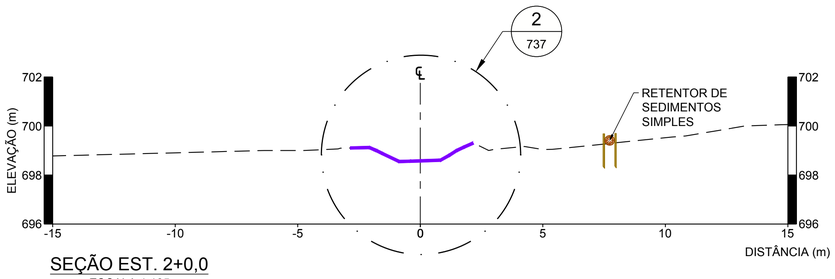

SEÇÃO EST. 2+0,0
ESCALA 1:125

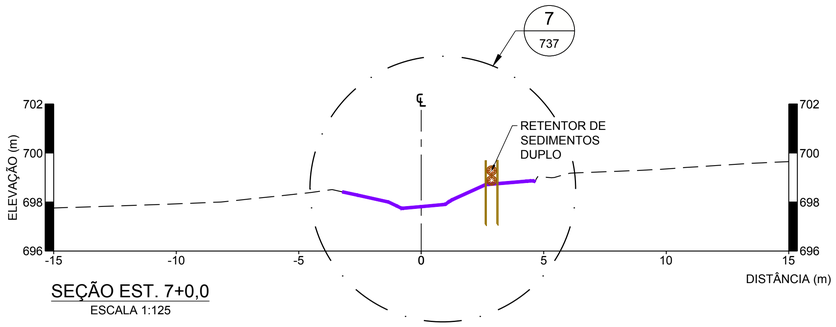

SEÇÃO EST. 7+0,0
ESCALA 1:125

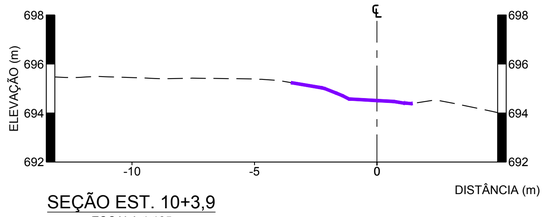

SEÇÃO EST. 10+3,9
ESCALA 1:125

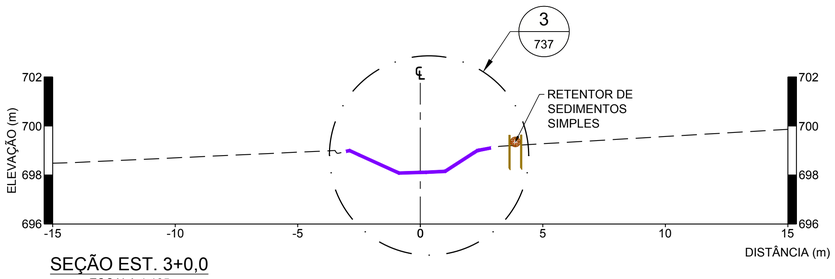

SEÇÃO EST. 3+0,0
ESCALA 1:125

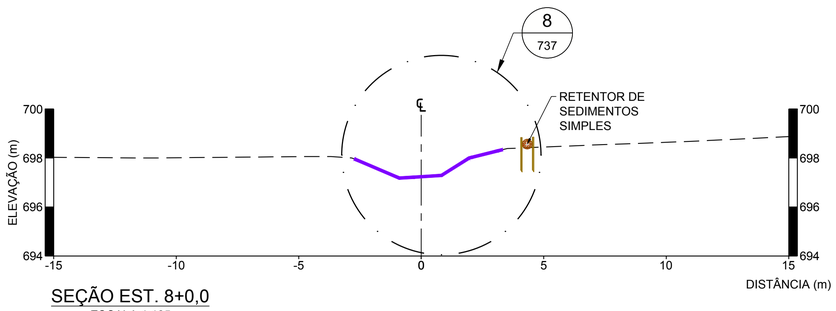

SEÇÃO EST. 8+0,0
ESCALA 1:125

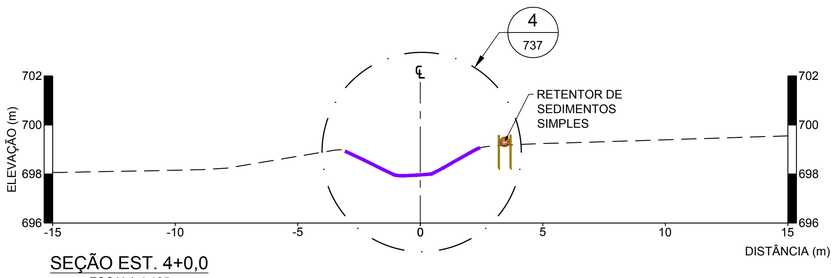

SEÇÃO EST. 4+0,0
ESCALA 1:125

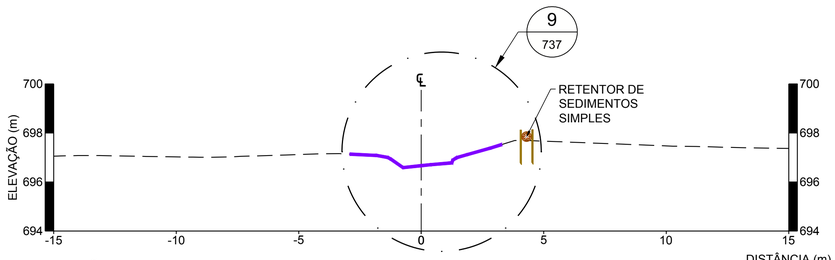

SEÇÃO EST. 9+0,0
ESCALA 1:125

0 5 10
1:125 METROS

NOTAS

1. DIMENSÕES E ELEVAÇÕES EM METRO, EXCETO ONDE INDICADA;
2. A(S) ESCALA(S) INDICADA(S) NESTE DESENHO REFERE(M)-SE AO FORMATO "A1".

DESENHOS DE REFERÊNCIA

1. LEVANTAMENTO PLANIALTIMÉTRICO CADASTRAL REALIZADO PELA ERG ENGENHARIA EM 18/07/2016 - G000000-K-100500;
2. PARA ARRANJO GERAL VER DESENHO G006910-C-100030;
3. PARA DETALHES VER DESENHO G006900-C-100737.

Golder Associates Brasil Consultoria, Brasil

DESENHO No. D1-E10-586_159-515-2282_00-B

T.E. – TIPOS DE EMISSÃO

A – PRELIMINAR B – P/APROVAÇÃO C – P/ CONHECIMENTO D – P/ COTAÇÃO E – P/ CONSTRUÇÃO F – CONF. COMPRADO G – CONF. CONSTRUÍDO H – CANCELADO L – APROVADO

EMISSÃO

DES. PC 07/04/17
PROJ. VR 07/04/17
VERIF. MD 07/04/17
APROV. AH 07/04/17

SAMARCO SAMARCO MINERAÇÃO S.A.

TITULO GERMANO – GERAL
OBRAS EXTERNAS
PROJETO DE RECUPERAÇÃO AMBIENTAL DE TRIBUTÁRIOS
"AS BUILT" – TRIBUTÁRIO TG03
SEÇÕES TRANSVERSAIS

ESCALA INDICADA | No. SAMARCO G006900-C-100736 | REVISÃO 0

REVISÕES	Nº	DESCRIÇÃO	T.E.	DATA	DES.	VERIF.	APROV.	LIBER.
	0	P/ APROVAÇÃO – EMISSÃO INICIAL	B	07/04/17	PC	MD	AH	AH

ESPESSURAS DE LINHAS:
ARQUIVO DESTE DESENHO SAMARCO
17 18 19
21 22
23 24 25

ESPESSURAS DE LINHAS DA SAMARCO
1 – YELLOW – 0,10mm
2 – YELLOW – 0,20mm
3 – GREEN – 0,30mm
4 – CYAN – 0,40mm
5 – BLUE – 0,15mm
6 – MAGENTA – 0,60mm
7 – WHITE – 0,45mm
8 – GRAY – 0,80mm

ESTE DESENHO É DE PROPRIEDADE DA SAMARCO MINERAÇÃO S.A., E NÃO PODERÁ SER COPIADO, REPRODUZIDO OU SUBMETIDO A TERCEIROS SEM SUA AUTORIZAÇÃO.

A1