


ESTE DESENHO É DE PROPRIEDADE DA SAMARCO MINERAÇÃO S.A. E NÃO PODEM SER COPIADO, REPRODUZIDO, ALTERADO, TRANSFERIDO, Cedido, ou SUBMETIDO A TERCEIROS SEM SUA AUTORIZAÇÃO.

ESPESSURAS DE LINHAS DA SAMARCO



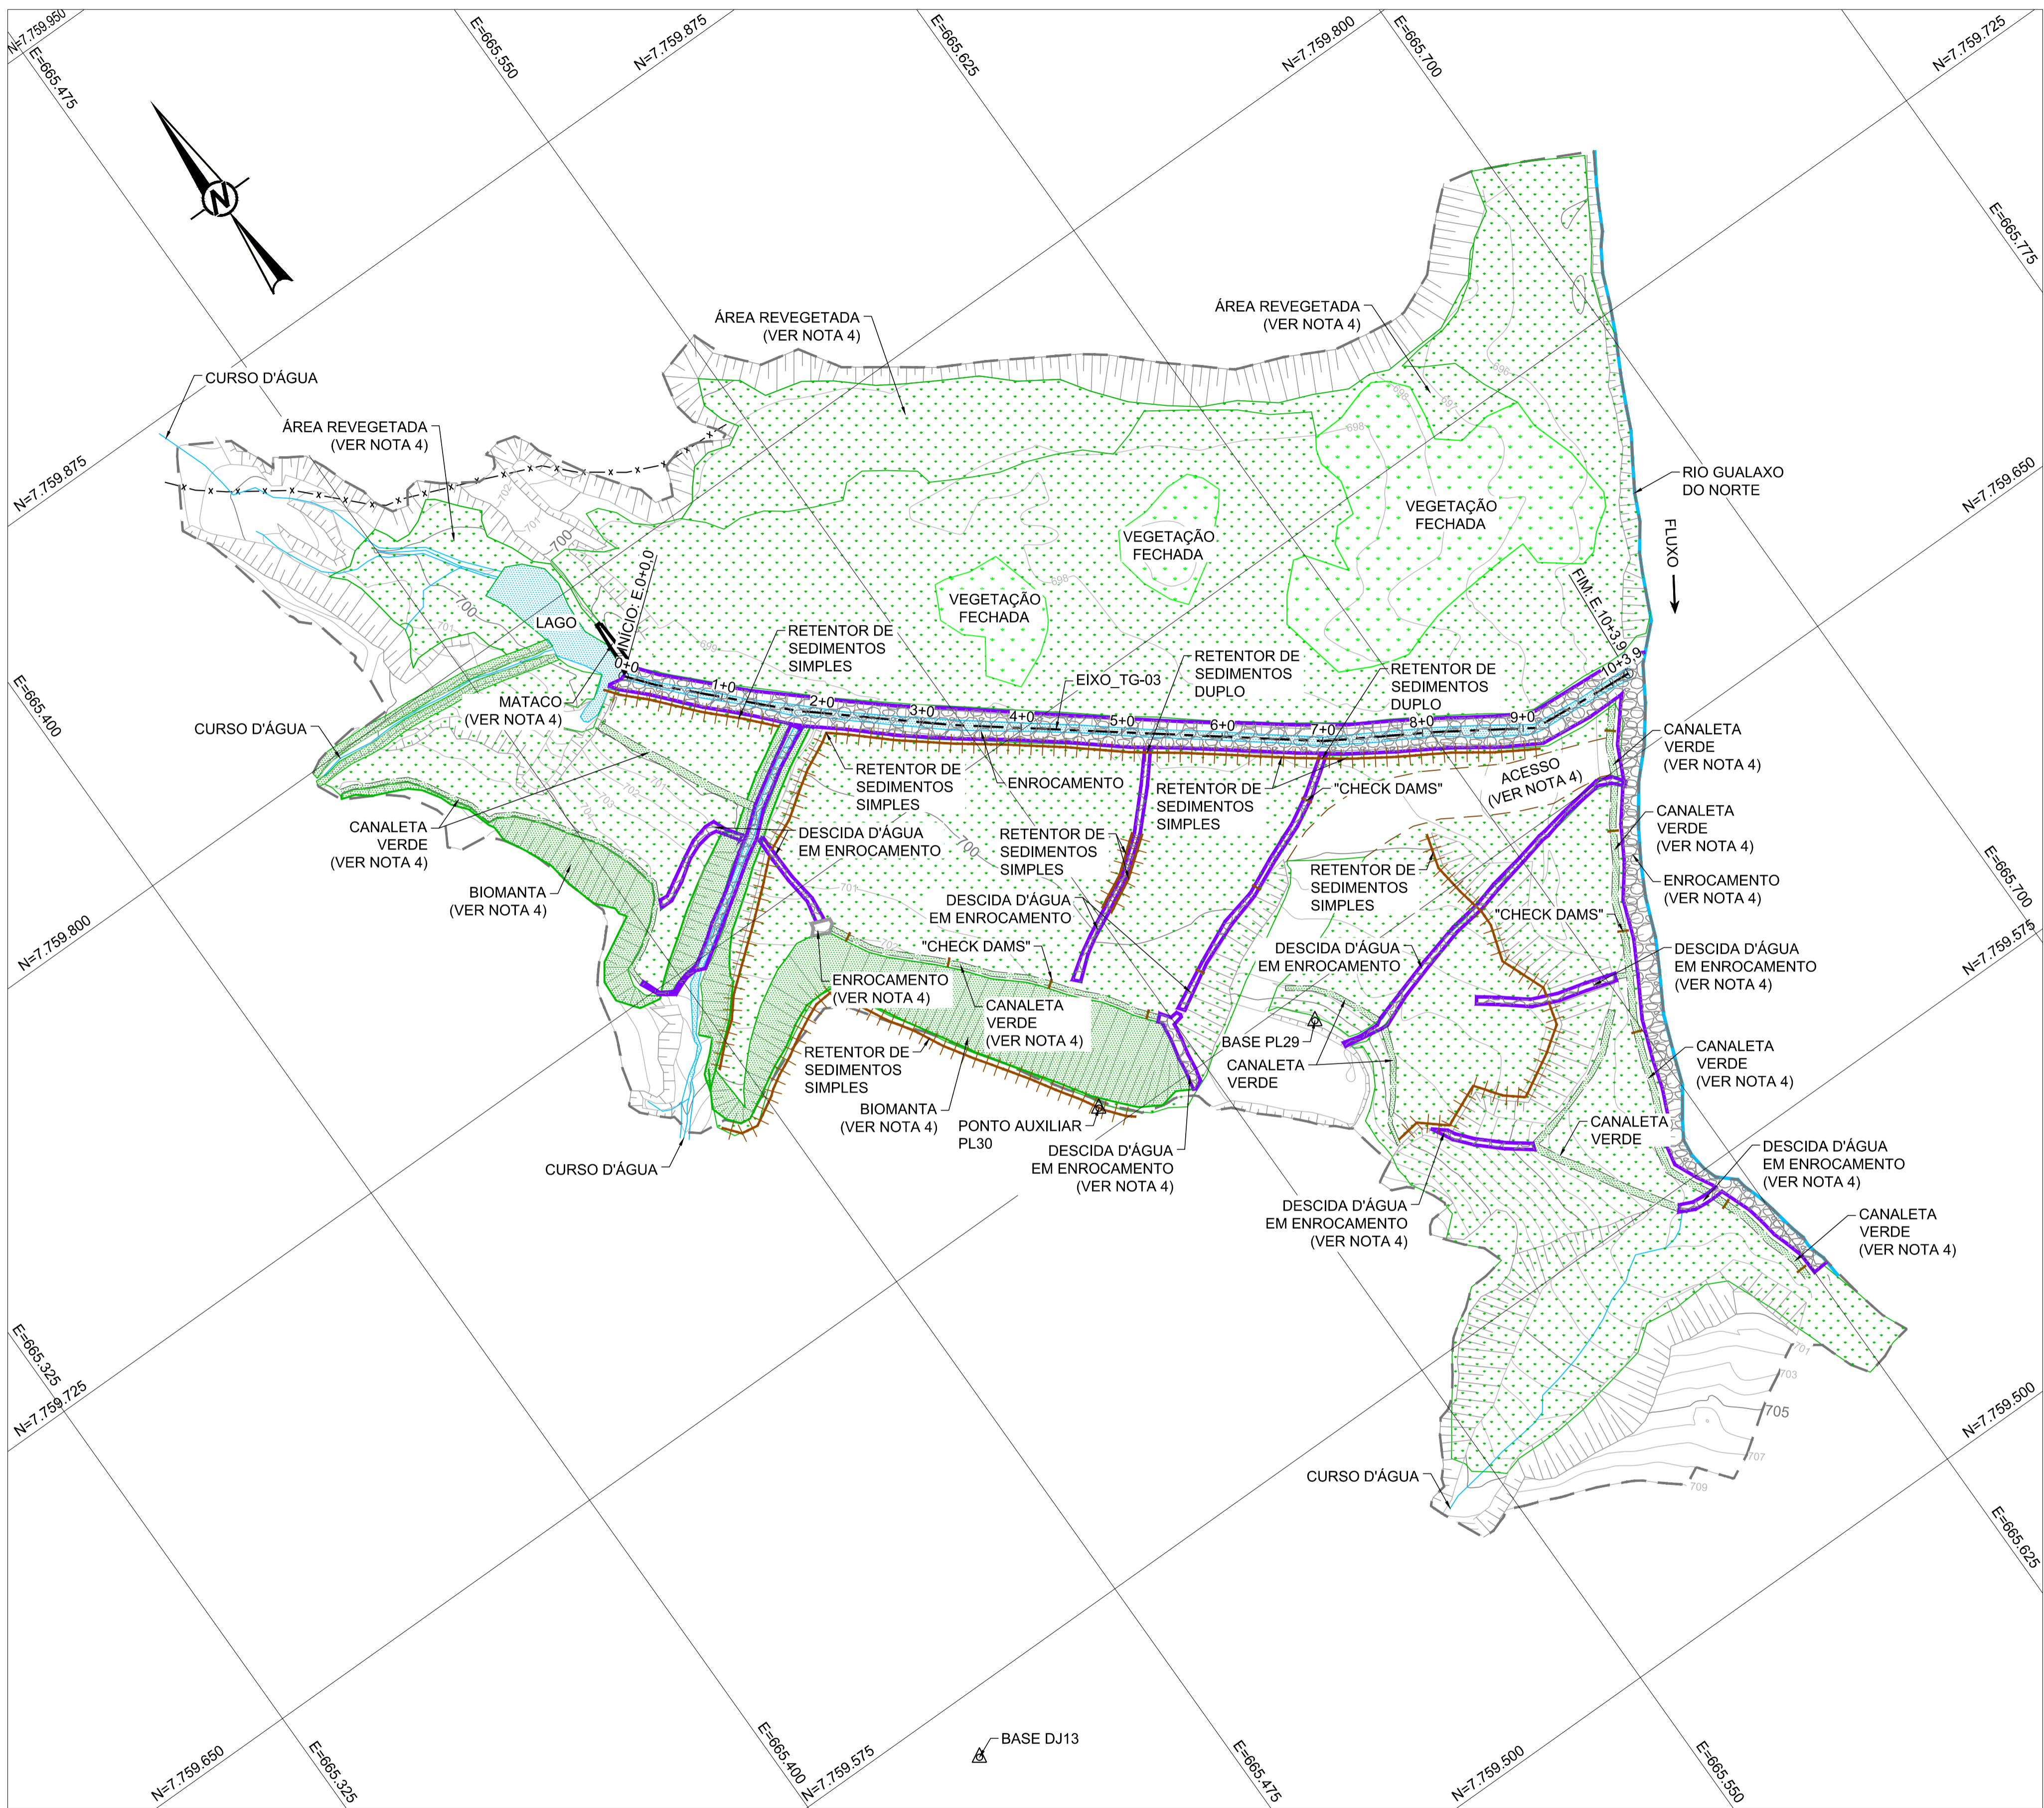

PLANTA
ESCALA 1:750

LEGENDA:

- CURVAS DE NÍVEL
- LIMITE DO LEVANTAMENTO
- CRISTA
- PÉ
- CERCA
- RETENTOR DE SEDIMENTOS (VER NOTA 4)
- ACESSO EXISTENTE
- RIO GUALAXO DO NORTE
- CURSO D'ÁGUA
- EIXO EXECUTADO
- CANALETA VERDE
- VEGETAÇÃO EXISTENTE
- ÁREA REVEGETADA
- NÍVEL D'ÁGUA
- BIOMANTA
- ENROCAMENTO
- ENROCAMENTO COM GEOTÊXTIL
- MATAÇO
- PONTO DE PARTIDA

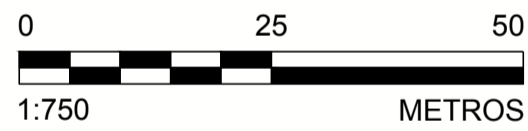

NOTAS

- DIMENSÕES E ELEVÇÕES EM METRO, EXCETO ONDE INDICADA;
- A(S) ESCALA(S) INDICADA(S) NESTE DESENHO REFERE(M)-SE AO FORMATO "A1";
- SISTEMA DE COORDENADAS UTILIZADO: SIRGAS 2000 UTM ZONA 23S;
- ÁREAS E ESTRUTURAS NÃO CADASTRADAS NO LEVANTAMENTO PLANIALTIMÉTRICO CADASTRAL, IDENTIFICADAS E LOCADAS EM CAMPO PELA EQUIPE DA PROJETISTA EM 15/03/2017.

DESENHOS DE REFERÊNCIA

- LEVANTAMENTO PLANIALTIMÉTRICO CADASTRAL REALIZADO PELA ERG ENGENHARIA EM 18/07/2016 - G000000-K-100500;
- PARA PLANTA E PERFIL VER DESENHO G006900-C-100735;
- PARA SEÇÕES TRANSVERSAIS VER DESENHO G006900-C-100736;
- PARA DETALHES VER DESENHO G006900-C-100737.



DESENHO No.
D1-E10-584_159-515-2282_00-B

T.E. - TIPOS DE EMISSÃO

A - PRELIMINAR C - P/ CONHECIMENTO E - P/ CONSTRUÇÃO G - CONF. CONSTRUÍDO L - APROVADO
B - P/APROVAÇÃO D - P/ COTAÇÃO F - CONF. COMPRADO H - CANCELADO

EMISSÃO

DES. PC
07/04/17
PROJ. VR
07/04/17
VERIF. MD
07/04/17
APROV. AH
07/04/17

SAMARCO SAMARCO MINERAÇÃO S.A.
TÍTULO GERMANO - GERAL
OBRAS EXTERNAS
PROJETO DE RECUPERAÇÃO AMBIENTAL DE TRIBUTÁRIOS
"AS BUILT" - TRIBUTÁRIO TG03
ARRANJO GERAL

ESCALA INDICADA No. SAMARCO
G006910-C-100030
REVISÃO 0

Nº	DESCRIÇÃO	T.E.	DATA	DES.	VERIF.	APROV.	LIBER.
0	P/ APROVAÇÃO - EMISSÃO INICIAL	B	07/04/17	PC	MD	AH	AH