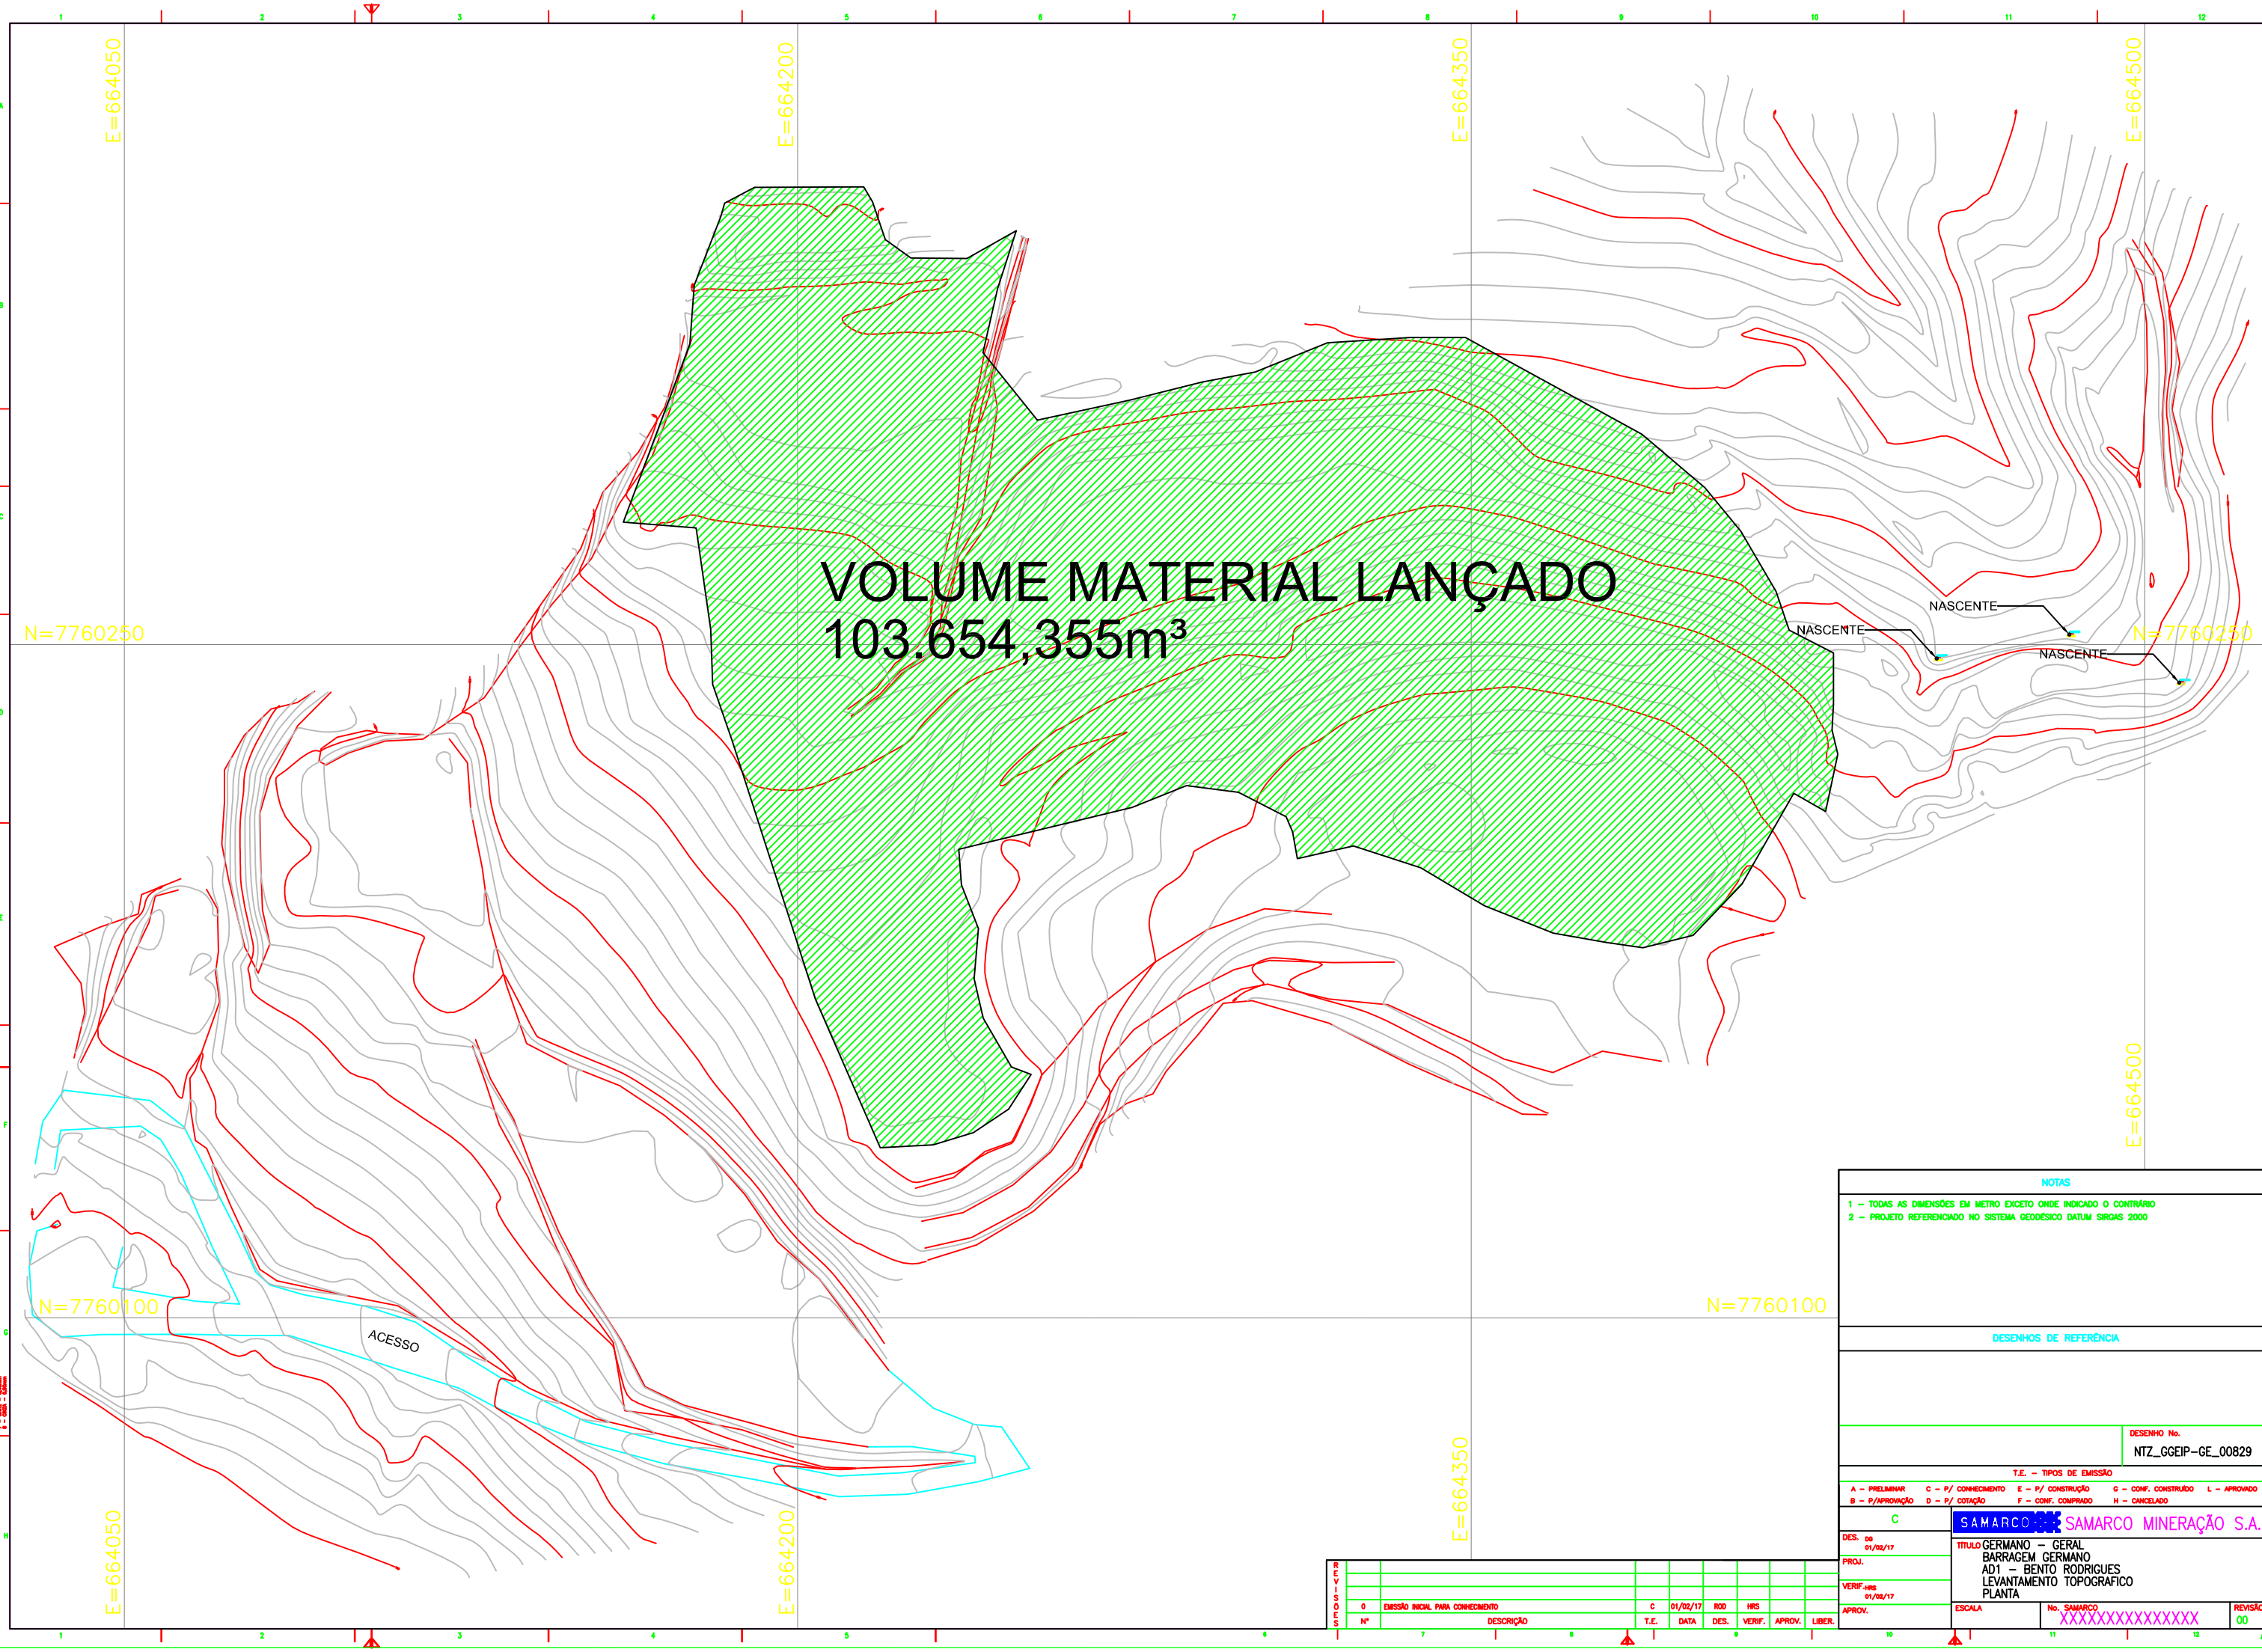

NOTAS

1 – TODAS AS DIMENSÕES EM METRO EXCETO ONDE INDICADO O CONTRÁRIO
2 – PROJETO REFERENCIADO NO SISTEMA GEODÉSICO DATUM SIRGAS 2000

DESENHOS DE REFERÊNCIA

DESENHO No.
NTZ_GGEIP-GE_00829

T.E. – TIPOS DE EMISSÃO

A – PRELIMINAR
B – P/APROVAÇÃO
C – P/ CONHECIMENTO
D – P/ COTAÇÃO
E – P/ CONSTRUÇÃO
F – CONF. COMPRADO
G – CONF. CONSTRUÍDO
H – CANCELADO
L – APROVADO

C

DES. DG 01/02/17
PROJ.
VERIF. HRS 01/02/17
APROV.

SAMARCO SAMARCO MINERAÇÃO S.A.

TITULO GERMANO – GERAL
BARRAGEM GERMANO
AD1 – BENTO RODRIGUES
LEVANTAMENTO TOPOGRAFICO
PLANTA

ESCALA
No. SAMARCO XXXXXXXXXXXXXXX
REVISÃO 00

REVISÕES	Nº	DESCRIÇÃO	T.E.	DATA	DES.	VERIF.	APROV.	LIBER.
	0	EMISSÃO INICIAL PARA CONHECIMENTO	C	01/02/17	ROD	HRS		

