



**AS BUILT**

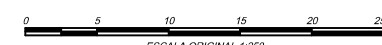

<b>NOTAS</b>	
1 - COTAS, COORDENADAS E ELEVAÇÕES EM METRO, EXCETO ONDE INDICADO. 2 - SISTEMA DE COORDENADAS SIRGAS 2000. 3 - OS TRECHOS DOS TALUDES DO CANAL QUE PERMANECERAM EXPOSTOS APÓS O TÉRMINO DAS OBRAS FORAM PROTEGIDOS COM VEGETAÇÃO.	
<b>DESENHOS DE REFERÊNCIA</b>	
1 - PARA RELATÓRIO TÉCNICO DO "AS BUILT" VER DOCUMENTO N° 6002300-G-1RTO12. 2 - PARA BASE TOPOGRÁFICA VER DOCUMENTO N° 6002380-K-100002. 3 - PARA A PLANTA DO CANAL DE DESVIO VER DOCUMENTO N° 6002348-C-100001. 4 - PARA DEMAIS SEÇÕES DE IMPLANTAÇÃO DO CANAL DE DESVIO VER DOCUMENTO N° 6002348-C-100002 E 6002348-C-100003.	
 <b>ENGENHARIA E TECNOLOGIA AMBIENTAL LTDA.</b>	<b>DESENHO No.</b>  <b>WBH76-16-SAMC-DWG-0069</b>
<b>T.E. - TIPOS DE EMISSÃO</b>	
A - PRELIMINAR      C - P/ CONHECIMENTO      E - P/ CONSTRUÇÃO      G - CONF. CONSTRUÍDO      L - APROVADO B - P/APROVAÇÃO      D - P/ COTAÇÃO      F - CONF. COMPRADO      H - CANCELADO	
<b>EMISSÃO</b>  DES. WALM 09/05/17  PROJ. WALM 09/05/17  VERIF-RS 09/05/17  APROV-RS 09/05/17	<div style="background-color: #000080; color: white; padding: 5px; text-align: center; font-weight: bold; font-size: 1.2em;"> <b>SAMARCO</b> </div> <div style="text-align: center; padding: 5px;"> <b>SAMARCO MINERAÇÃO S.A.</b>   <b>TÍTULO GERMANO - CERAL</b>  <b>VALE DO SANTARÉM</b>  <b>CONSTRUÇÃO DO DIQUE S4</b>  <b>SISTEMA DE DESVIO - SEÇÕES DE IMPLANTAÇÃO</b>  <b>CANAL DE DESVIO - FOLHA 03/03 - AS BUILT</b> </div> <div style="display: flex; justify-content: space-between; padding: 5px;"> <div style="width: 30%;"> <b>ESCALA</b> 1:250         </div> <div style="width: 30%; text-align: center;"> <b>No. SAMARCO</b>   <span style="font-size: 1.5em; font-weight: bold;">6002348-C-100004</span> </div> <div style="width: 30%; text-align: right;"> <b>REVISÃO</b> 2         </div> </div>

REVISÕES	2	APROVADO	G	09/05/17	WALM	RS	SF	JCY
	1	ATENDIMENTO À COMENTÁRIOS	B	06/06/17	WALM	RS	SF	JCY
	0	EMIÇÃO INICIAL	B	16/04/17	WALM	RS	SF	SF
	Nº	DESCRIÇÃO	T.E.	DATA	DES.	VERIF.	APROV.	LIBER.