ITEM	QUANT.	DESCRIÇÃO	MATERIAL / REFERÊNCIA	PESO/Kg

LEGENDA:

- TOPOGRAFIA PRIMITIVA
- LIMPEZA E ESCAVAÇÃO

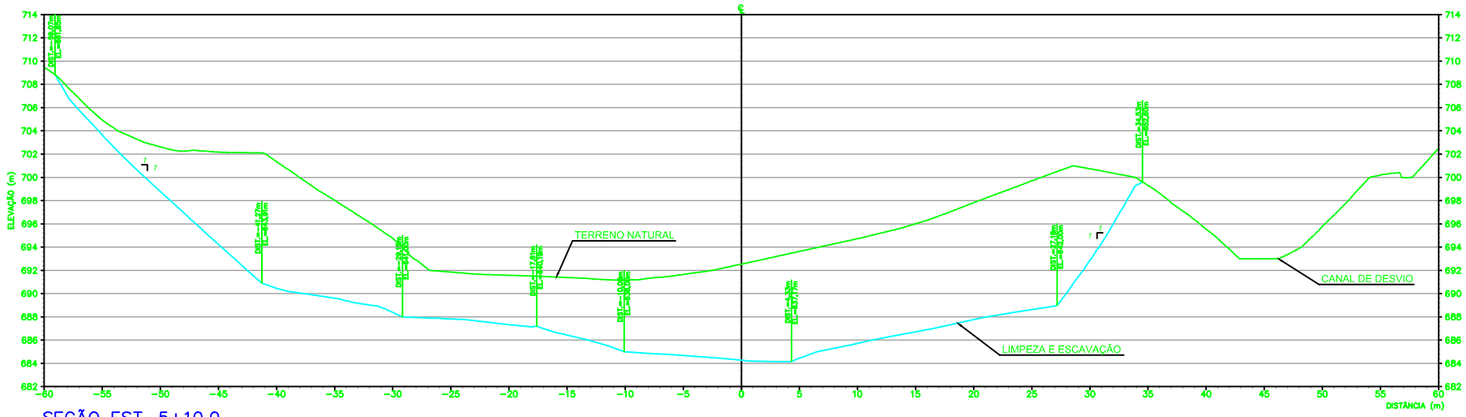

SEÇÃO EST. 5+10,0
ESC. 1:250

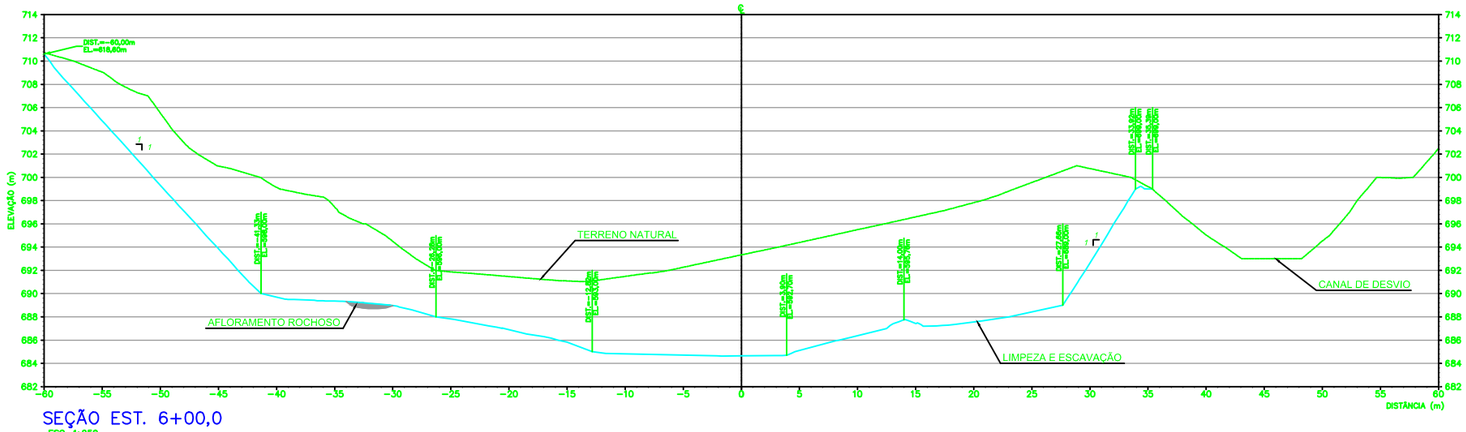

SEÇÃO EST. 6+00,0
ESC. 1:250

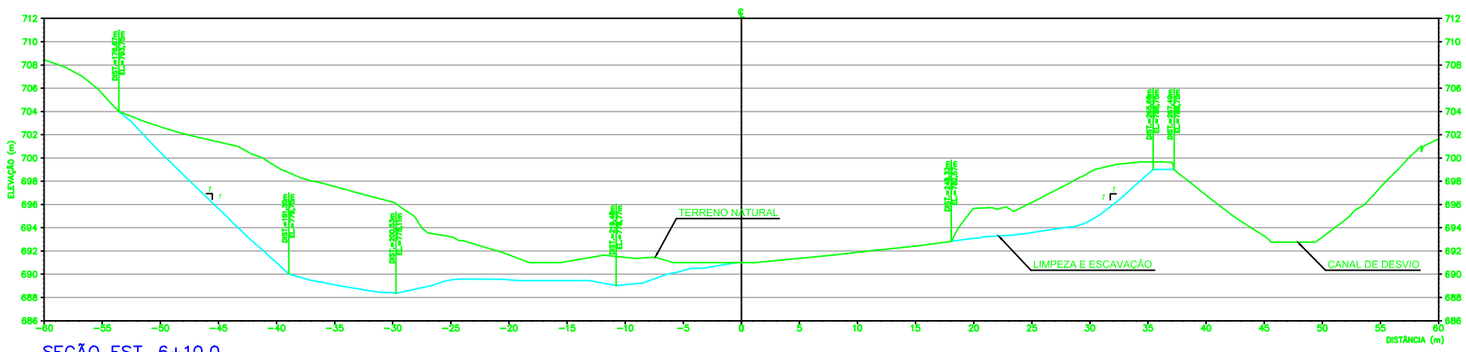

SEÇÃO EST. 6+10,0
ESC. 1:250

AS BUILT

0 5 10 15 20 25m
ESCALA ORIGINAL 1:250

NOTAS

1 – COTAS, COORDENADAS E ELEVAÇÕES EM METRO, EXCETO ONDE INDICADO.
2 – SISTEMA DE COORDENADAS SIRGAS 2000.

DESENHOS DE REFERÊNCIA

1 – PARA RELATÓRIO TÉCNICO DO "AS BUILT" VER DOCUMENTO Nº G002300–G–1RT012.
2 – PARA BASE TOPOGRÁFICO VER DOCUMENTO Nº G002380–K–100052.
3 – PARA A PLANTA DE LIMPEZA E ESCAVAÇÃO DA FUNDAÇÃO VER DOCUMENTO Nº G002348–C–100008.
4 – PARA SEÇÕES DE IMPLANTAÇÃO PARA A LIMPEZA E ESCAVAÇÃO DA FUNDAÇÃO VER DOCUMENTOS Nº G002348–C–100009, G002348–C–100010 E G002348–C–100011.

ENGENHARIA E TECNOLOGIA AMBIENTAL LTDA.

DESENHO No. WBH76-16-SAMC-DWG-0077

T.E. – TIPOS DE EMISSÃO

A – PRELIMINAR C – P/ CONHECIMENTO E – P/ CONSTRUÇÃO G – CONF. CONSTRUÍDO L – APROVADO
B – P/APROVAÇÃO D – P/ COTAÇÃO F – CONF. COMPRADO H – CANCELADO

EMISSÃO

DES. WALM 09/05/16
PROJ. WALM 09/05/16
VERIF. RS 09/05/16
APROV. SF 09/05/16

SAMARCO MINERAÇÃO S.A.

TITULO GERMANO – GERAL
VALE DO SANTARÉM
CONTRUÇÃO DO DIQUE S4
LIMPEZA E ESCAVAÇÃO DE FUNDAÇÃO
SEÇÕES – FOLHA 04/04 – AS BUILT

ESCALA 1:250 | No. SAMARCO G002348–C–100012 | REVISÃO 2

REVISÕES	Nº	DESCRIÇÃO	T.E.	DATA	DES.	VERIF.	APROV.	LIBER.
	2	APROVADO	G	09/05/16	WALM	RS	SF	SF
	1	ATENDIMENTO Á COMENTÁRIOS	B	06/05/17	WALM	RS	SF	SF
	0	EMISSÃO INICIAL	B	16/04/17	WALM	RS	SF	SF

ESTE DESENHO É DE PROPRIEDADE DA SAMARCO MINERAÇÃO S.A. E NÃO PODERÁ SER COPIADO, REPRODUZIDO NEM SUBMETIDO A TERCEIROS SEM SUA AUTORIZAÇÃO.

ESPESSURAS DE LINHAS DO DESENHO SAMARCO
TERRENO SAMARCO
1 0,13mm 11 0,70mm
2 0,18mm 12 0,80mm
3 0,25mm 13 0,90mm
4 0,30mm 14 1,00mm
5 0,35mm 15 1,40mm
6 0,40mm 16 2,00mm
7 0,50mm
8 0,60mm

ESPESSURAS DE LINHAS DO DESENHO SAMARCO
1 – YELLOW – 0,25mm
2 – BLUE – 0,30mm
3 – CYAN – 0,35mm
4 – GREEN – 0,40mm
5 – MAGENTA – 0,50mm
6 – RED – 0,60mm
7 – GREY – 0,70mm
8 – GREY – 0,80mm