ITEM	QUANT.	DESCRIÇÃO	MATERIAL / REFERÊNCIA	PESO/Kg

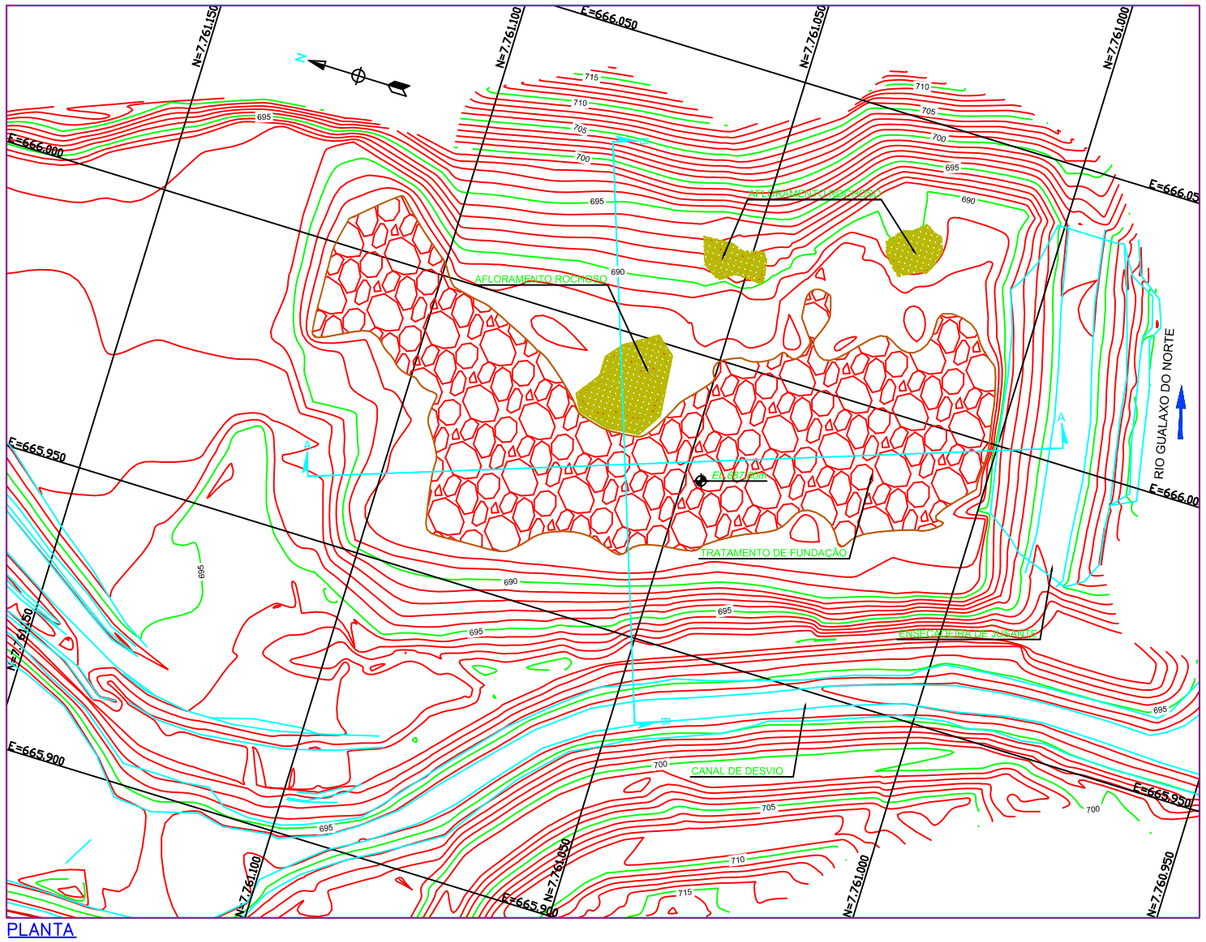

PLANTA
ESC. 1:500

QUANTITATIVO		
MATERIAL / SERVIÇO	QUANTIDADE	UNID.
BLOCOS LIMPOS - D50=1,20 m	6.180,23	m³

AS BUILT

0 5 10 15 20 25m
ESCALA ORIGINAL 1:250
0 10 20 30 40 50m
ESCALA 1:500

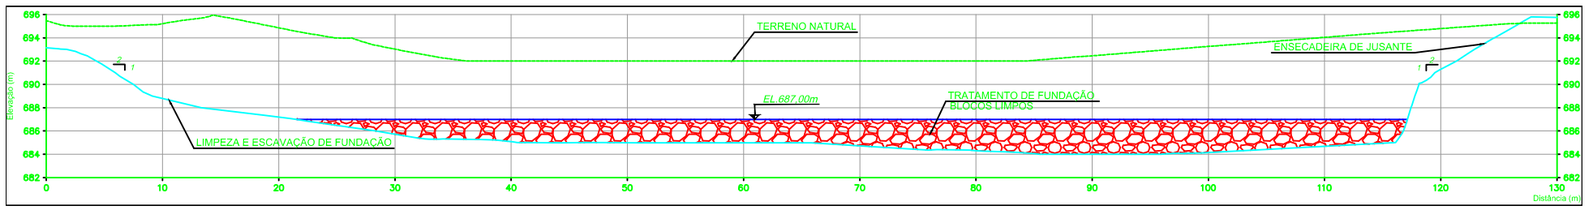

SEÇÃO A–A
ESC. 1:250

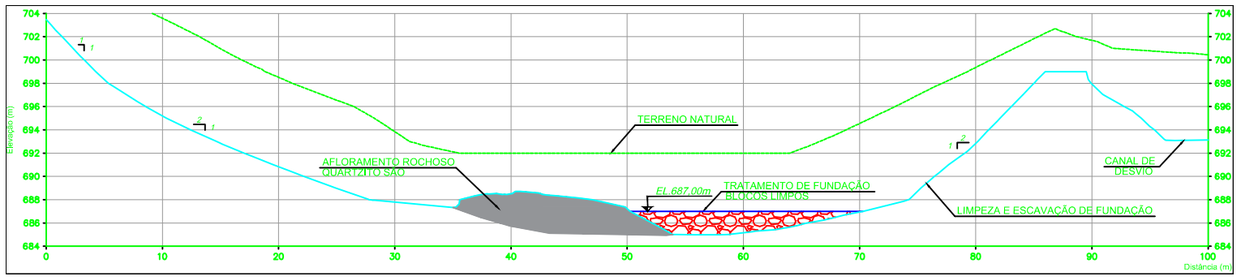

SEÇÃO B–B
ESC. 1:250

NOTAS

1 – COTAS, COORDENADAS E ELEVAÇÕES EM METRO, EXCETO ONDE INDICADO.
2 – SISTEMA DE COORDENADAS SIRGAS 2000.
3 – O TRATAMENTO DE FUNDAÇÃO COM A APLICAÇÃO DE BLOCOS LIMPOS, FOI REALIZADO CONCOMITANTE COM AS ATIVIDADES DE ESCAVAÇÃO DE FORMA A SUBSIDIAR A FORMAÇÃO DE PRAÇA DE TRABALHO PARA OS EQUIPAMENTOS DE ESCAVAÇÃO DURANTE AS ATIVIDADES DE LIMPEZA E REMOÇÃO DA LAMA E REJEITO NA PORÇÃO DA CALHA DO CÓRREGO SANTARÉM.

DESENHOS DE REFERÊNCIA

1 – PARA RELATÓRIO TÉCNICO DO "AS BUILT" VER DOCUMENTO Nº G002300–G–1RT012.
2 – PARA BASE TOPOGRÁFICO VER DOCUMENTO Nº G002380–K–100052.
3 – PARA PLANTA DO SISTEMA DE DESVIO VER DOCUMENTO Nº G002348–C–100001.
4 – PARA PLANTA DE LIMPEZA E ESCAVAÇÃO DA FUNDAÇÃO VER DOCUMENTO Nº G002348–C–100008.

WALM ENGENHARIA E TECNOLOGIA AMBIENTAL LTDA.

DESENHO No. WBH76–16–SAMC–DWG–0078

T.E. – TIPOS DE EMISSÃO

A – PRELIMINAR | C – P/ CONHECIMENTO | E – P/ CONSTRUÇÃO | G – CONF. CONSTRUÍDO | L – APROVADO
B – P/APROVAÇÃO | D – P/ COTAÇÃO | F – CONF. COMPRADO | H – CANCELADO

EMISSÃO

DES. WALM 09/05/16
PROJ. WALM 09/05/16
VERIF. RS 09/05/16
APROV. SF 09/05/16

SAMARCO MINERAÇÃO S.A.

TITULO GERMANO – GERAL
VALE DO SANTARÉM
CONSTRUÇÃO DO DIQUE S4
TRATAMENTO DE FUNDAÇÃO – PLANTA E SEÕES TÍPICAS
AS BUILT

ESCALA 1:500 | No. SAMARCO G002348–C–100013 | REVISÃO 2

REVISÕES Nº	DESCRIÇÃO	T.E.	DATA	DES.	VERIF.	APROV.	LIBER.
2	APROVADO	G	09/05/16	WALM	RS	SF	SF
1	ATENDIMENTO À COMENTÁRIOS	B	06/05/17	WALM	RS	SF	SF
0	EMISSÃO INICIAL	B	16/04/17	WALM	RS	SF	SF

EXPESSURAS DE LINHAS DA SAMARCO
1 = 0,25mm
2 = 0,50mm
3 = 0,75mm
4 = 1,00mm
5 = 1,25mm
6 = 1,50mm
7 = 1,75mm
8 = 2,00mm

EXPESSURAS DE LINHAS DESENHO SAMARCO
10 11 12
20 21 22
23 24 25

ESTE DESENHO É DE PROPRIEDADE DA SAMARCO MINERAÇÃO S.A. E NÃO PODERÁ SER COPIADO, REPRODUZIDO NEM SUBMETIDO A TERCEIROS SEM SUA AUTORIZAÇÃO.

A1