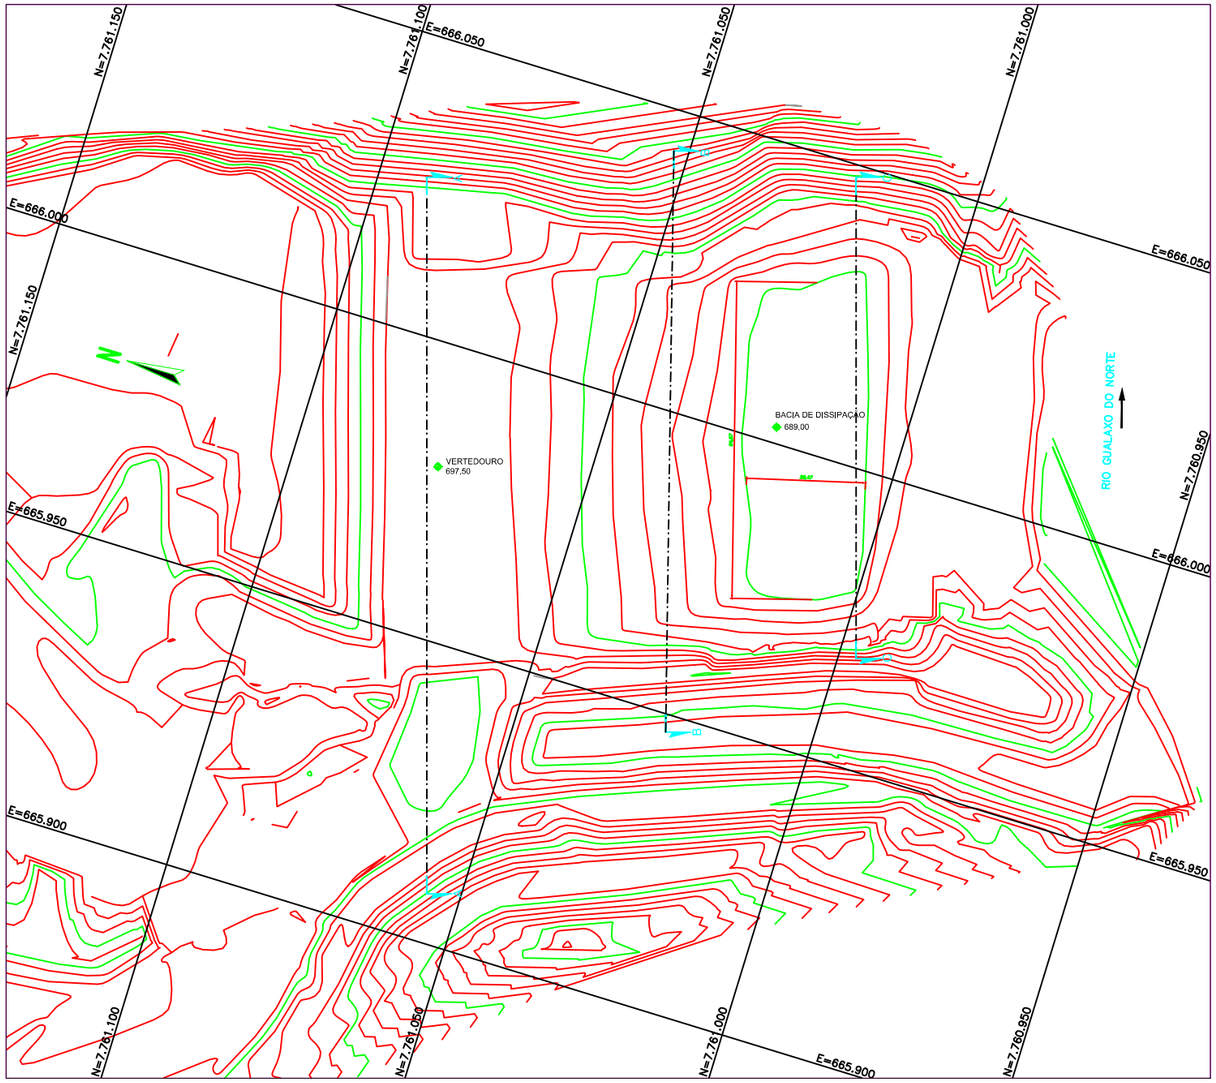

PLANTA
Esc. 1:500

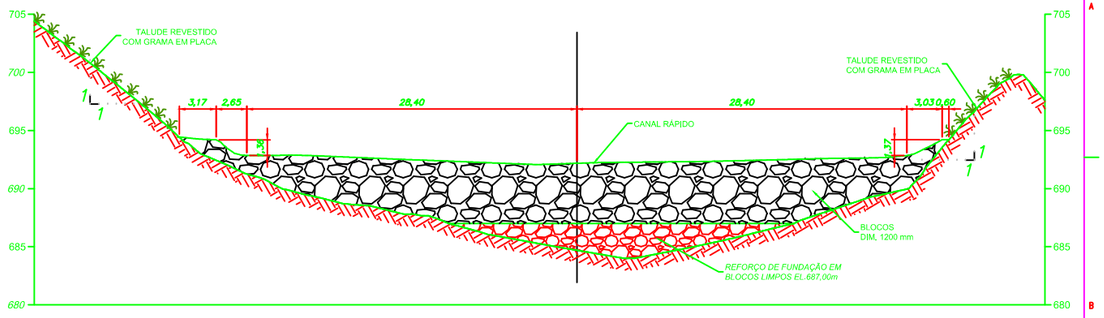

SEÇÃO B-B
ESC. 1:250

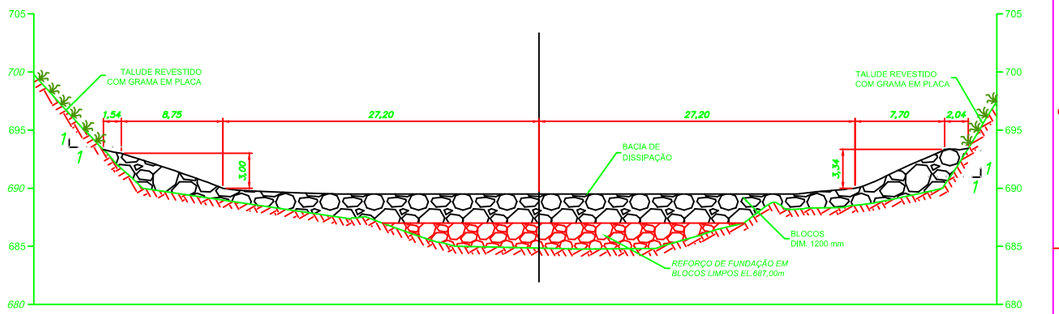

SEÇÃO C-C
ESC. 1:250

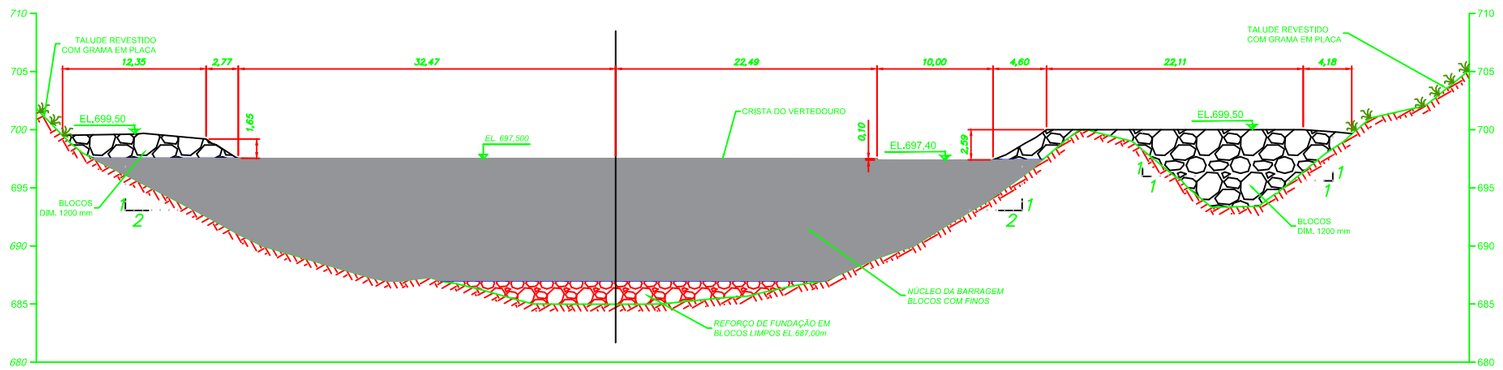

SEÇÃO A-A
ESC. 1:250

AS BUILT

0 10 20 30 40 50m
ESCALA 1:500

0 5 10 15 20 25m
ESCALA 1:250

NOTAS

1 – COTAS, COORDENADAS E ELEVAÇÕES EM METRO, EXCETO ONDE INDICADO.
2 – SISTEMA DE COORDENADAS SIRGAS 2000 – FUSO 23S.
3 – OS TALUDES ACIMA DA COTA DE IMPLANTAÇÃO DO DIQUE S4 FORAM PROTEGIDOS COM HIDROSSEMEADURA.

DESENHOS DE REFERÊNCIA

1 – PARA RELATÓRIO TÉCNICO VER DOCUMENTO Nº G002300–G–1RT012.
2 – PARA BASE TOPOGRÁFICA VER DESENHO Nº G002380–K–100007.
3 – PARA CANAL DE DESVIO VER DESENHO Nº G002344–C–100058.
4 – PARA ESCAVAÇÃO E LIMPEZA DA FUNDAÇÃO VER DOCUMENTO Nº G002344–C–100086.
5 – PARA TERRAPLENAGEM – PLANTA VER DOCUMENTOS Nº G002344–C–100095.
6 – PARA OUTROS DETALHES VER DOCUMENTOS Nº G002344–C–100099 E G002344–C–100101.

REVISÕES	Nº	DESCRIÇÃO	T.E.	DATA	DES.	VERIF.	APROV.	LIBER.
	2	APROVADO	G	12/05/17	WALM	RS	SF	JCV
	1	ATENDIMENTO À COMENTÁRIOS	B	11/05/17	WALM	RS	SF	JCV
	0	EMISSÃO INICIAL	B	08/05/17	WALM	RS	SF	JCV

ENGENHARIA E TECNOLOGIA AMBIENTAL LTDA.

DESENHO No. WBH76-16-SAMC-DWG-0087

T.E. – TIPOS DE EMISSÃO

A – PRELIMINAR C – P/ CONHECIMENTO E – P/ CONSTRUÇÃO G – CONF. CONSTRUÍDO L – APROVADO
B – P/APROVAÇÃO D – P/ COTAÇÃO F – CONF. COMPRADO H – CANCELADO

EMISSÃO

DES. WALM 12/05/17
PROJ. WALM 12/05/17
VERIF. RS 12/05/17
APROV. SF 12/05/17

SAMARCO SAMARCO MINERAÇÃO S.A.

TÍTULO GERMANO – GERAL
VALE DO SANTARÉM
CONSTRUÇÃO DO DIQUE S4
DIQUE S4 – DETALHES – FOLHA 2/2
AS BUILT

ESCALA INDICADA

No. SAMARCO G002348-C-100022

REVISÃO 2

EXPRESSÃO DE LINHAS DA SAMARCO
DESENHO MANUAL
DESENHO SAMARCO
1 11 22
2 12 23
3 13 24
4 14 25

EXPRESSÃO DE LINHAS DA SAMARCO
BRANCO – 0,50mm
YELLOW – 0,50mm
CYAN – 0,25mm
MAGENTA – 0,25mm
GREEN – 0,00mm
RED – 0,00mm
BLUE – 0,00mm
GRAY – 0,00mm

ESTE DESENHO É DE PROPRIEDADE DA SAMARCO MINERAÇÃO S.A. E NÃO PODERÁ SER REPRODUZIDO SEM AUTORIZAÇÃO. SUA UTILIZAÇÃO SERÁ SUBMETIDO À TERCEIROS SEM SUA AUTORIZAÇÃO.