


LISTA DE MATERIAL – OMBREIRA DIREITA			
ITEM	DESCRIÇÃO	UNID.	QUANT.
1	ESTACAS RAIZ Ø45cm x 11,40m	un	83
2	ESTACAS RAIZ Ø45cm x 16,30m	un	28
3	PERFIL "I" W 250 x 115 x 11,40m	un	41
4	PERFIL "I" W 250 x 115 x 16,30m	un	14
5	TIRANTE TIPO DYWIDAG D47mm COMP. 22,50	un	14
6	TIRANTE TIPO DYWIDAG D47mm COMP. 34,50	un	5
7	VIGA DE COROAMENTO (0,70x1,00x31,50m)	m²	22,1
8	VIGA DE COROAMENTO (0,70x1,00x10,00m)	m²	7,0
9	COLCHÃO RENO (ESPESSURA 0,30cm)	m³	108
10	ATERRO DE PROTEÇÃO	m³	3200
11	CONQUISTA (A SER REMOVIDO)	m³	4500

LISTA DE MATERIAL – OMBREIRA ESQUERDA			
ITEM	DESCRIÇÃO	UNID.	QUANT.
1	ESTACAS RAIZ Ø45cm x 12,00m	un	124
2	ESTACAS RAIZ Ø45cm x 7,30m	un	30
3	PERFIL "I" W 250 x 115 x 12,00m	un	62
4	PERFIL "I" W 250 x 115 x 7,30m	un	15
5	TIRANTE TIPO DYWIDAG D47mm COMP. 20,00	un	64
6	TIRANTE TIPO DYWIDAG D47mm COMP. 15,00	un	5
7	VIGA DE COROAMENTO (0,70x1,00x43,00m)	m²	30,1
8	VIGA DE COROAMENTO (0,70x1,00x10,65m)	m²	7,5
9	COLCHÃO RENO (ESPESSURA 0,30cm)	m³	312
10	ATERRO DE PROTEÇÃO	m³	7300
11	CONQUISTA (A SER REMOVIDO)	m³	7000

DETALHE 2  
(N035500-C-100007)  
ESC.: 1:125

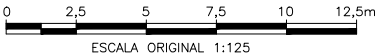

NOTAS		DOCUMENTOS DE REFERÊNCIA		REVISÕES		PROJETO	
1 – TODAS AS DIMENSÕES E ELEVAÇÕES ESTÃO EM METRO, EXCETO ONDE INDICADO. 2 – PARA SEÇÕES A-A e C-C VER DES. N035500-C-100010 3 – PARA SEÇÕES D-D e E-E VER DES. N035500-C-100011. 4 – PARA PROTEÇÃO DO ATERRO NA MARGEM ESQUERDA, FOI EXECUTADO COLCHÃO RENO ESPESSURA 30cm E COMPLEMENTADO COM ENROCAMENTO D50=0,70m.		N035500-C-100007 – BARRAMENTO C-OMBREIRAS-PROTEÇÃO		03 G CONFORME CONSTRUÍDO M.A.M. ABS JEF M.A.S. 06/12/18 02 E PARA CONSTRUÇÃO M.A.M. M.A.M. J.F.L. M.A.S. 20/07/18 01 B ATENDENDO COMENTÁRIOS M.A.M. M.A.M. J.F.L. M.A.S. 13/06/18 00 B PARA APROVAÇÃO M.A.M. M.A.M. J.F.L. M.A.S. 17/04/18		FUNDACÃO RENOVA	
				REV. T.E. DESCRIÇÃO		SÓCIO ECONÔMICO 01 – PROGRAMA 09 – RECUPERAÇÃO RESERVATÓRIO UHE RISOLETA NEVES CANDONGA PEQUETO DETALHADO – BARRAMENTO C – REVISÃO DO PROJETO EXECUTIVO CONSIDERANDO O AS BUILT E PROJETO DE PROTEÇÃO DAS OMBREIRAS – SEBODS ARRANJO GERAL – CIVIL OMBREIRAS ESQUERDA – PROTEÇÃO – MURO ALA – PLANTA	
				T.E. TIPO DE EMISSÃO (A) PRELIMINAR (B) PARA APROVAÇÃO (C) PARA CONHECIMENTO (D) PARA COTAÇÃO (E) PARA CONSTRUÇÃO (F) CONFORME COMPRADO (G) CONFORME CONSTRUÍDO (H) CANCELADO		ESCALA 1:125 N° CONTRATADA S0867B01-1-G11-DEX-0032 N° FUNDAÇÃO RENOVA N035500-C-100009	
						REVISÃO 03	